


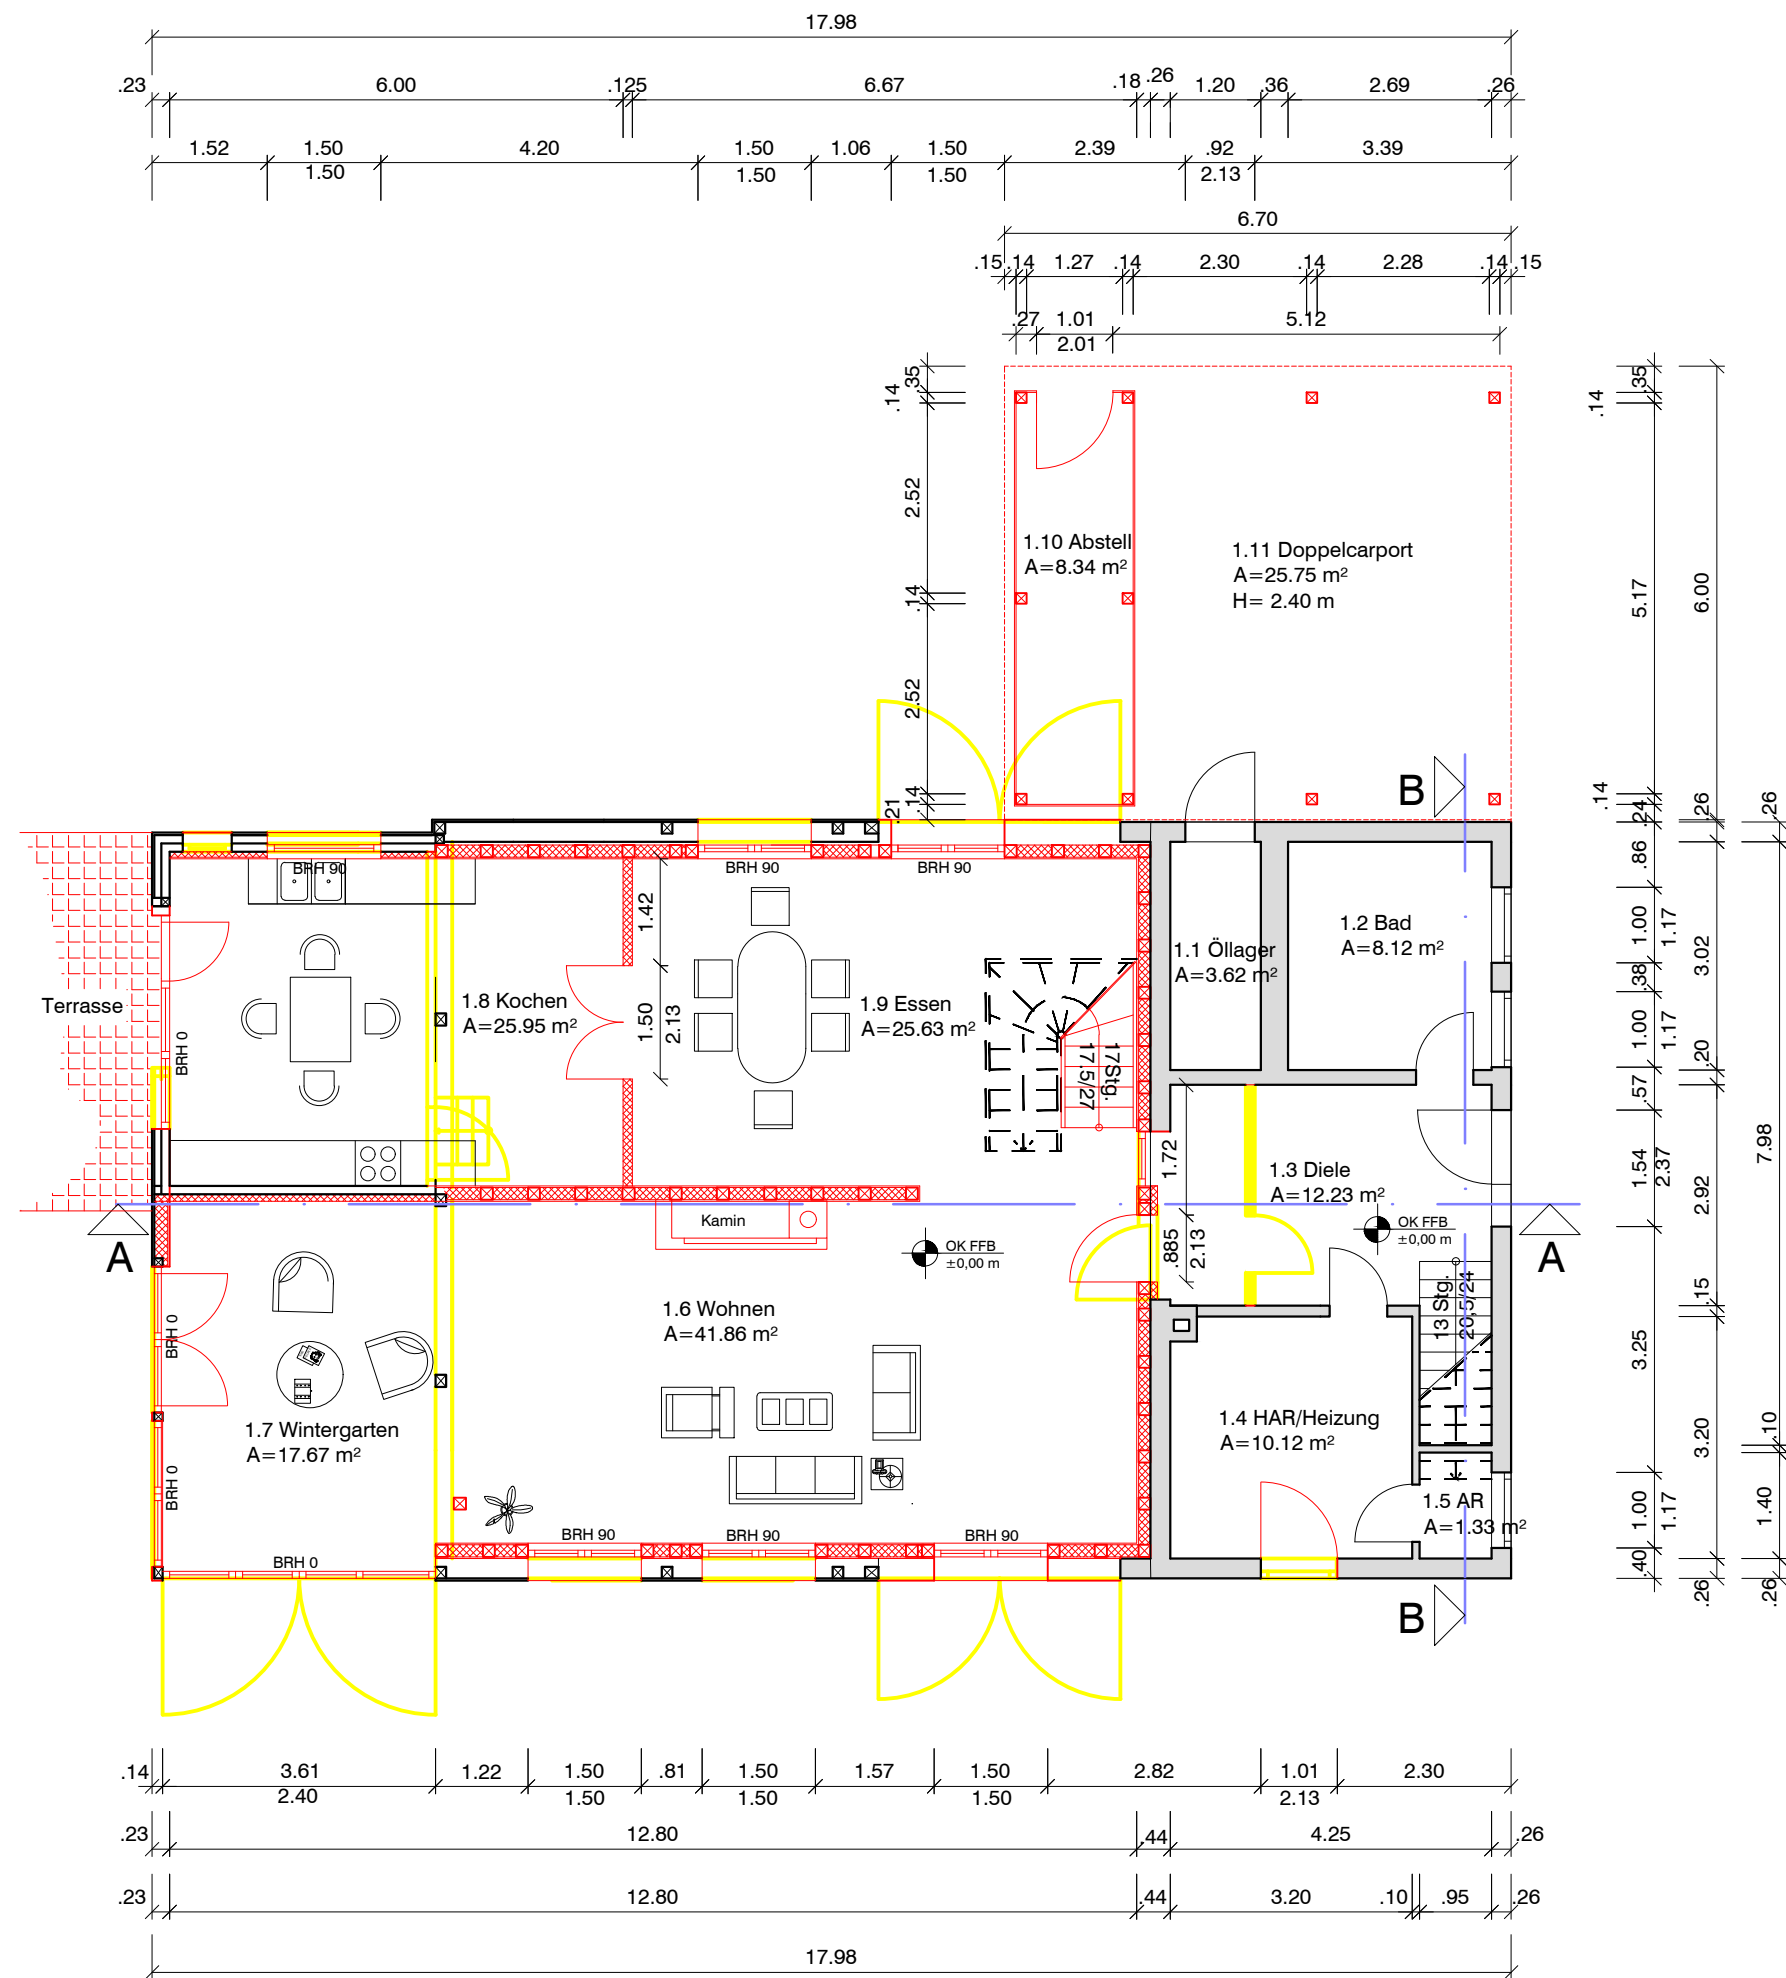

Bestandspläne wurden nach gestellten Grundlagen erstellt. Es erfolgte kein Aufmaß.

- Legende
- Neubau
 - Bestand
 - Abbruch

A		
Index	Datum	Änderung
BAU UND KUNST BK SVEN BUCK + PARTNER FREISCHAFFENDE ARCHITEKTEN Partnerschaftsgesellschaft mbB Breitscheidstraße 37, 19306 Neustadt-Glewe, Tel. 038757/ 30 30 1, Fax 30 30 3		
Bauherr Anschrift		Bauherr
Philip Achterberg Stubber Dorfstraße 22 23818 Neuengörs		
Bauvorhaben		Entwurfsverfasser
Um- und Ausbau eines Wohnhauses mit angebauter Scheune zu Wohnzwecken Stubber Dorfstraße 22, 23818 Neuengörs		
Darstellung		Bearbeiter
Grundriss Erdgeschoss		Brandmann
		Datum
		22.02.2016
Planungsphase	Maßstab	Format
Bauantrag	1 : 100	DIN A3
		Zeich.-Nr.
		1