


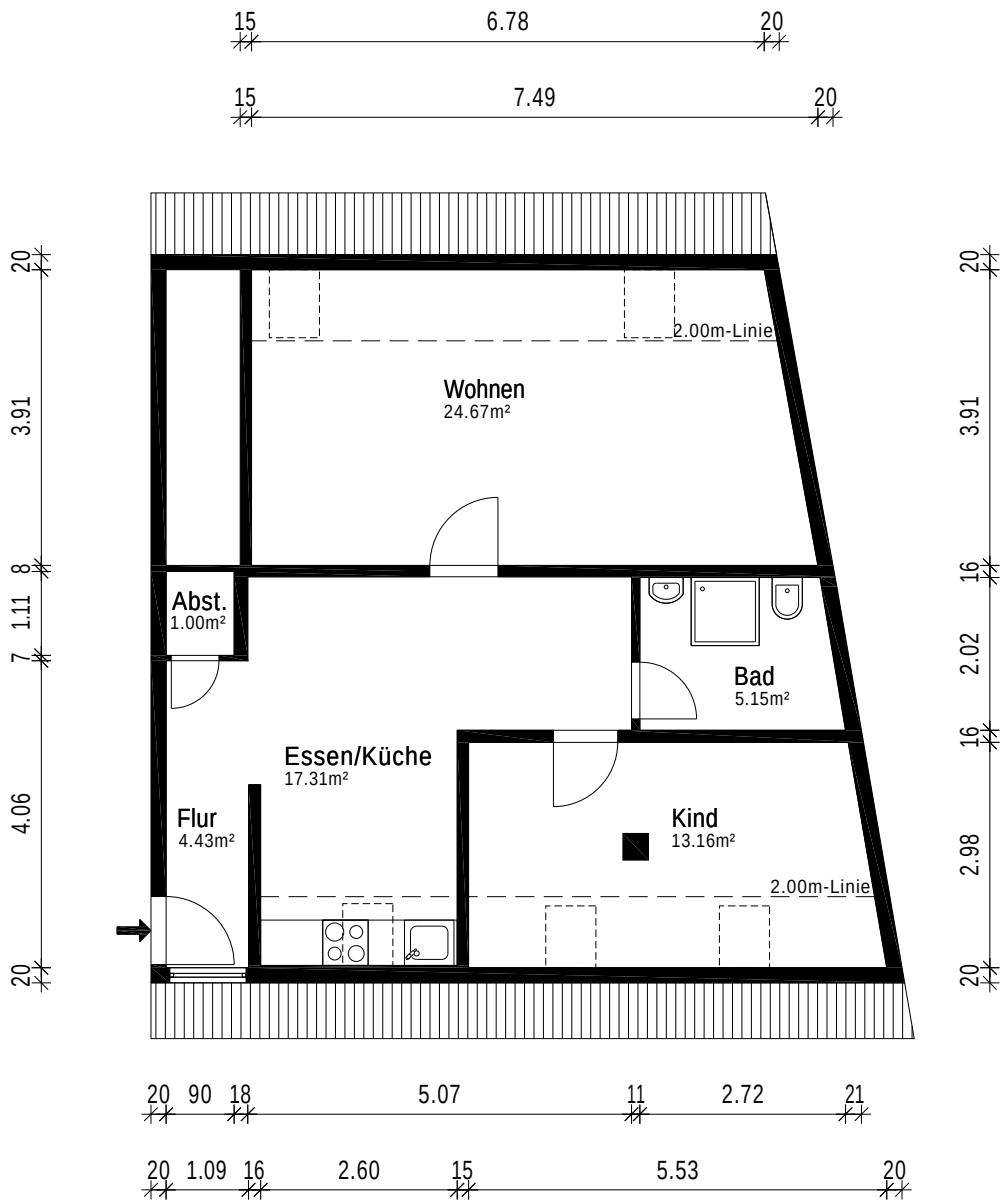

Gebäude ETW		
Ort/Straße 37154 Northeim, Holzhäuser Straße 29		
Planinhalt 3.Obergeschoss		 Aufmaß - CAD-Service - Flächen
Maßstab 1:100	Datum 27.02.2025	
Objekt-Nr. -	Plan-Nr. 1	