


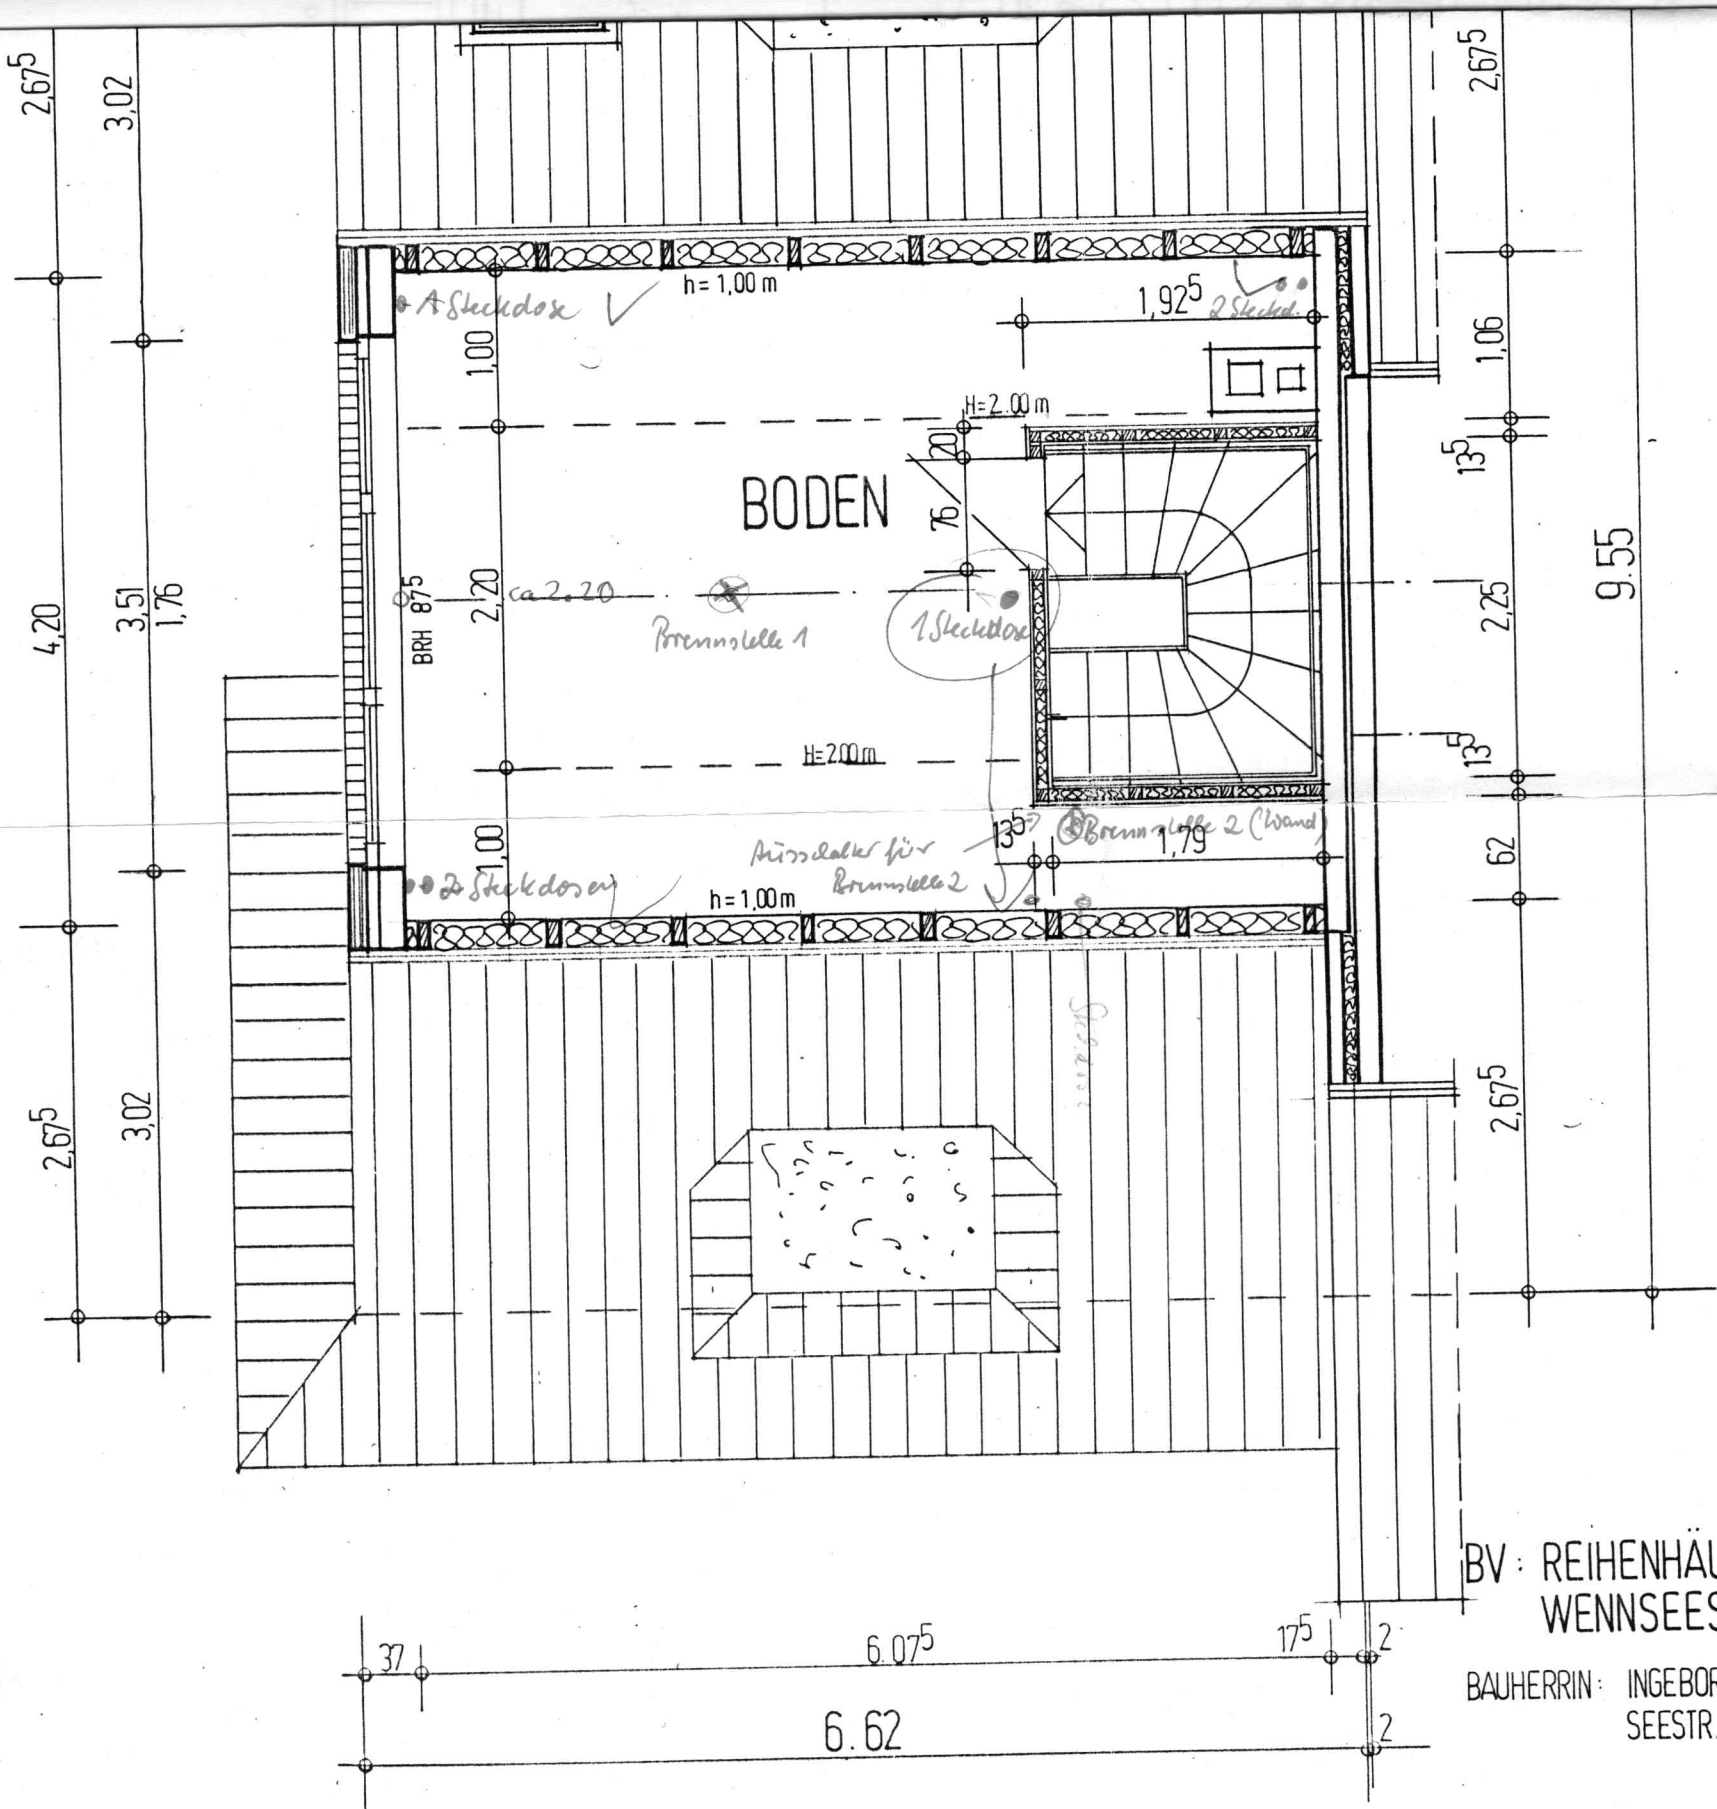

SPITZBODEN M. 1:50  
HAUS 3

BV: REIHENHÄUSER IN SCHARBEUTZ,  
WENNSEESTR.

BAUHERRIN: INGEBORG GIESE,  
SEESTR. 69, 2409 SCHARBEUTZ

HANS-HERBERT HEINS, ARCHITEKT  
ERWIN BREUER, ARCHITEKT  
BREMER STR. 36 - 2740 BREMERVÖRDE

BREMERVÖRDE, 04.10.89/ad

Abol: 1 Steckdose für  
2 andere Steck