




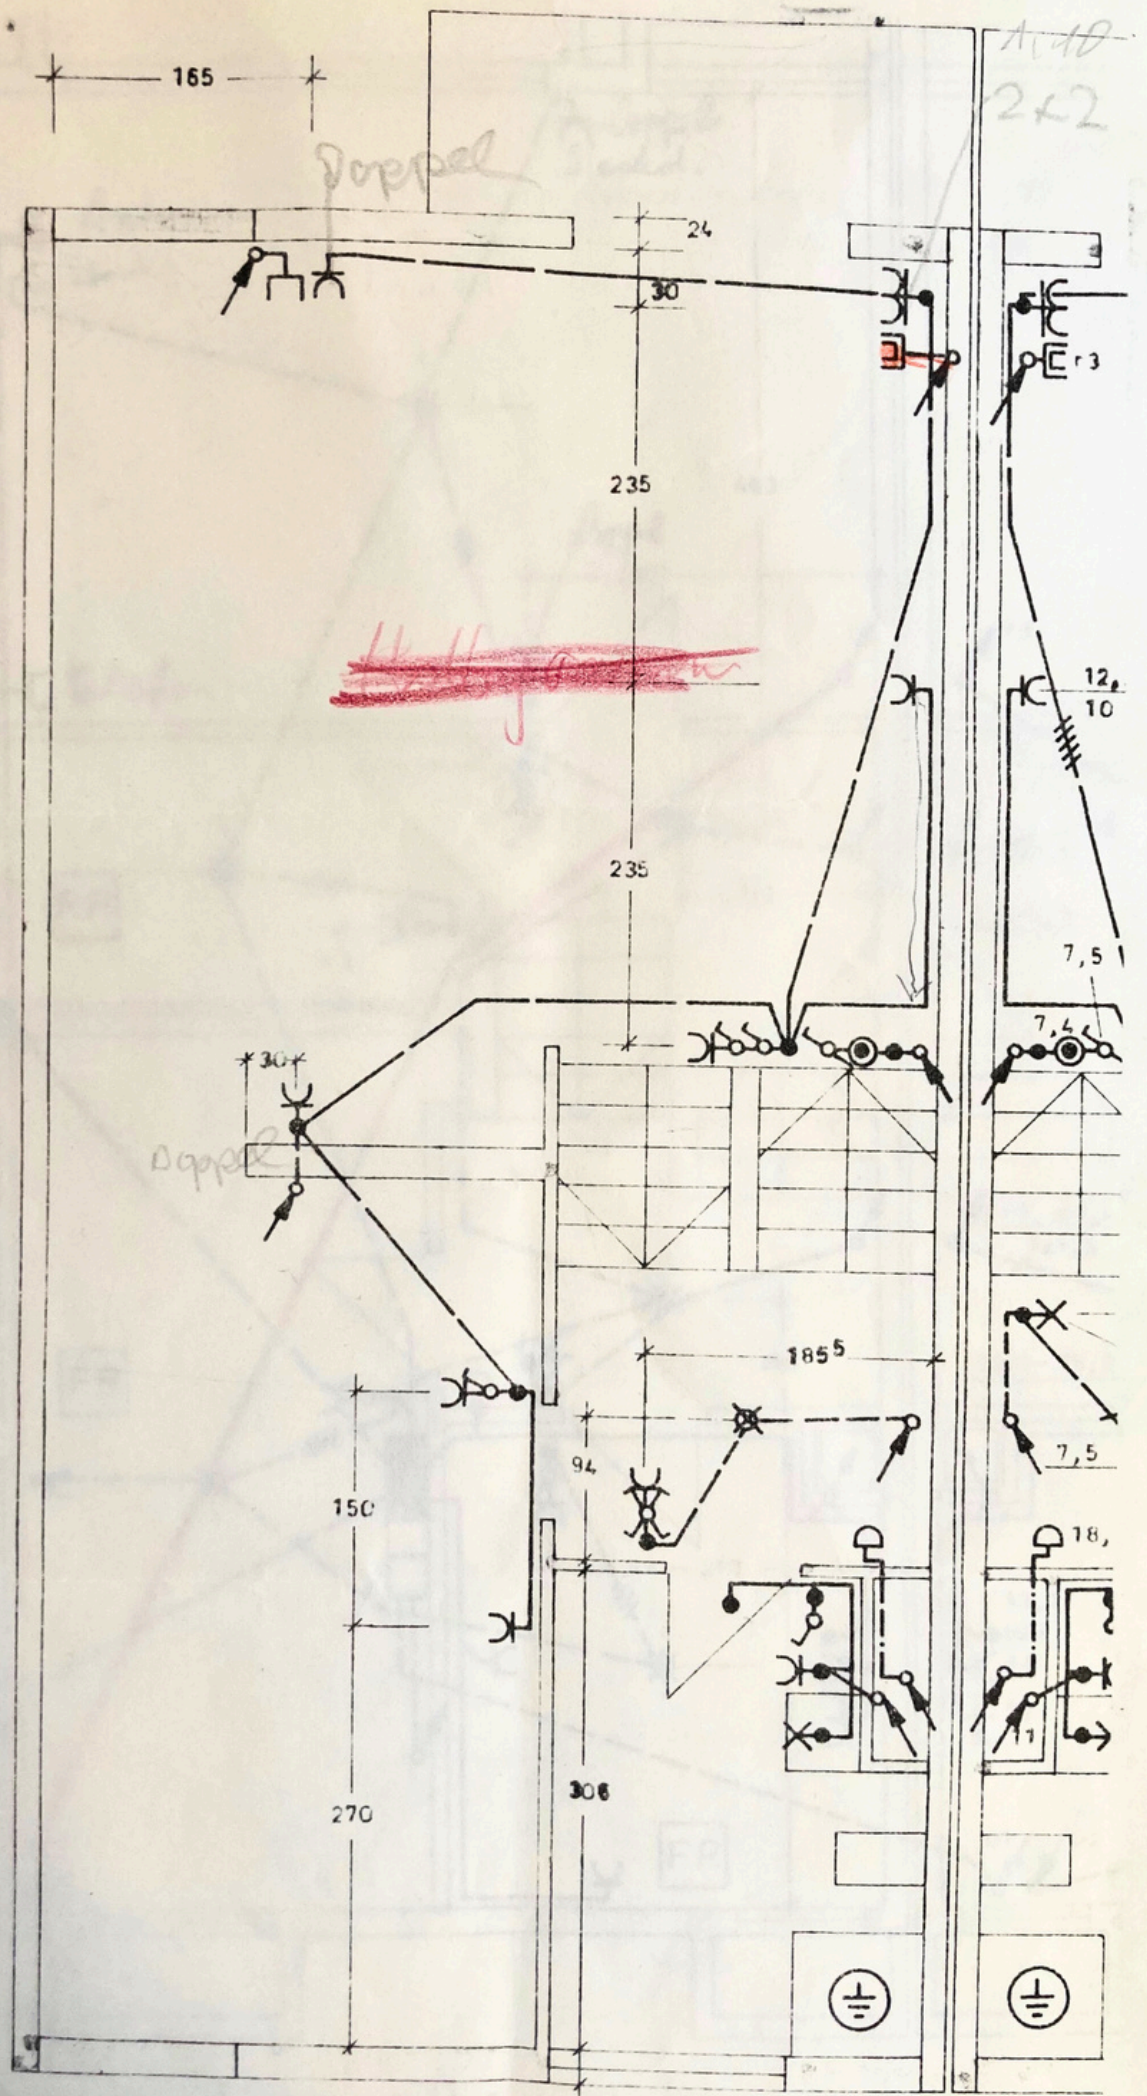

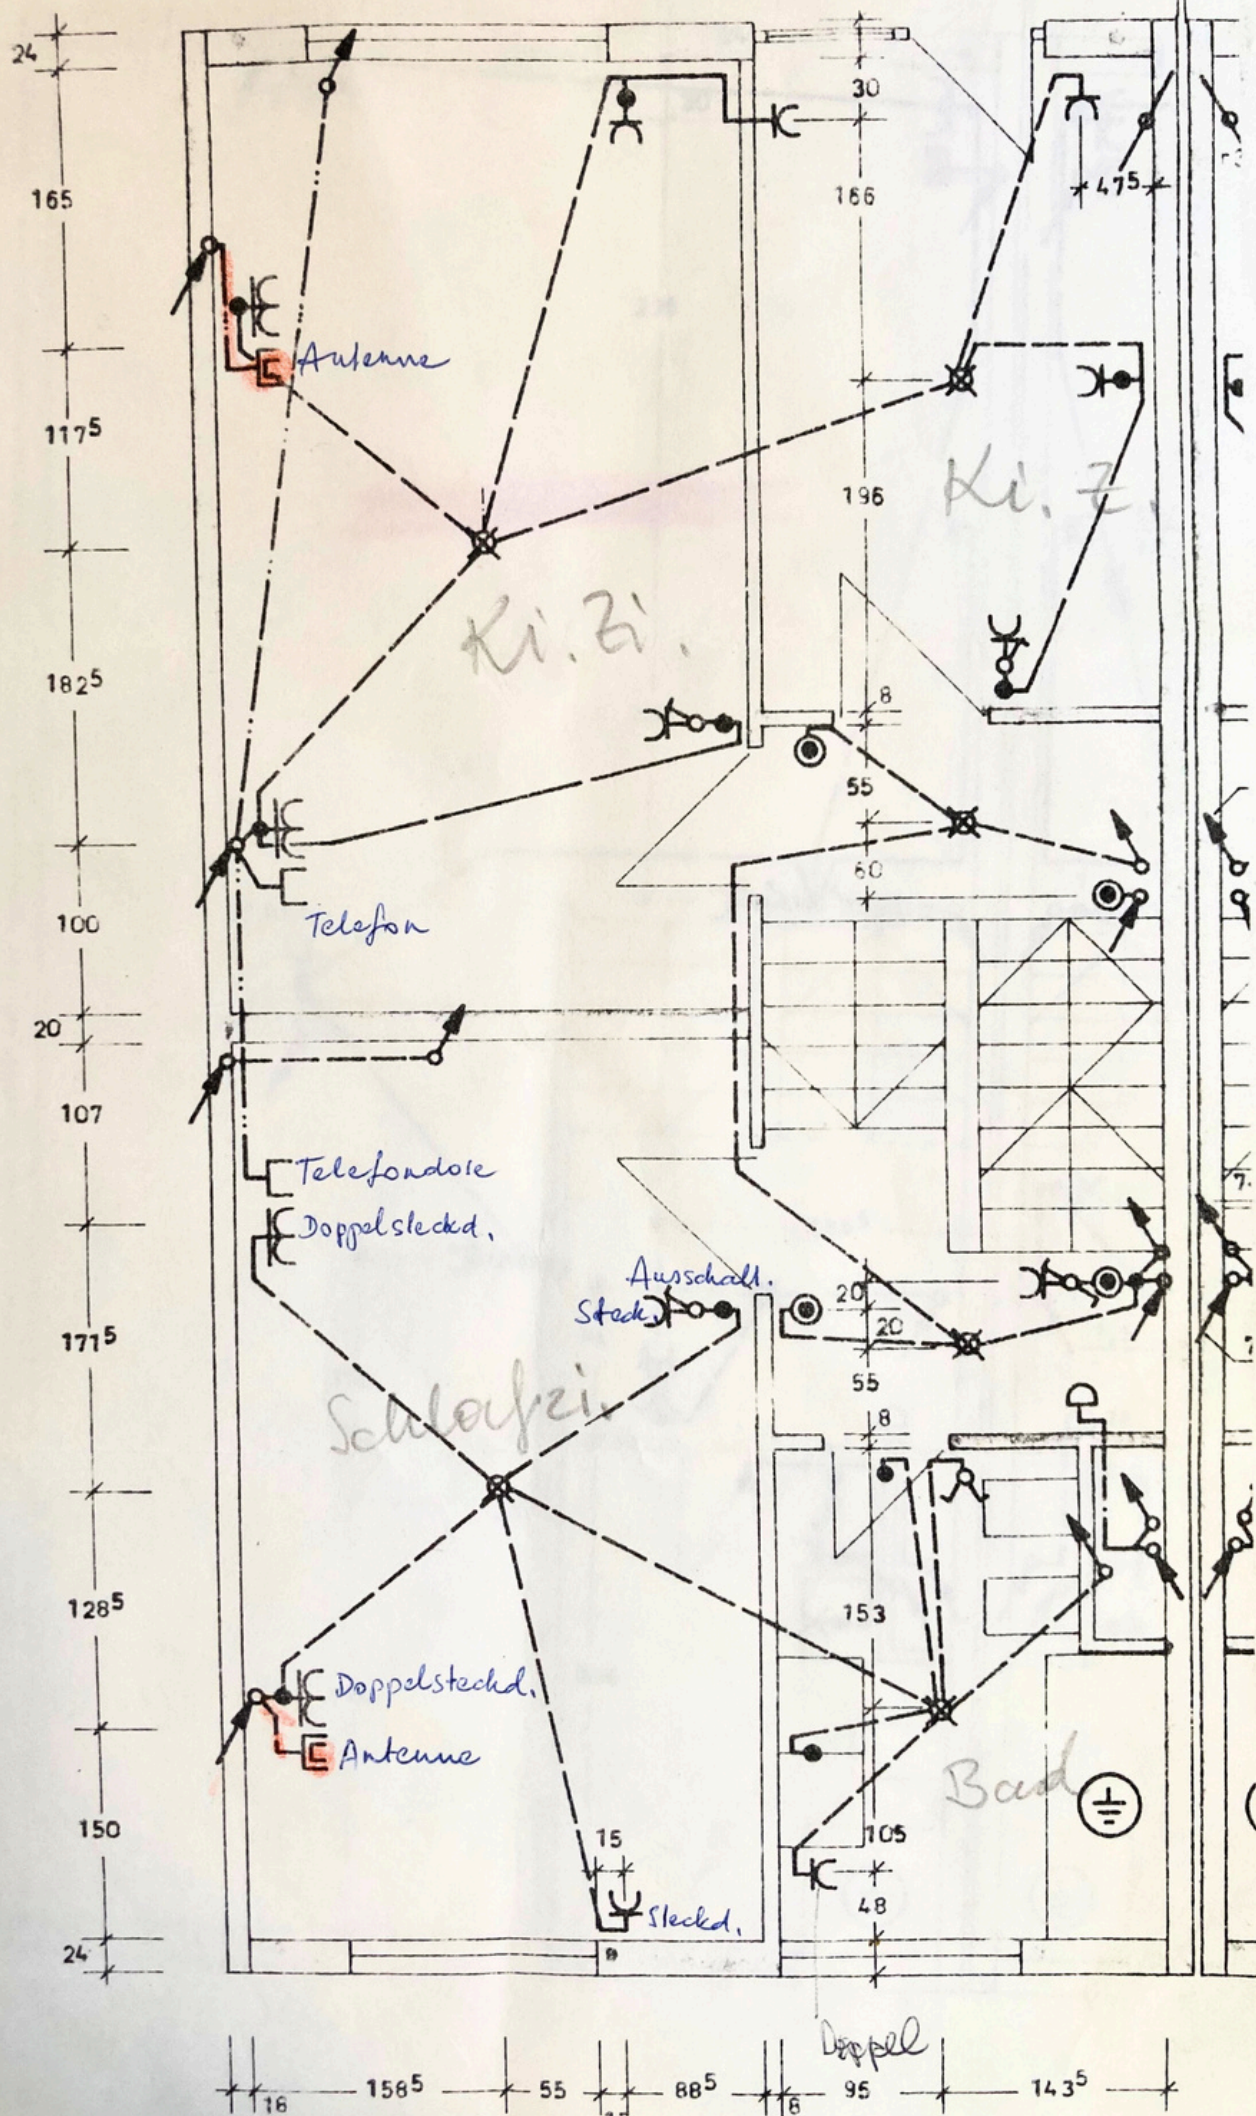

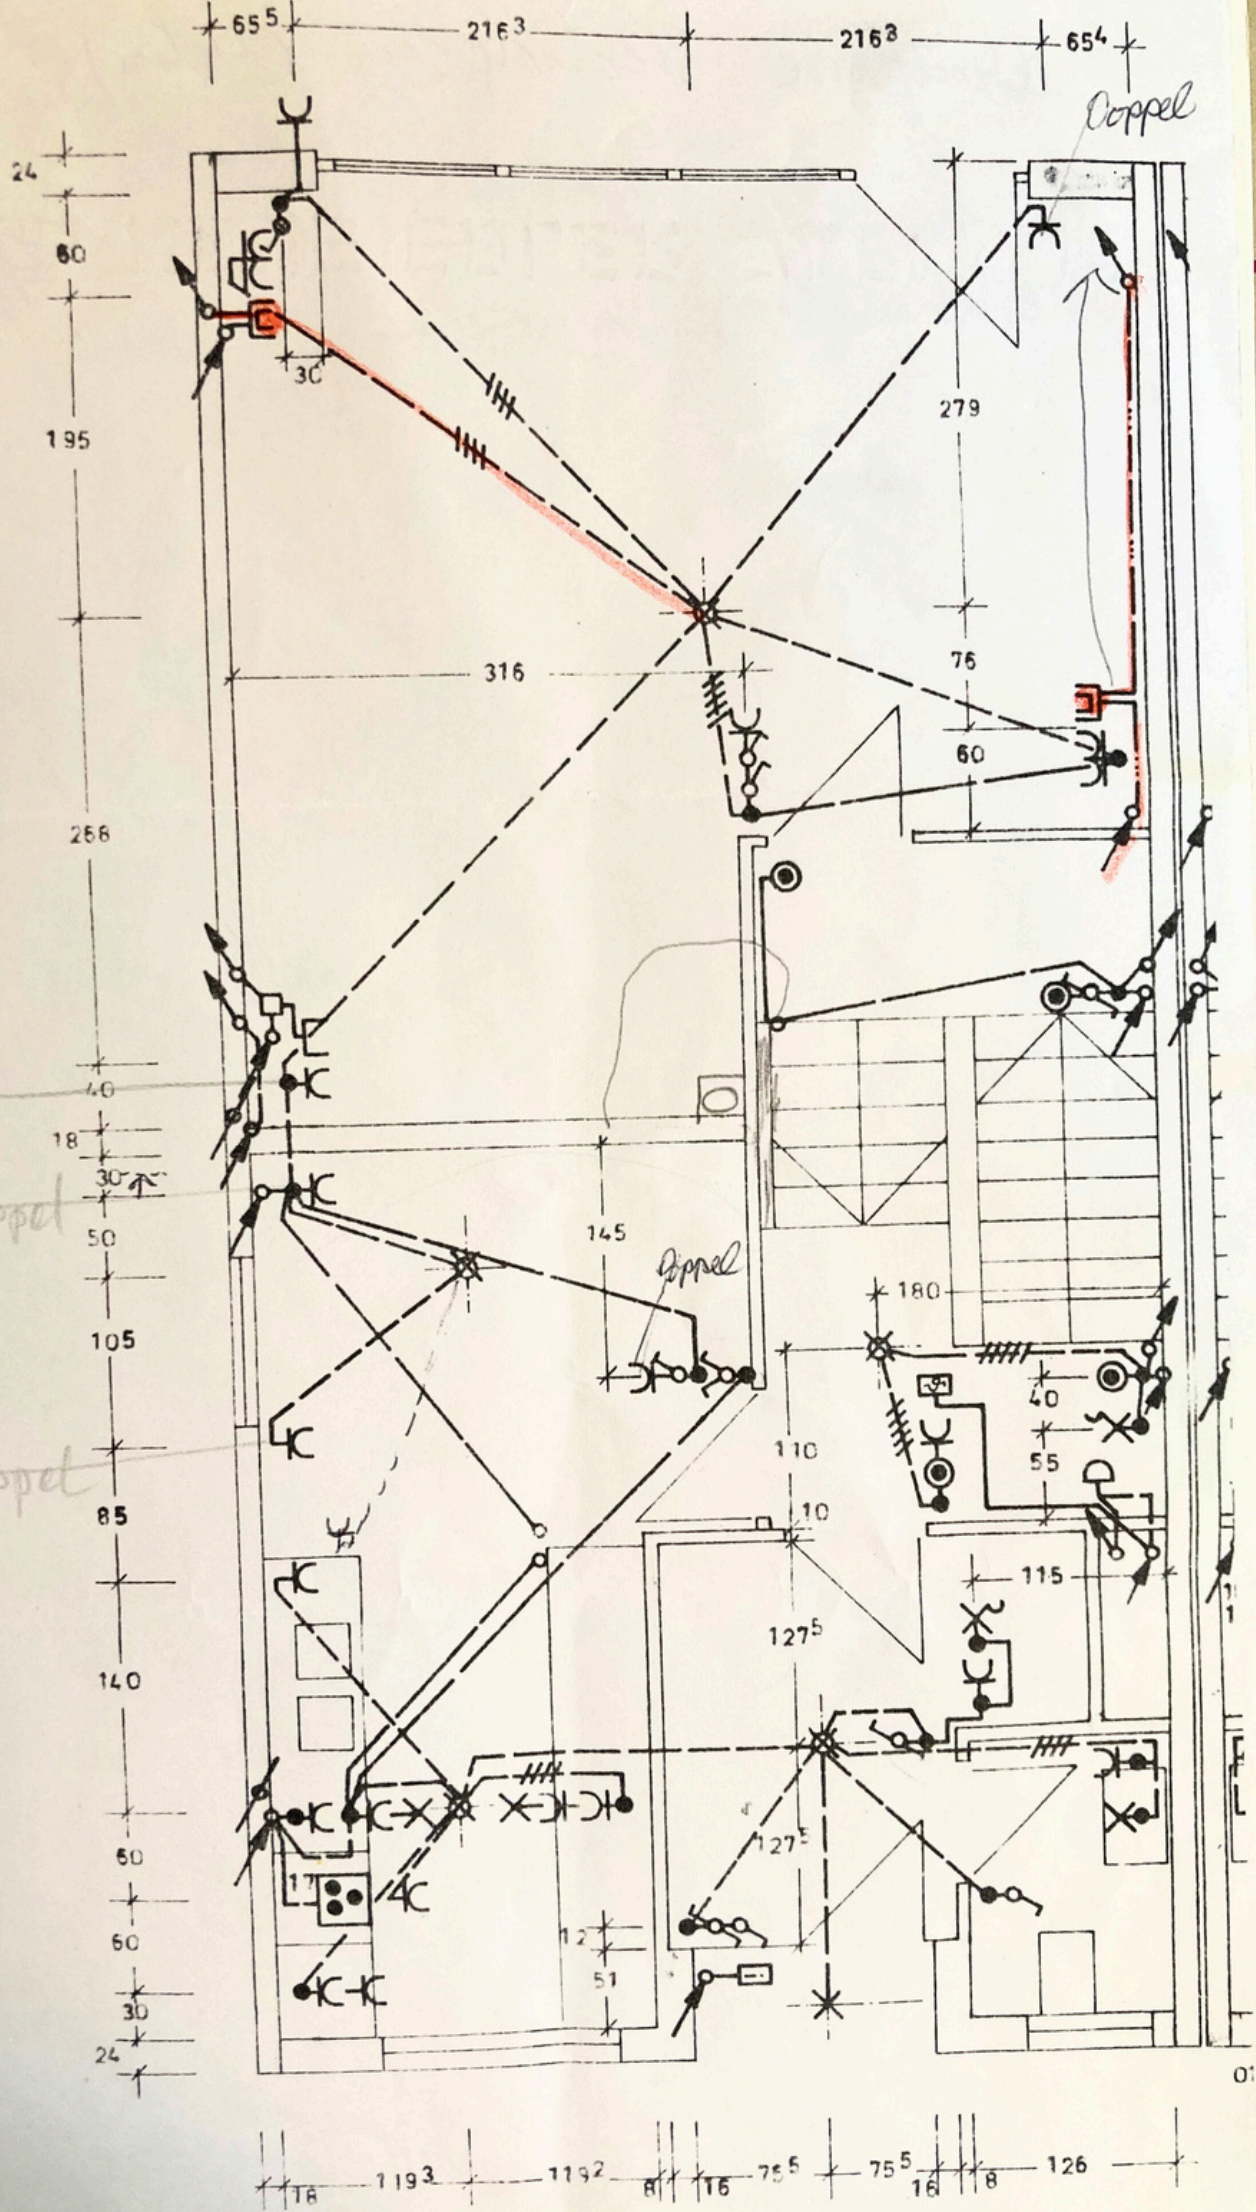

Doppel

Doppel

Doppel

*an-
körper*

