

DACHDECKUNG AUF BRANDWAND
IM MÜRTELBETT

DV 50

SCHLAFEN

DF 74/144
IM AUFSATZ-
KRAUZ

DF 74/144
IM AUFSATZ-
KRAUZ

ABST.R

BAD/WC

EINGANG-
SCHWELZ

KÜCHE

WOHNEN/ESSEN

DF 74/144

DF 74/144

W. BÜCKE BÜCKE

DV 40

**SONDERWUNSCH
HENKE**

BALKON

REINIGEN

3.90

SCHLAFEN
RFH = 2.75
FFH = 2.85

1.49

76

2.11

8.10

WC

1.81

2.35

1.45

2.11

















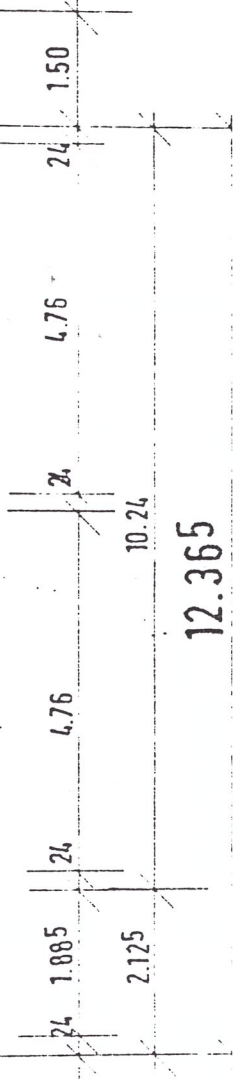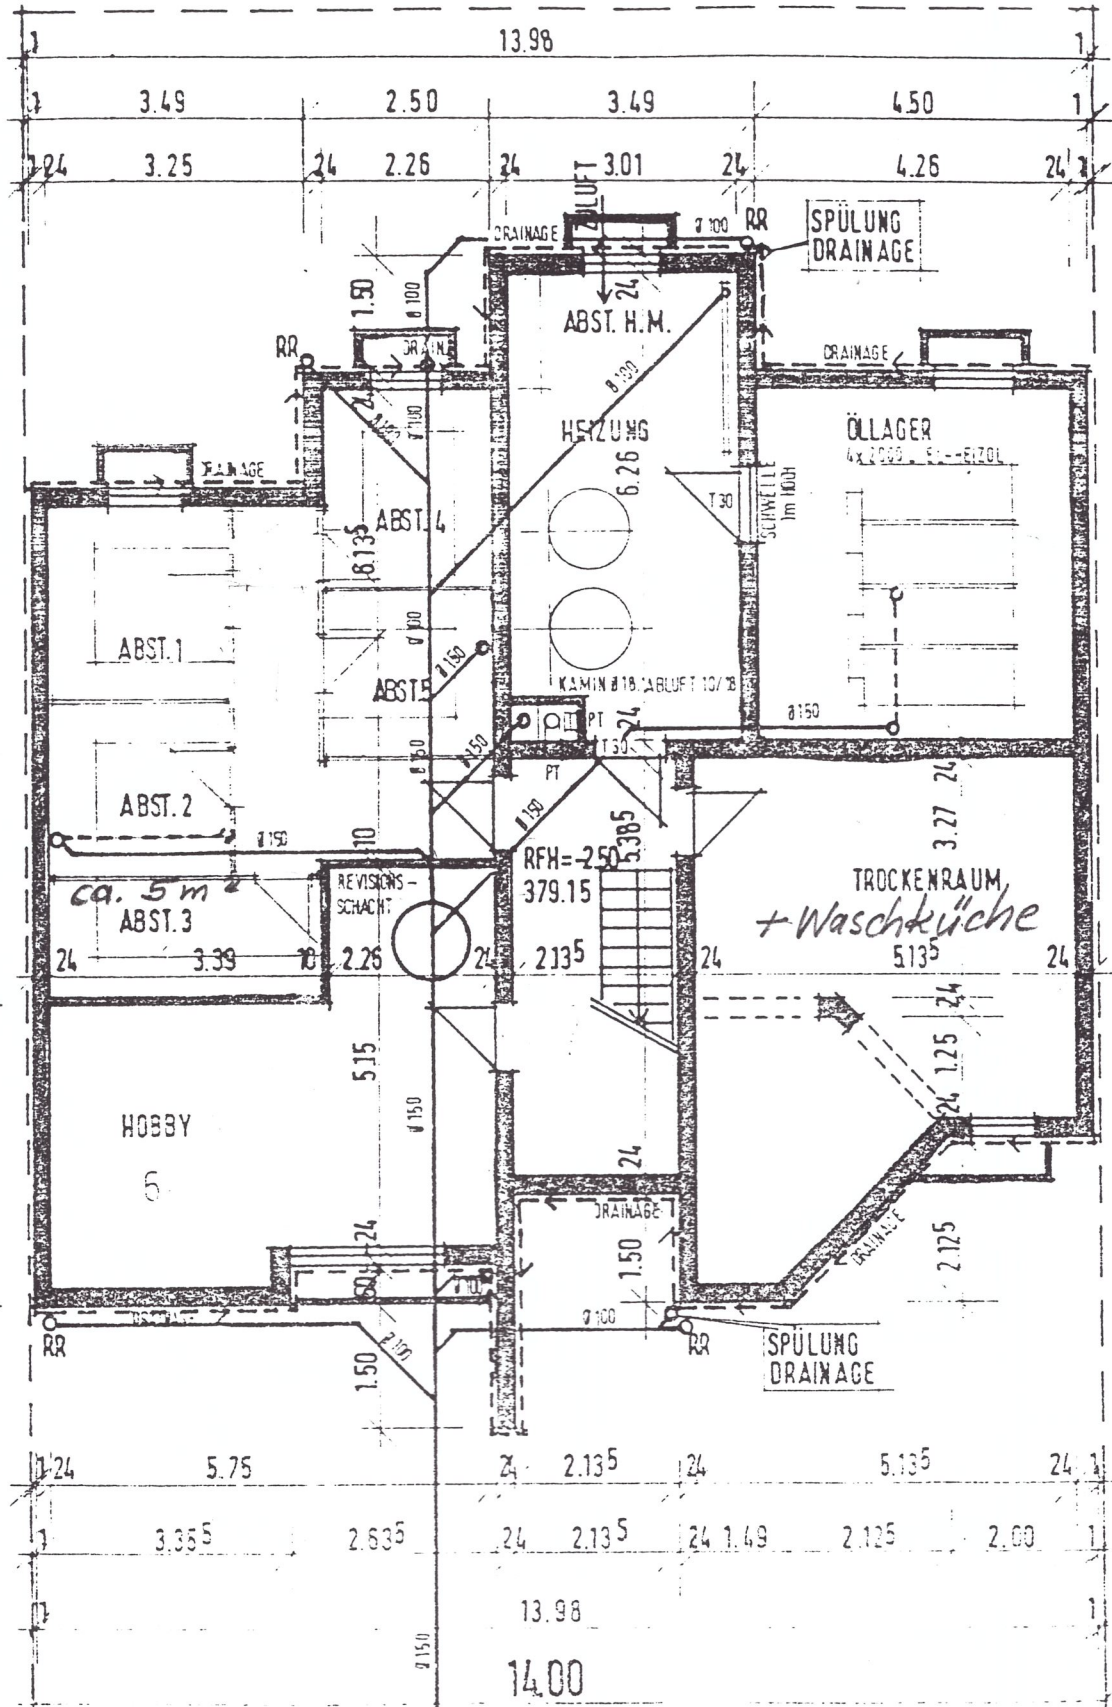

REVISIONS-SCHACHT