
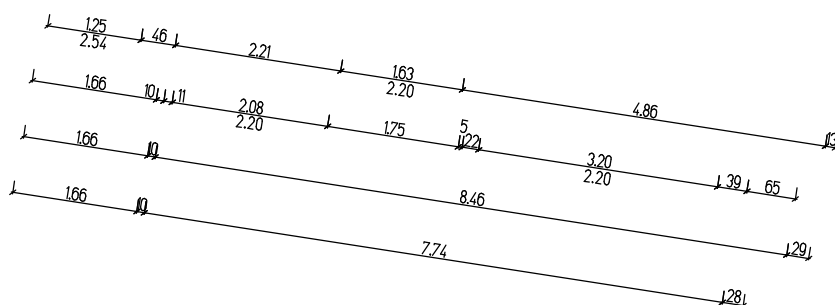
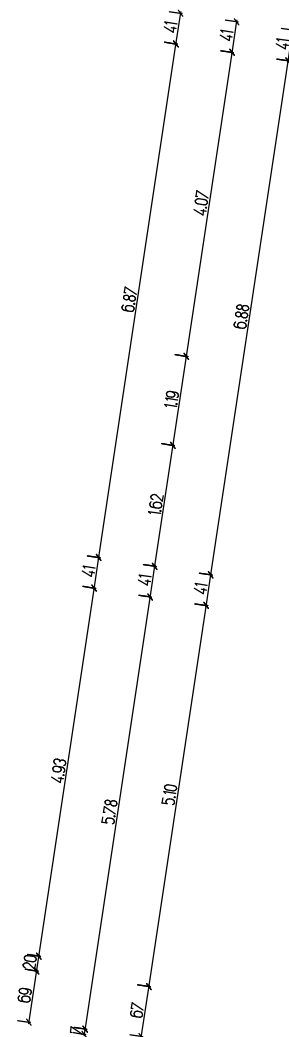


WENN NICHT ANDERS ANGEGEBEN: FENSTER SIND KASTENFENSTER ISO - NEUE ISO-FENSTER VB - VERBUNDFENSTERzw.DOR-ISO-FENSTER EF - EINFACH-FENSTER	
UZH - HOHE UNTERZUG/FURBODEN BRH - BRUSTUNGSHÖHE RH - RAUMHOHE DRH - DREMPELHOHE AD - ABGEHANGTE DECKE	
MASSE DES TREPPENAUFGES.SOWIE AN-UND AUSTRITT IN ZEICHNUNG AUSMESZBAR	
	STUCK AN DECKE
	ELEKTROBOILER
	GASDURCHLAUFERHITZER
	BADEOFEN KOHLED
	GASTHERME
	AUßENWANDHEIZER
	GASRAUMHEIZUNG (GAMAT)
	HEIZKÖRPER
	KACHELOFEN
	DAUERBRANDOFEN
	ELEKTRO-NACHTSPEICHEROFEN
	INSTALLATIONSSCHACHT
	SPOLE
	STEIGLEITUNG WASSER/ABWASSER
	ELEKTRO SICHERUNGSKASTEN
	STROMZÄHLER
	GASZÄHLER/GASANSCHLUSS
	ELEKTROHERD
	BEISTELLHERD
	GASHERD

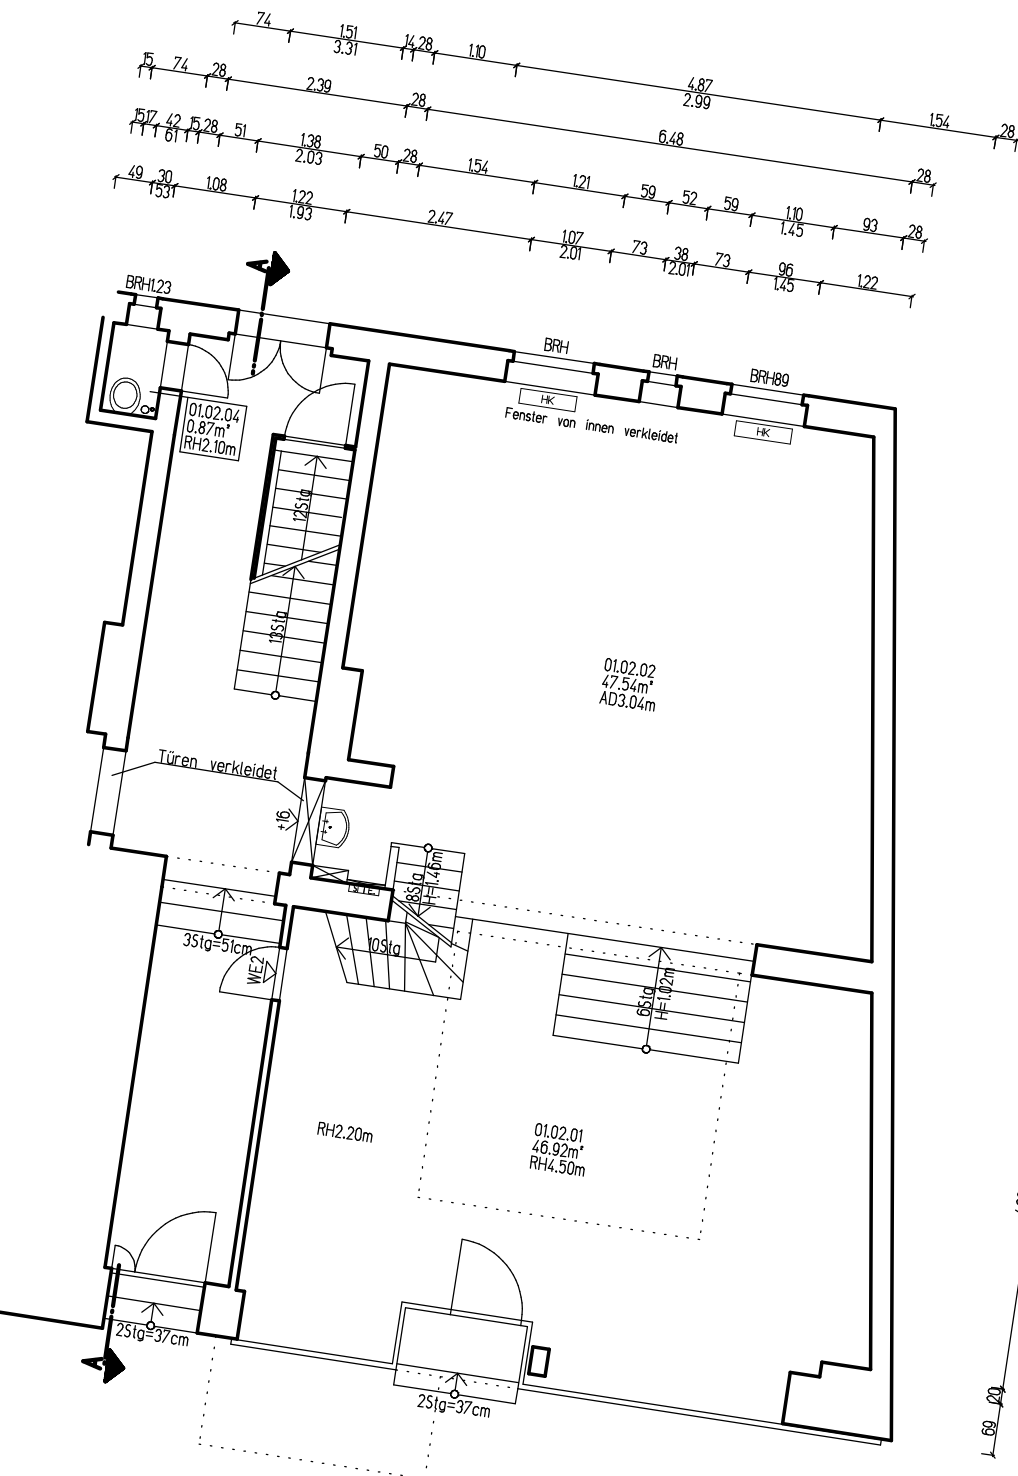

Bestandsaufmaß

Breite Straße 24, 14199 Berlin
Erdgeschoss

Maßstab 1:100, Stand Mai 2020

<http://www.vermesserberlin.de>