WENN NICHT ANDERS ANGEGEBEN:
FENSTER SIND KASTENFENSTER
ISO - NEUE ISOFENSTER
VB - VERBUNDFENSTER,bzw.DDR-ISO-FENSTER
EF - EINFACHFENSTER

UZH - HOHE UNTERZUG/FURBODEN
BRH - BRUSTUNGSHOHE
RH - RAUMHOHE
DRH - DREMPELHOHE
AD - ABGEHÄNGTE DECKE

MASZE DES TREPPENAUGES,SOWIE AN-UND AUSTRITT IN ZEICHNUNG AUSMESZBAR

	STUCK AN DECKE
	ELEKTROBOILER
	GASDURCHLAUFERHITZER
	BADEOFEN (KOHLE)
	GASTHERME
AWH	AUßENWANDHEIZER
GAMAT	GASRAUMHEIZUNG (GAMAT)
HK	HEIZKÖRPER
	KACHELOFEN
	DAUERBRANDOFEN
	ELEKTRO-NACHTSPEICHEROFEN
	INSTALLATIONSSCHACHT
	SPÜLE
	STEIGELEITUNG WASSER/ABWASSER
Si	ELEKTRO SICHERUNGSKASTEN
Sz	STROMZÄHLER
GAS	GASZÄHLER/GASANSCHLUSS
	ELEKTROHERD
	BEISTELLHERD
	GASHERD

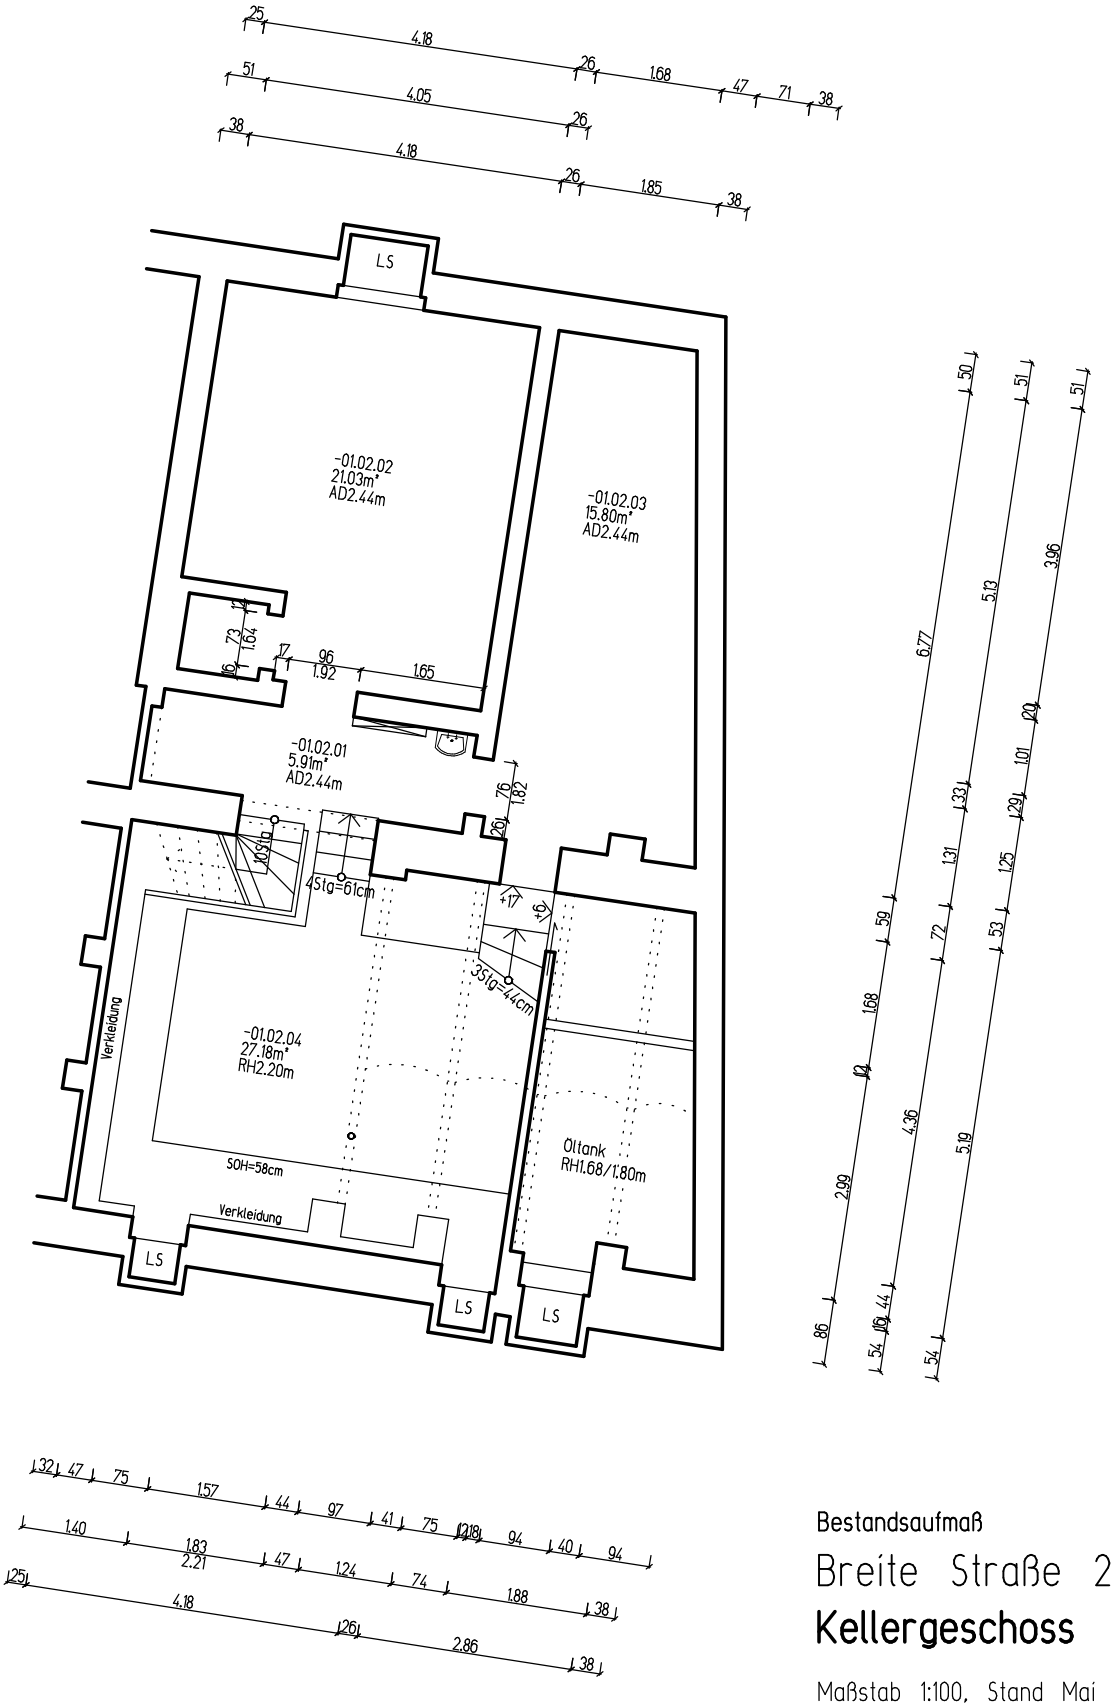

Bestandsaufmaß


Kellergeschoss

Maßstab 1:100, Stand Mai 2020

