


!!! Spitzbuben!!! der Name
des Kamins eine "BRAAS" -
Ausstiegs Luke (oder gleichwertig)
einbauen !!!

Dacheindeckung : schieferfarbig oder ziegelrot

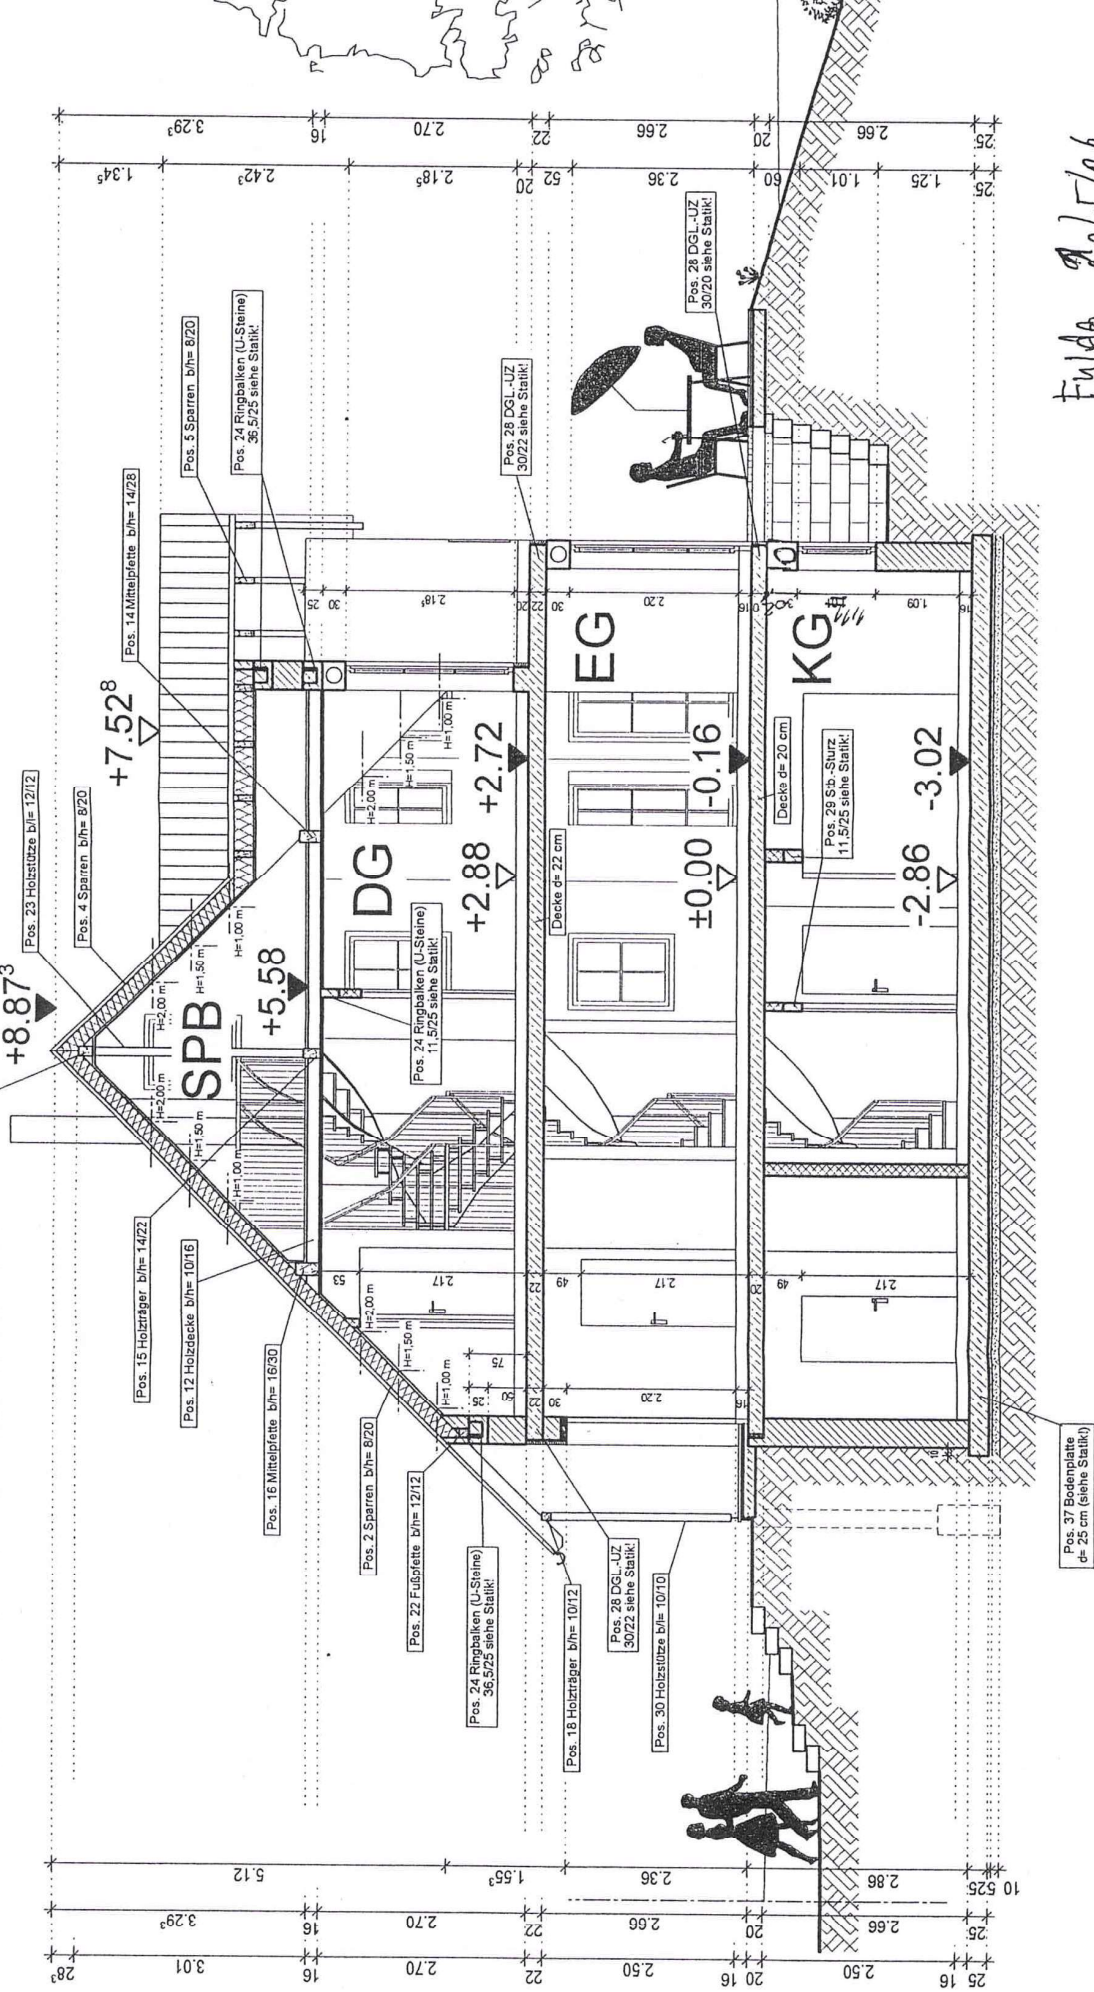

Fulda 20/5/06

Baunternehmen
WINGENFELD GmbH
Agnes-Huenninger-Straße 8
36041 Fulda
Tel 0661 / 94 54-0 · Fax: 94 54-60

PRO3 BauGmbH
Kohlhäuser Str. 1
