


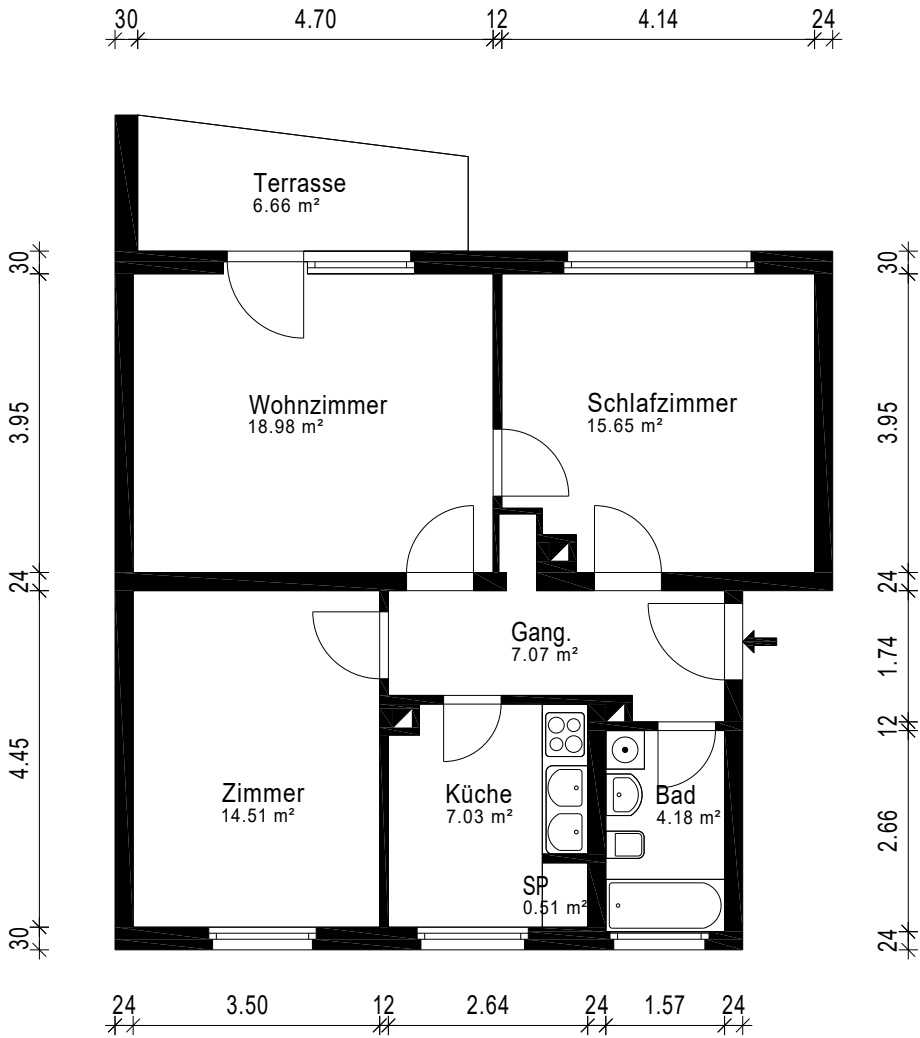

Gebäude		Etagenwohnung		
Ort/Straße		73430 Aalen, Silberstrasse 26B		
Planinhalt		Erdgeschoss links		
Maßstab	1:100	Datum		10.01.2025
Objekt-Nr.	WE207	Plan-Nr.		2
		Aufmaß - CAD-Service - Flächen		