

WIEDERAUFBAU

"Bismarckstraße 85"

RÜFT U. GENEHMIGT

ANTWORTL. BAULEITER:

Fjrd. Ing. Krenzel

LUDWIGSHAFEN a. RH., 24. 8. 1934

VERWALTUNG

ABT. BAUPOLIZEI


Die Eisen- und Eisenbetonkonstruktionen, Tragpfeiler und Fundationen sind nach den in der geprüften statischen Berechnung festgestellten Stärken und Ausmaßen auszuführen.

Arndt Jung



1. OBERGESCHOSS

M. 1/100

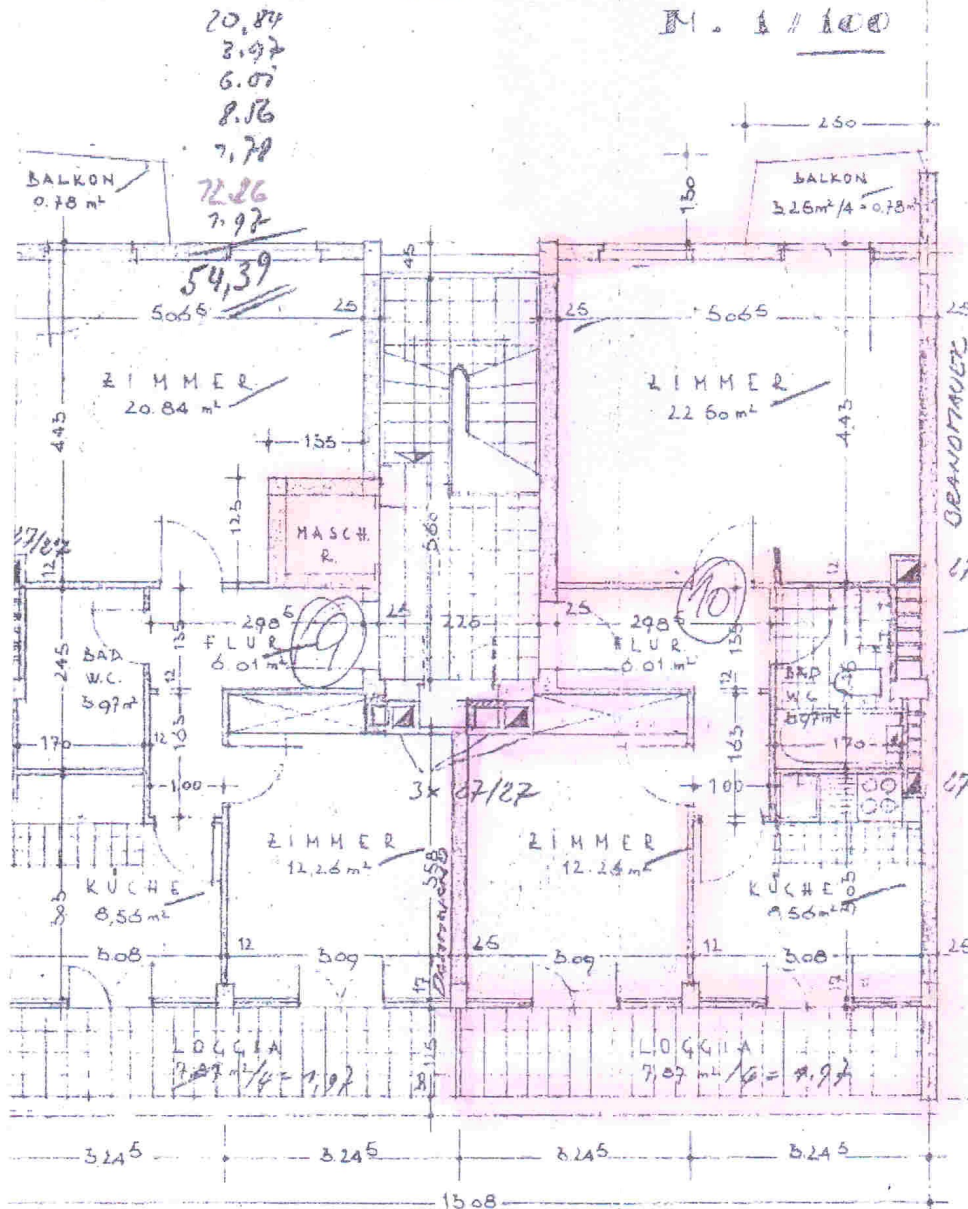

DER ARCHITECT **STENGEL**

Arndt Jung
Dipl.-Ing. Stengel
Ludwigshafen-Mundenheim
Martin-Greif-Str. 14