


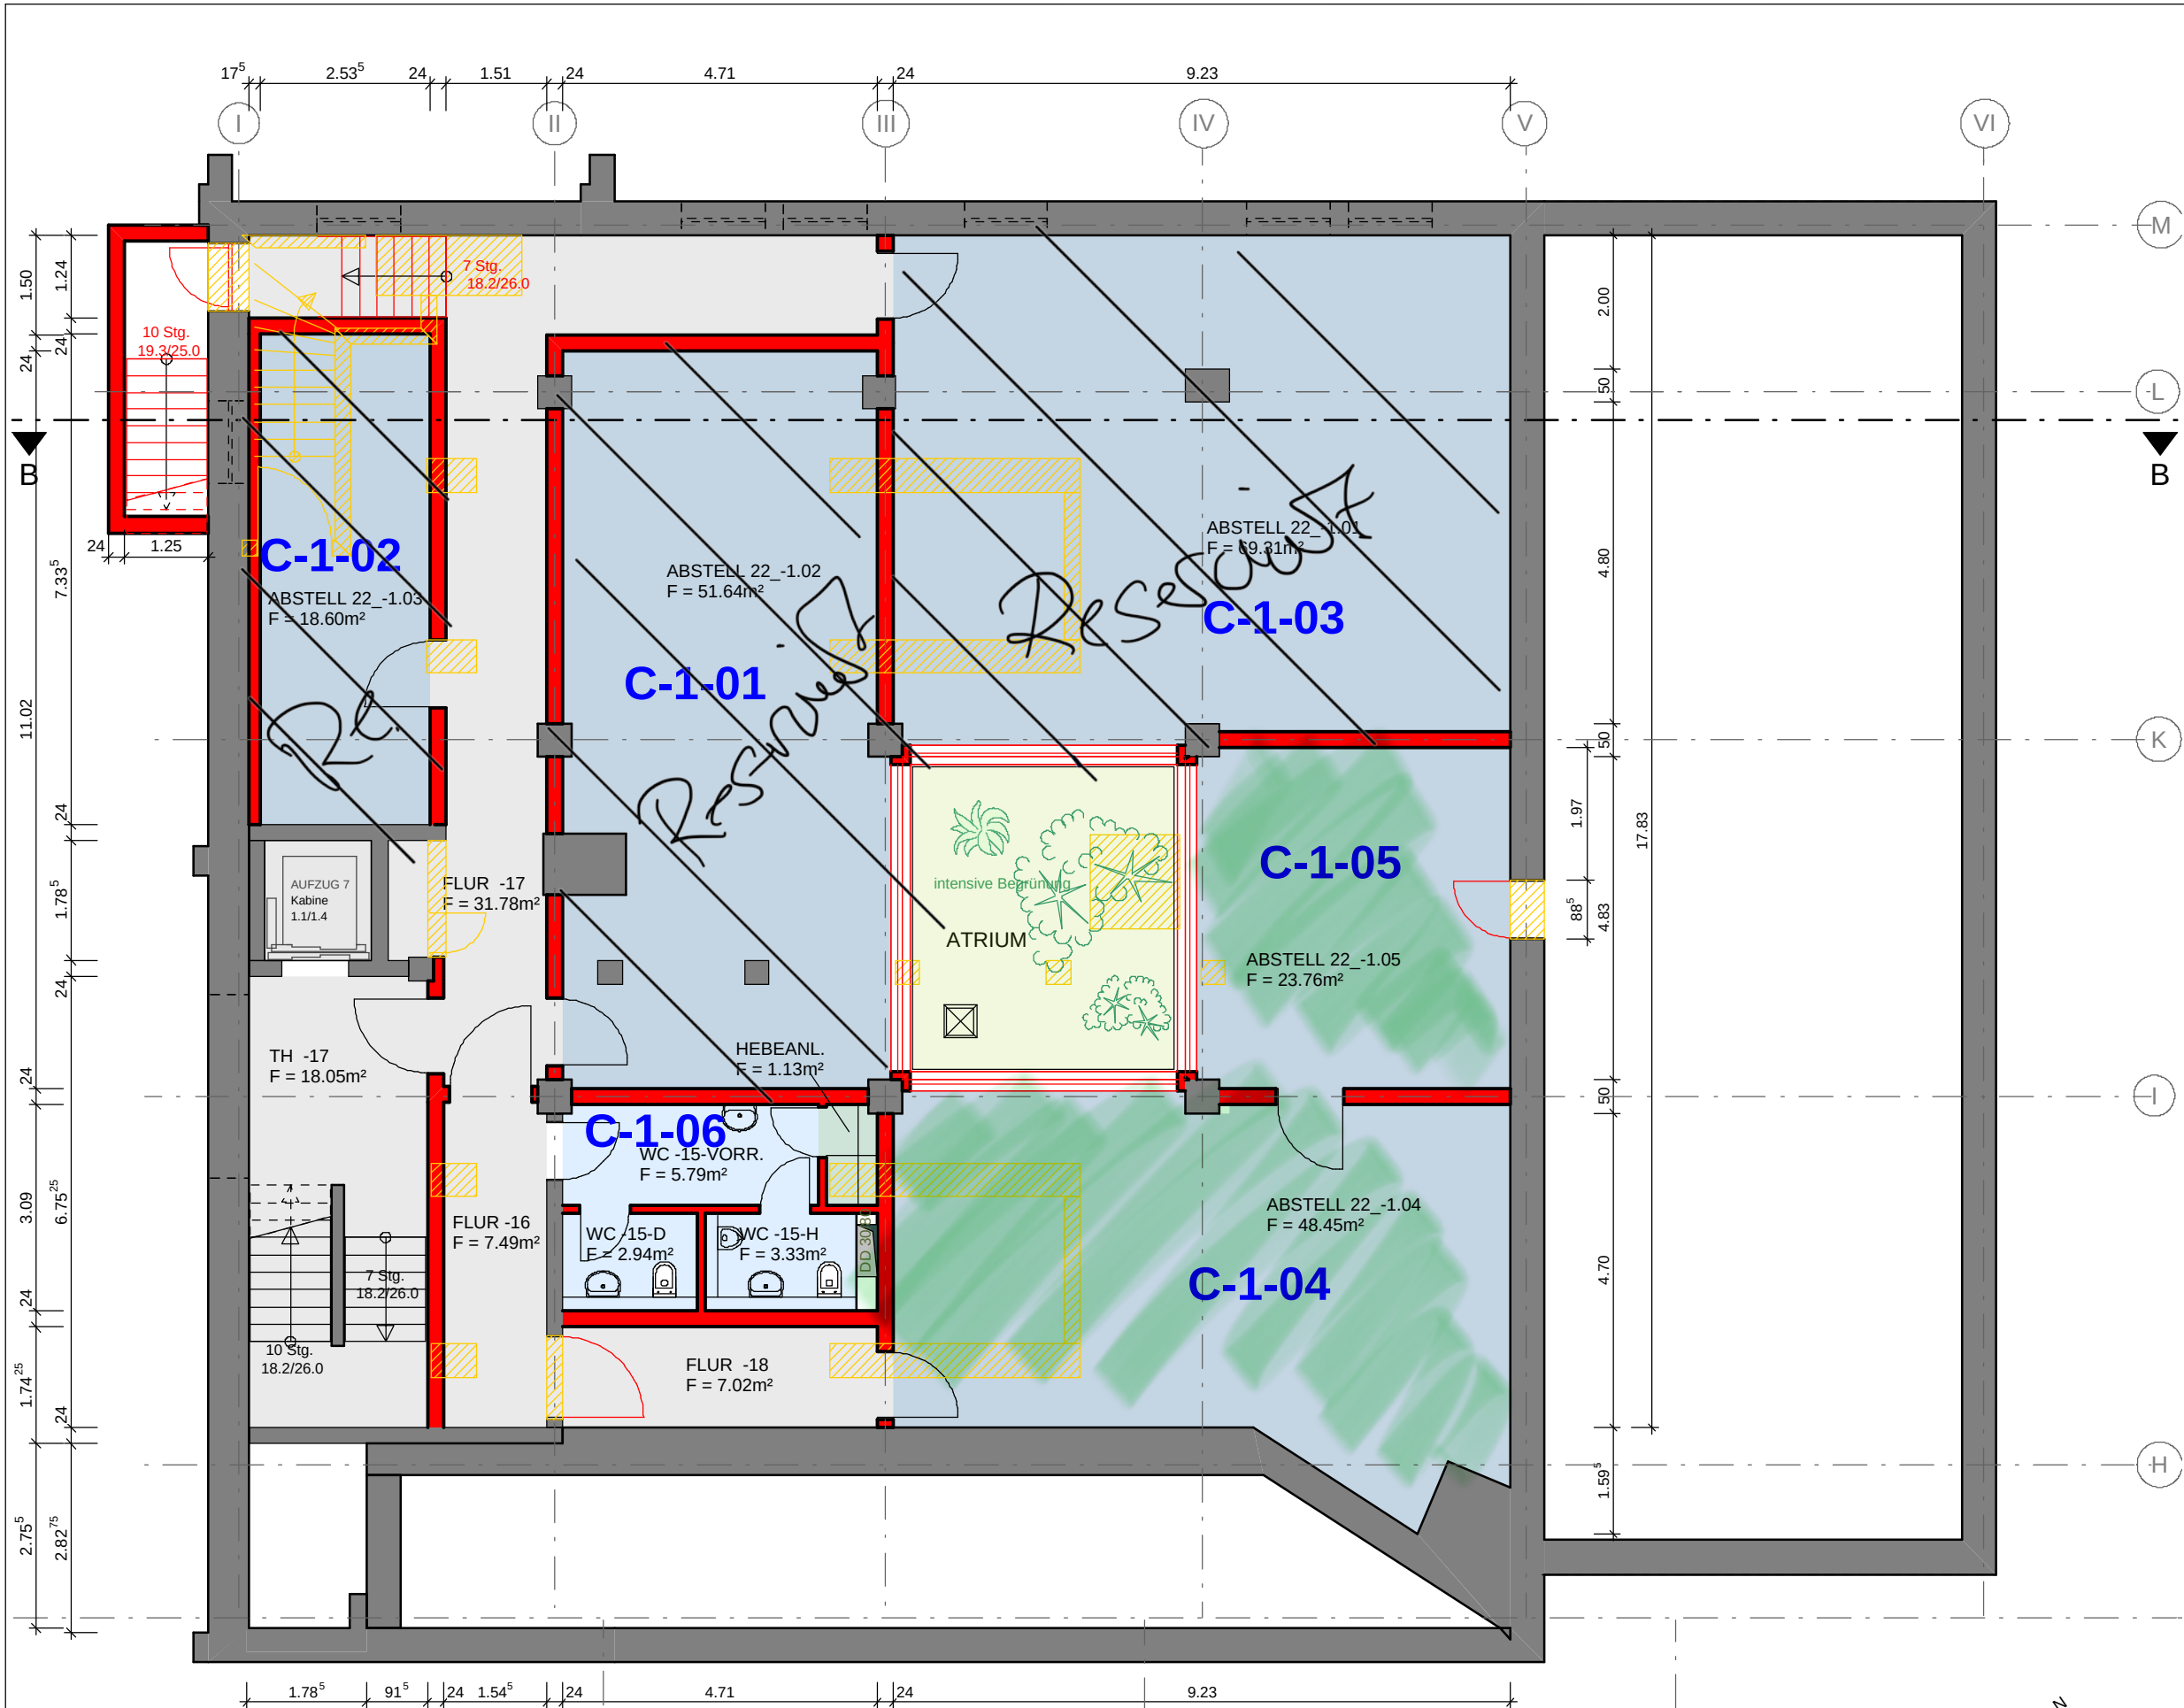

Legende	
	Verkehrsfläche
	Lager / Abstellräume
	Sanitärbereiche öffentlich
	interne Bereiche / Technik
	Gewerbeinheit
	Gewerbeinheit
	Brandwand
	Bauteil lt. Baugenehmigung entfällt
	Bauteil neu

HALLE 21/22

Bauvorhaben
UMBAU / NUTZUNGSÄNDERUNG
HALLE 21/22
SCHWARTZKOPFFSTR. / HOCHSCHULRING
15745 WILDAU

Bauherr
REALWORKS
IMMOBILIENVERWALTUNG GMBH
CHEMNITZER STR. 213
12621 BERLIN

Entwurfsverfasser
KORZYNIETZ ARCHITEKTEN + PARTNER
GODESBERGER STR. 6A
10318 BERLIN
Tel. 030 / 50 382 858
Mail. korzynietz.architekt.berlin@t-online.de

Planinhalt
GRUNDRISS KG

NUTZUNGSÄNDERUNG

Bearbeiter
KORZYNIETZ / PESCHKE

Maßstab
1:100

Datum
28.10.21

Blatt
010B

Die Bauherren

Der Architekt

