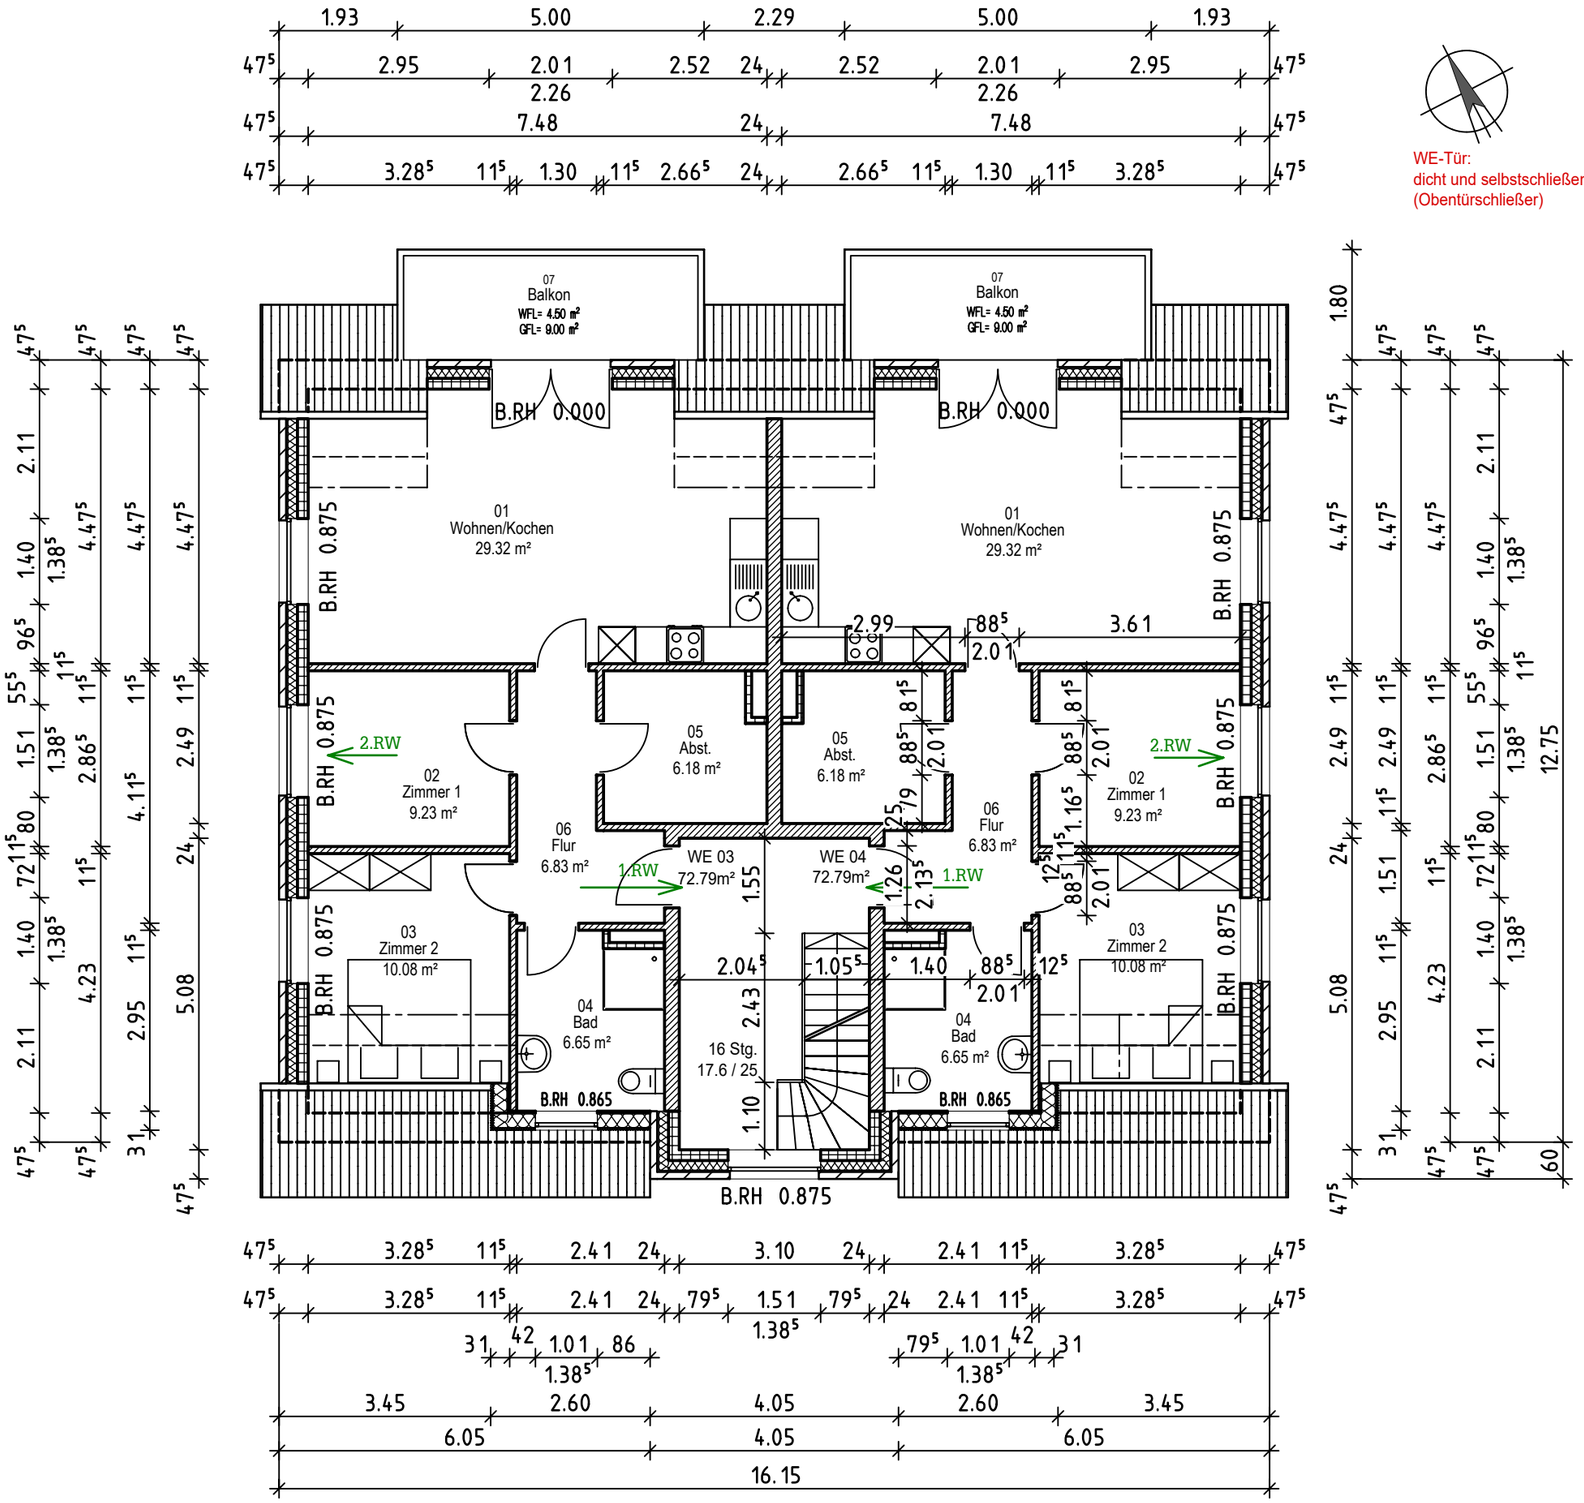

WE-Tür:
dicht und selbstschließend
(Obentürschließer)

ARCHITEKTURBÜRO OPITZ

Planer
Dipl.Ing. Architektin Kitty Opitz
Schulstraße 9 22880 Wedel
Fon 04103 - 84 221 Fax 04103 - 91 9265

Bauherr
Taika + Jens Stacklies
Rehnaer Straße 7
25488 Holm

Bauvorhaben
Neubau eines Mehrfamilienhauses
Klevendeicher Chaussee 2
25436 Moorrege

Planinhalt
Dachgeschoß
1.Nachtrag: 23.09.2020

Datum	23.06.2020
Maßstab	1: 100
Plan-Nr.	02