


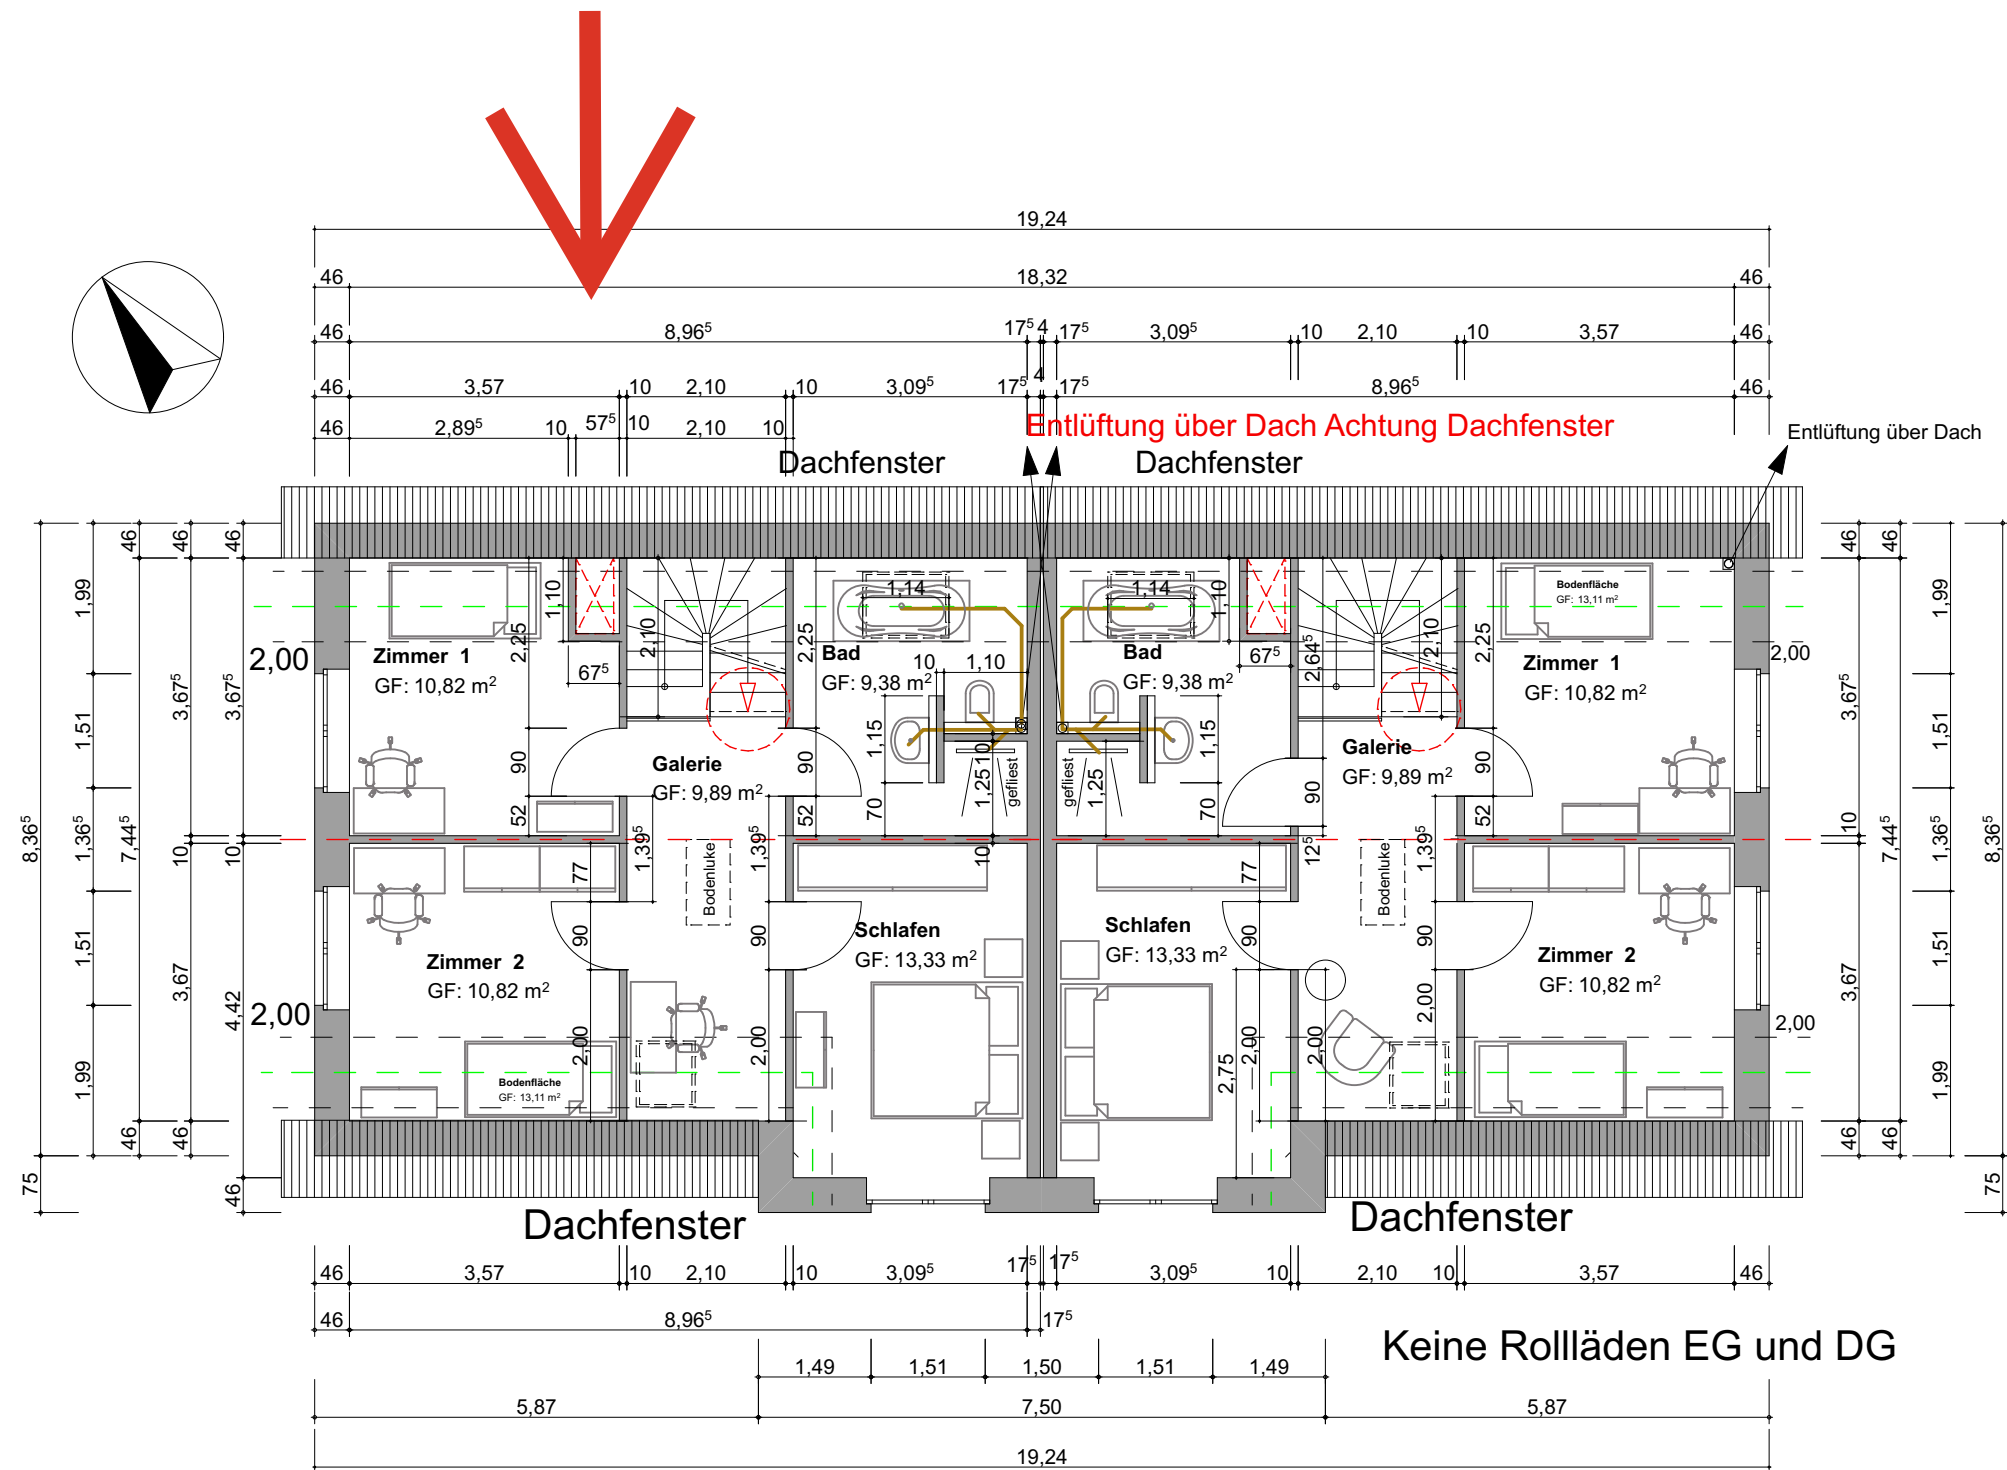

BA-A nur EG und DG - Treppenaufrichtung geändert und Küchentür Eingang 1 entfällt

BA	DATUM	PROJEKT:	BAUHERR:	ARCHITEKTIN:	BAUAUSFÜHRUNG:
BA-A Dachgeschoss 01.10.2019	Blattgröße 420*297 A3 Maßstab 1:100	Errichtung eines Doppelhauses Moorweg 3b 23883 Hollenbek	Maya & Kevin Löblich Domänenweg 1b 23883 Hollenbek Tel: 0170 - 1859141 E-Mail: kevin@loeblichs.de	avg architektur von gilgenheimb Anna Conradski Architektin Am Vortech 15 21527 Kollow T: 04151 - 898780 M: anna@conradski.de	 Arno Schulz GmbH & Co. KG Bundesstr. 27 21493 Elmenhorst Tel: 04156 - 8133 - 0 Fax: - 22