


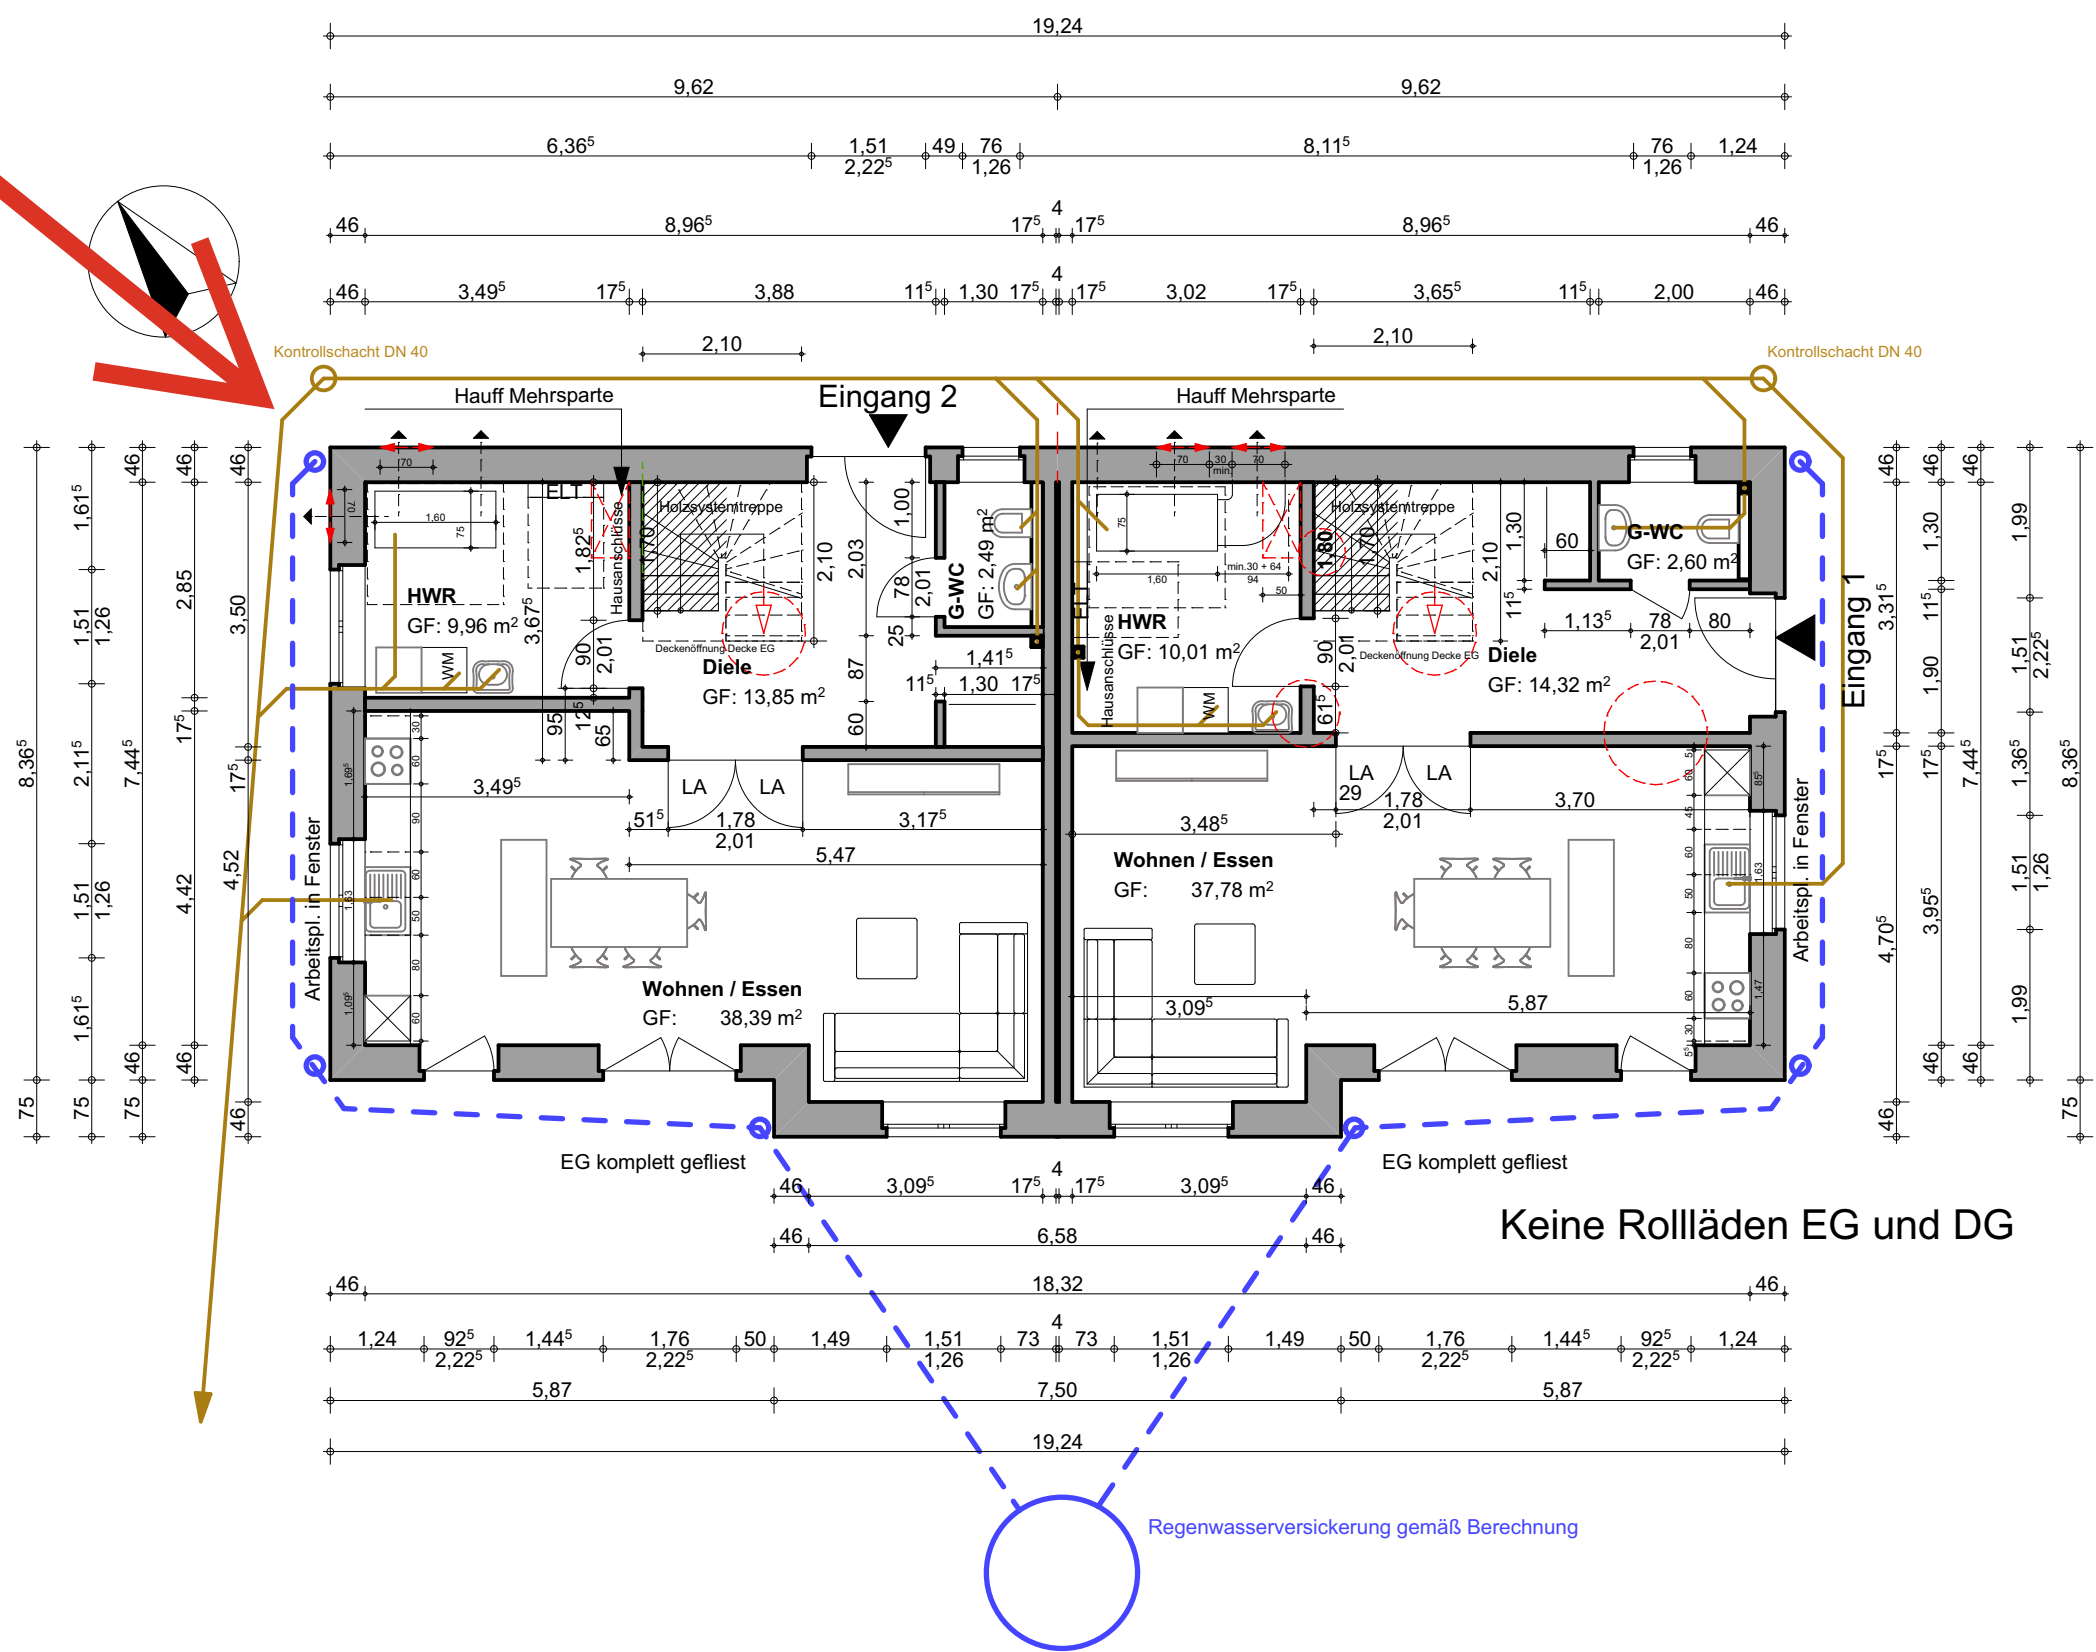

BA-A nur EG und DG - Treppenlaufrichtung geändert und Küchentür Eingang 1 entfällt

BA	DATUM	PROJEKT:	BAUHERR:	ARCHITEKTIN:	BAUAUSFÜHRUNG:
	Blattgröße 420*297 A3 Maßstab 1:100	Errichtung eines Doppelhauses Moorweg 3b 23883 Hollenbek	Maya & Kevin Löblich Domänenweg 1b 23883 Hollenbek Tel: 0170 - 1859141 E-Mail: kevin@loeblich.de	avga architektur von gilgenheim Anna Conradski Architektin Am Vortech 15 21527 Kollow T: 04151 - 898780 M: anna@conradski.de	
BA-A Erdgeschoss 01.10.2019					



Arno Schulz
GmbH & Co. KG
Bundesstr. 27 21493 Elmenhorst
Tel: 04156 - 8133 - 0 Fax: - 22