


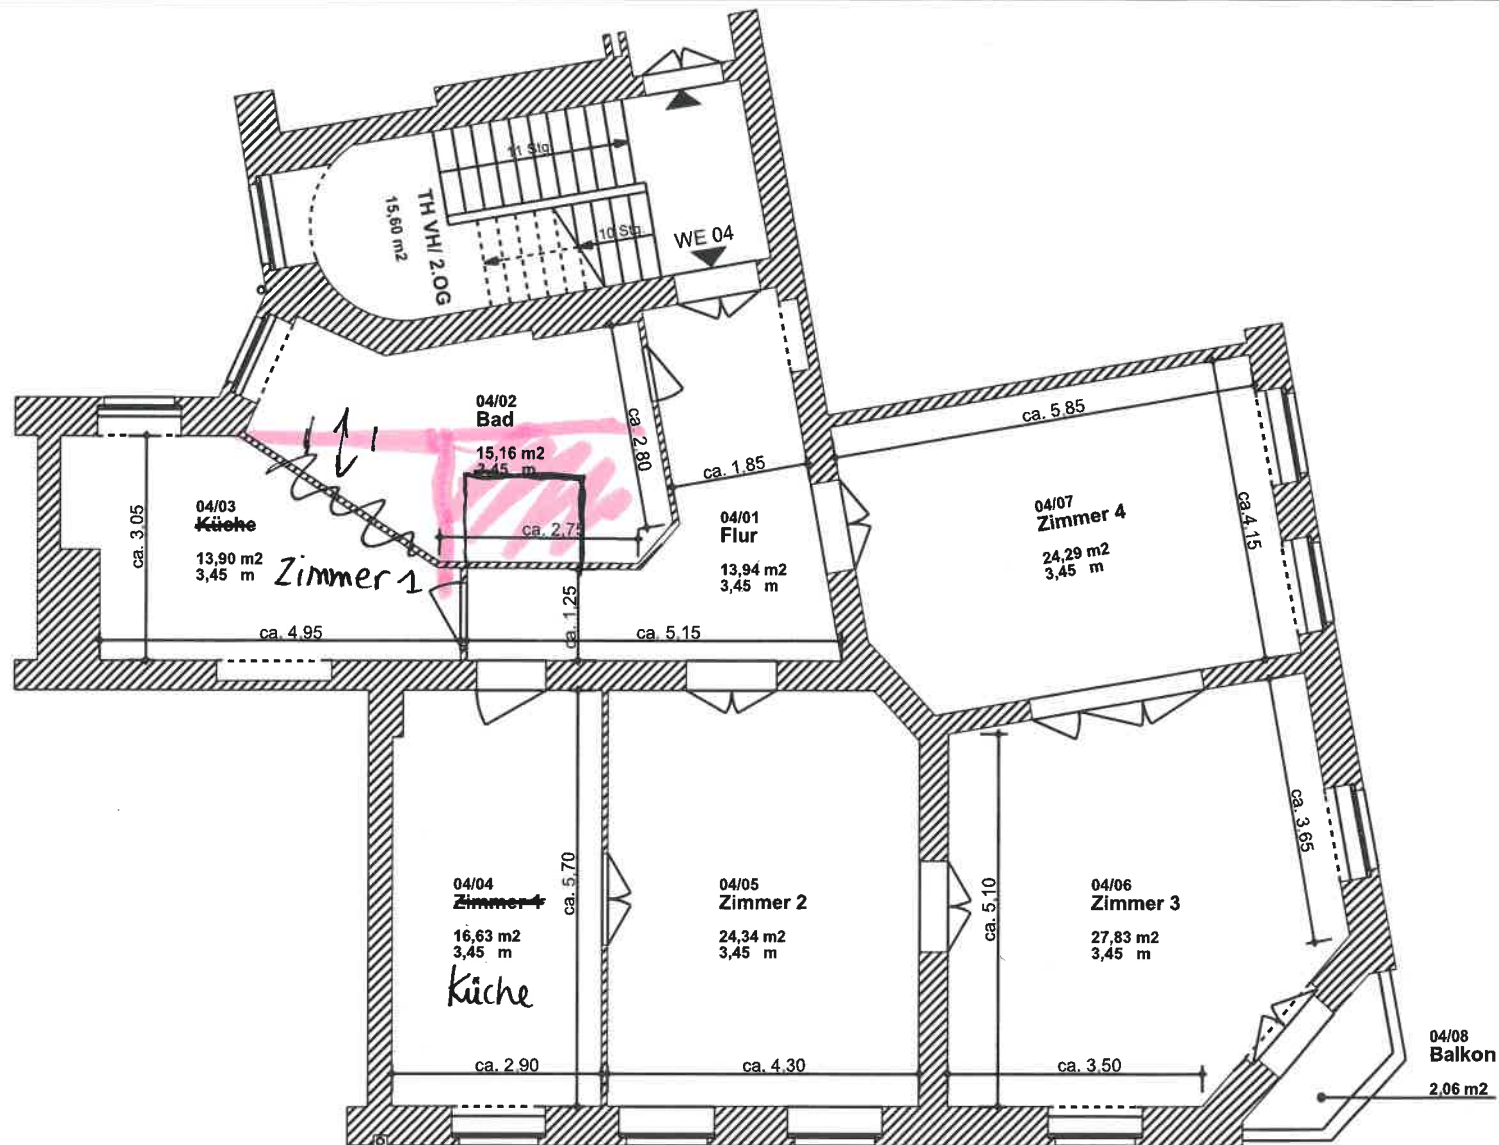

Bauvorhaben	PRE Prenzlauer Allee 27, 10405 Berlin Prenzlauer Berg	Planangaben	Projektnummer	Maßstab	Format	Datum
Bauherr	Pohl & Prym Grundstücksgesellschaft mbH & Co. Immanuelkirch Platz KG		05127	1/ 100	DIN A4	22.05.2007
Architekt	Aschenbrenner Mosler Architekten, Waitzstraße 28, 10629 Berlin	Planbezeichnung	PRE B. WE 04 / VH, 2.OG re			
	Telefon 030 / 327 98 13-0, Telefax 030 / 327 98 13 8					