


3. Obergeschoß

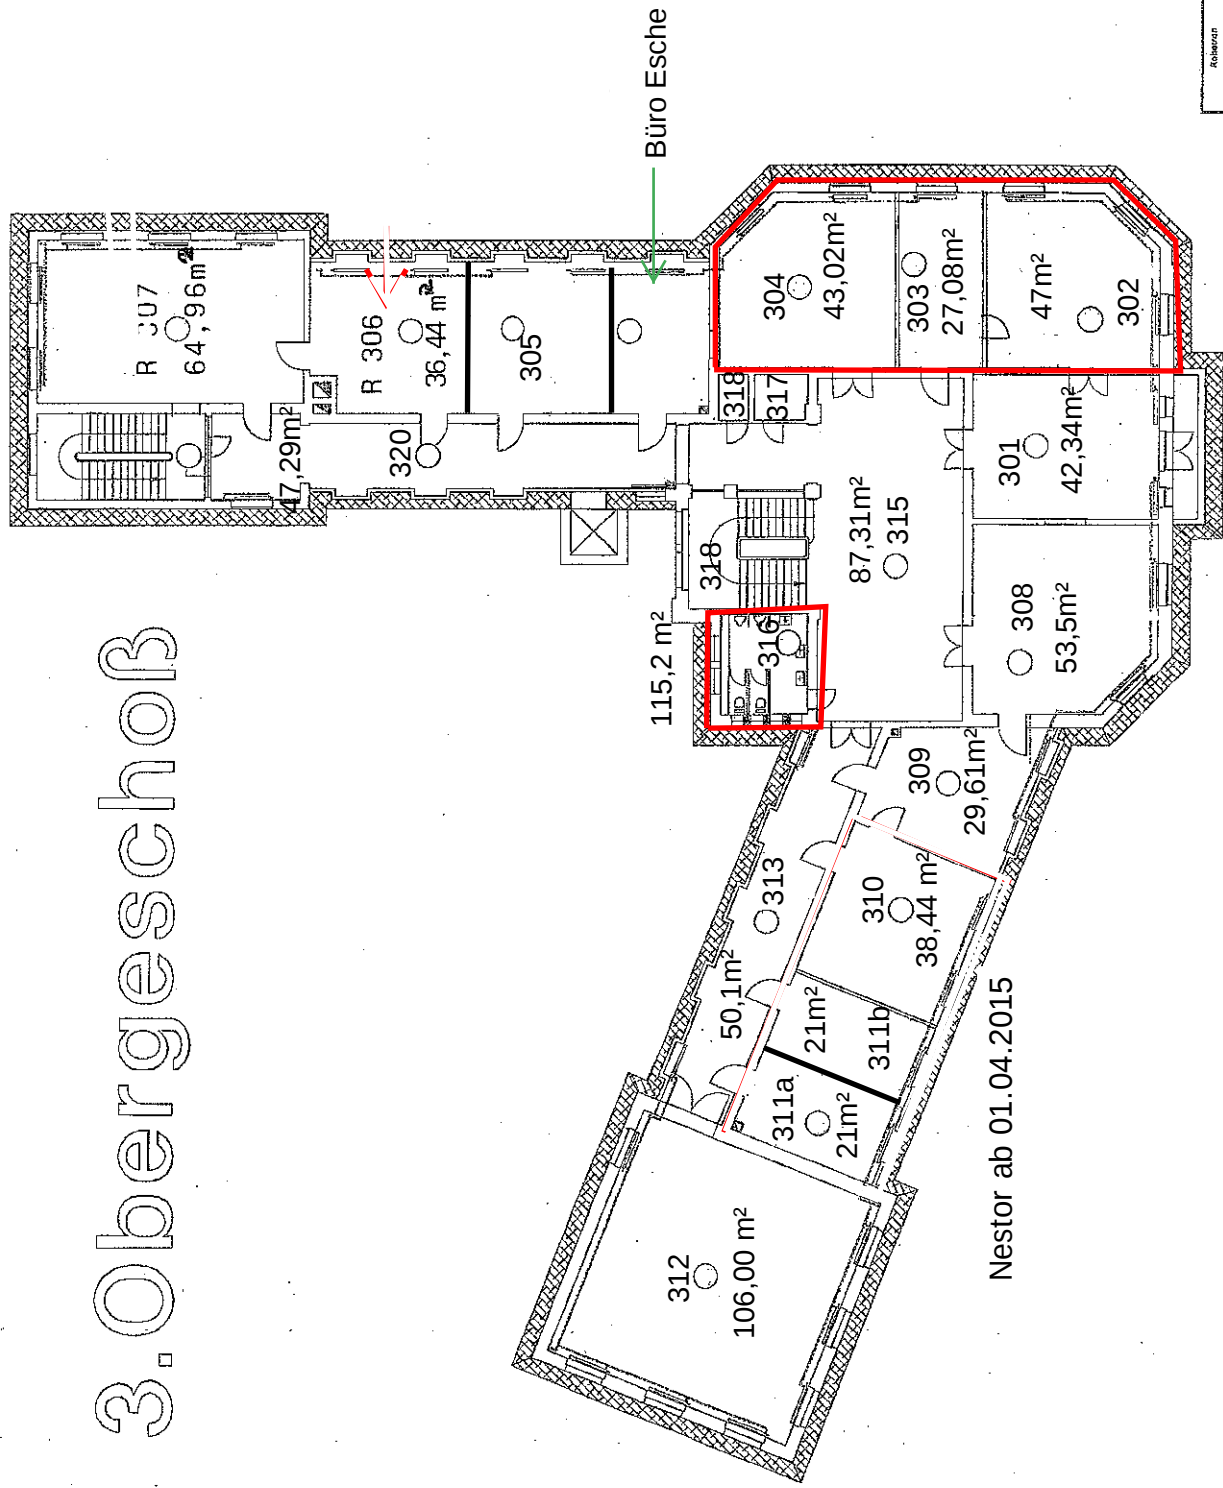

Robert Bismarckstr. 40 50667 Köln	Verwaltung Weilener Str. 22	Geb. 4000
3. Obergeschoß	M 1 : 100	