


1. Stock

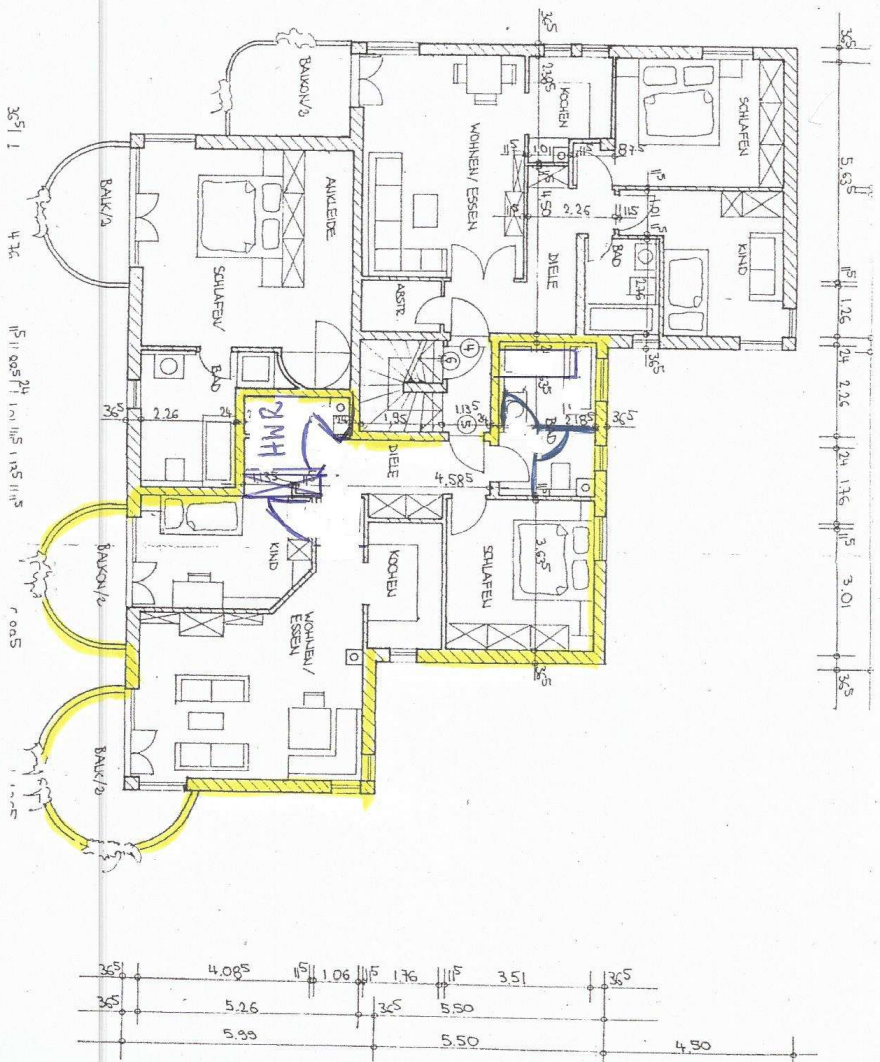

Ansicht:

