


GARDEN
S. DETAIL

WAGGUM, EIERKAMP

BLOCK B.

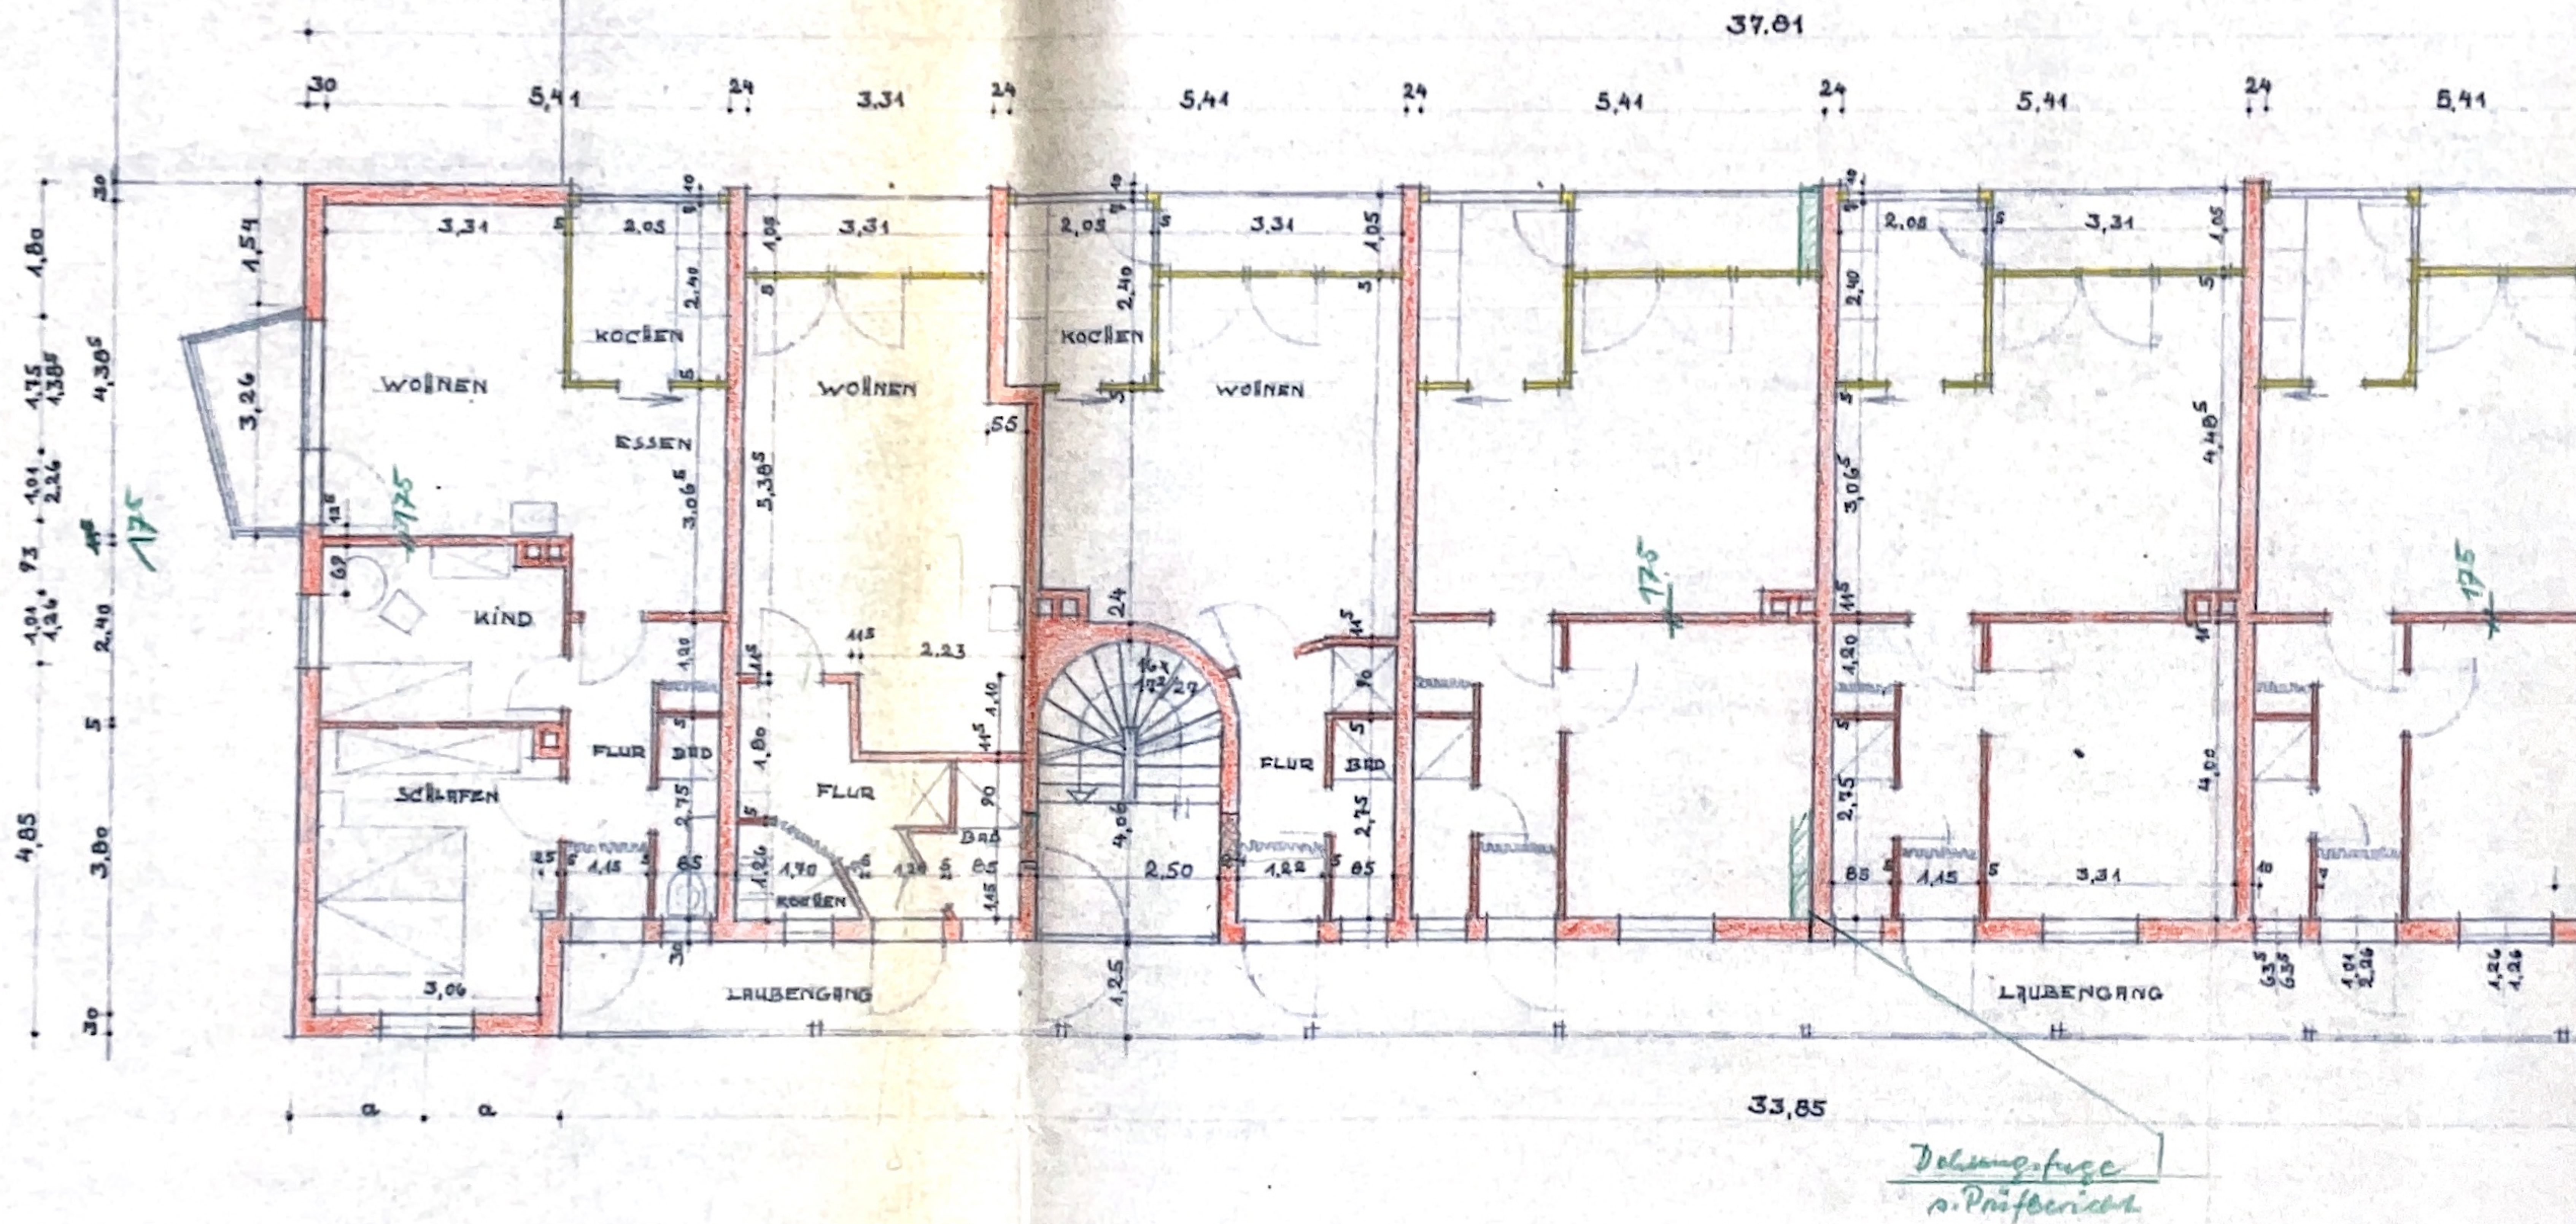

BRUNSWIG, JANUAR 1963



BAUHER:

ARCHITEKT:

Baumelster
Arc
Brunschweig
Telet

EIERKAMP

BLOCK B.

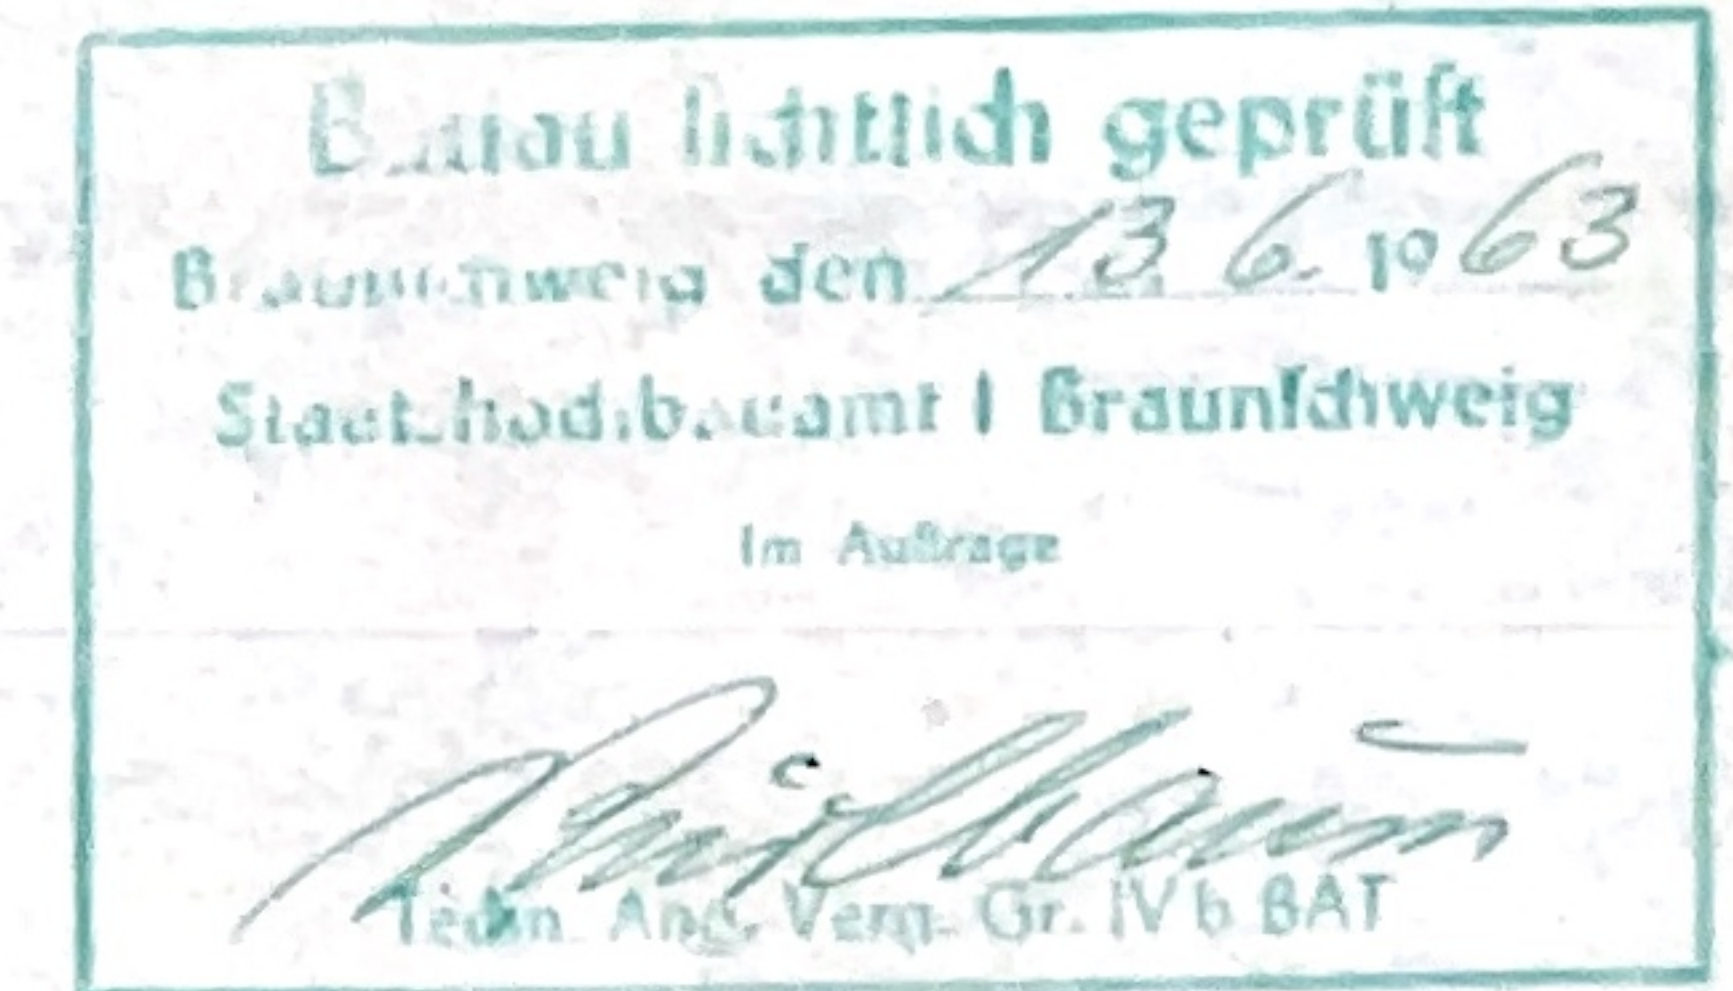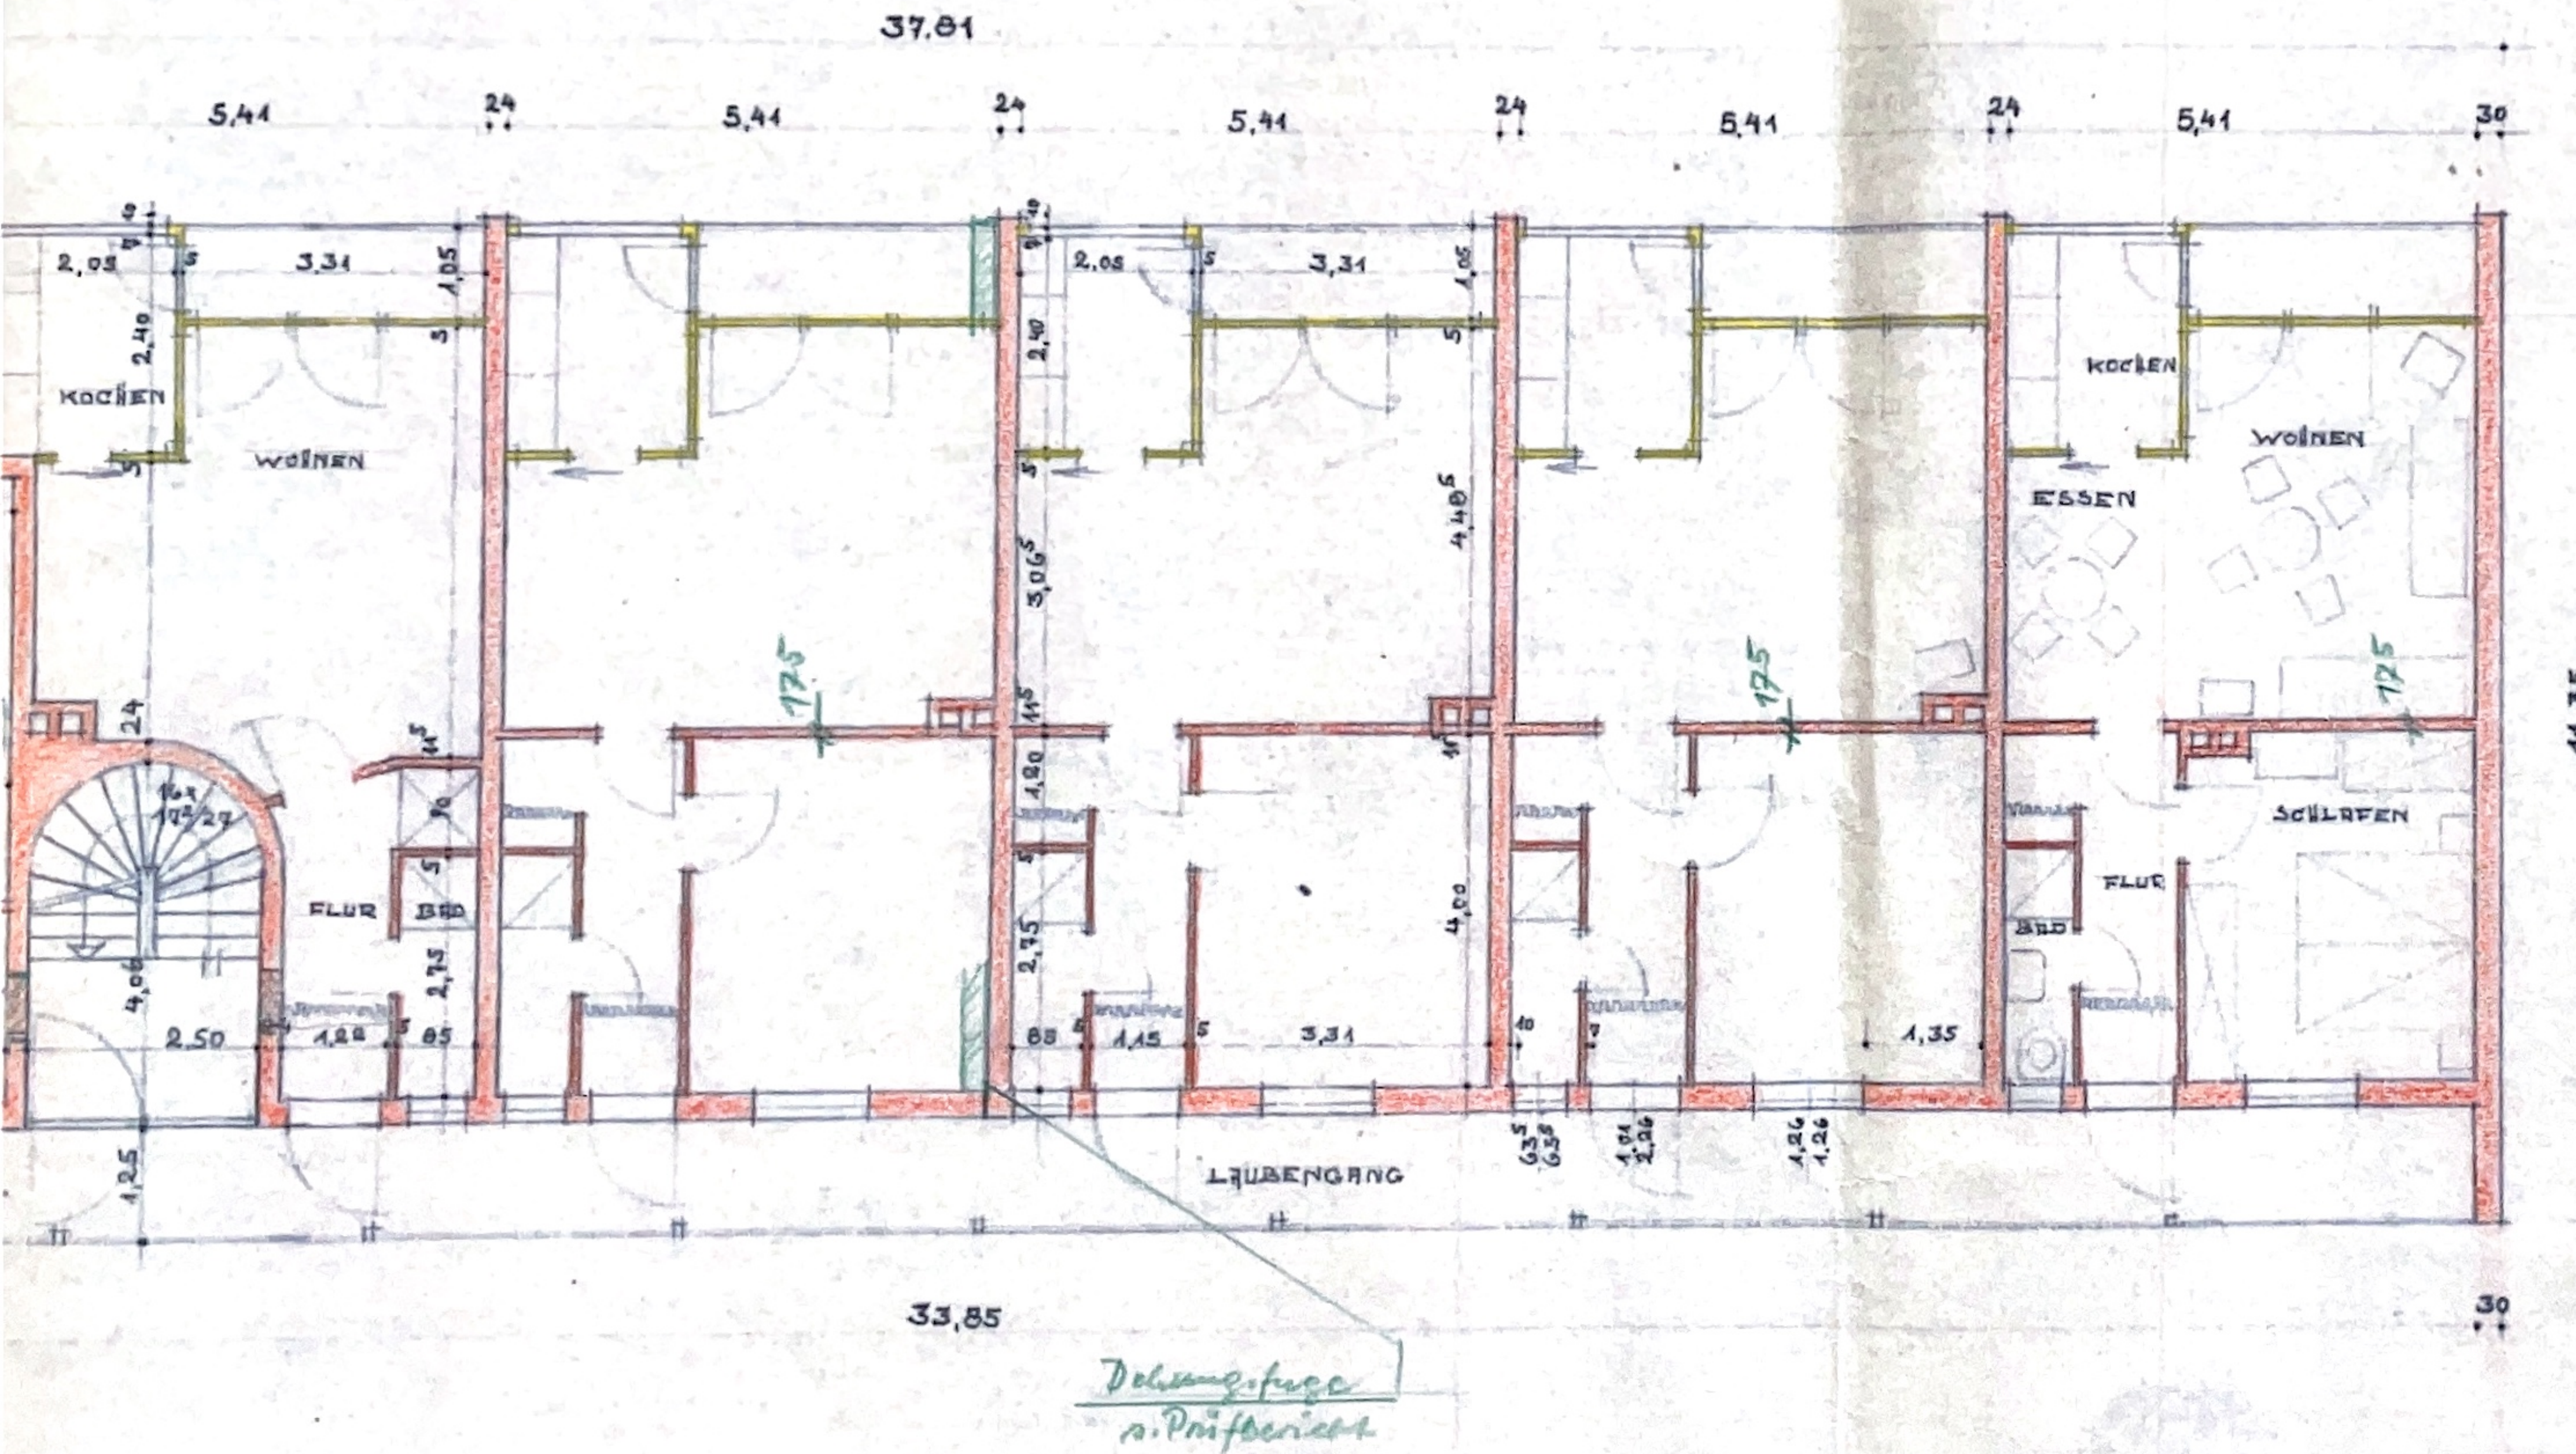

1. OBERGESCHOSS M.-1:100

Braunschweig, JANUAR 1963

BAUHER:

ARCHITEKT:

Baumelster Otto Kumpke
Architekt
Braunschweig, Goslarische Str. 20
Telefon 26643


Kumpke

1. Ausfertigung

WAGGUM, EIERKAMP

BLOCK B

GARAGEN
3. DETAIL

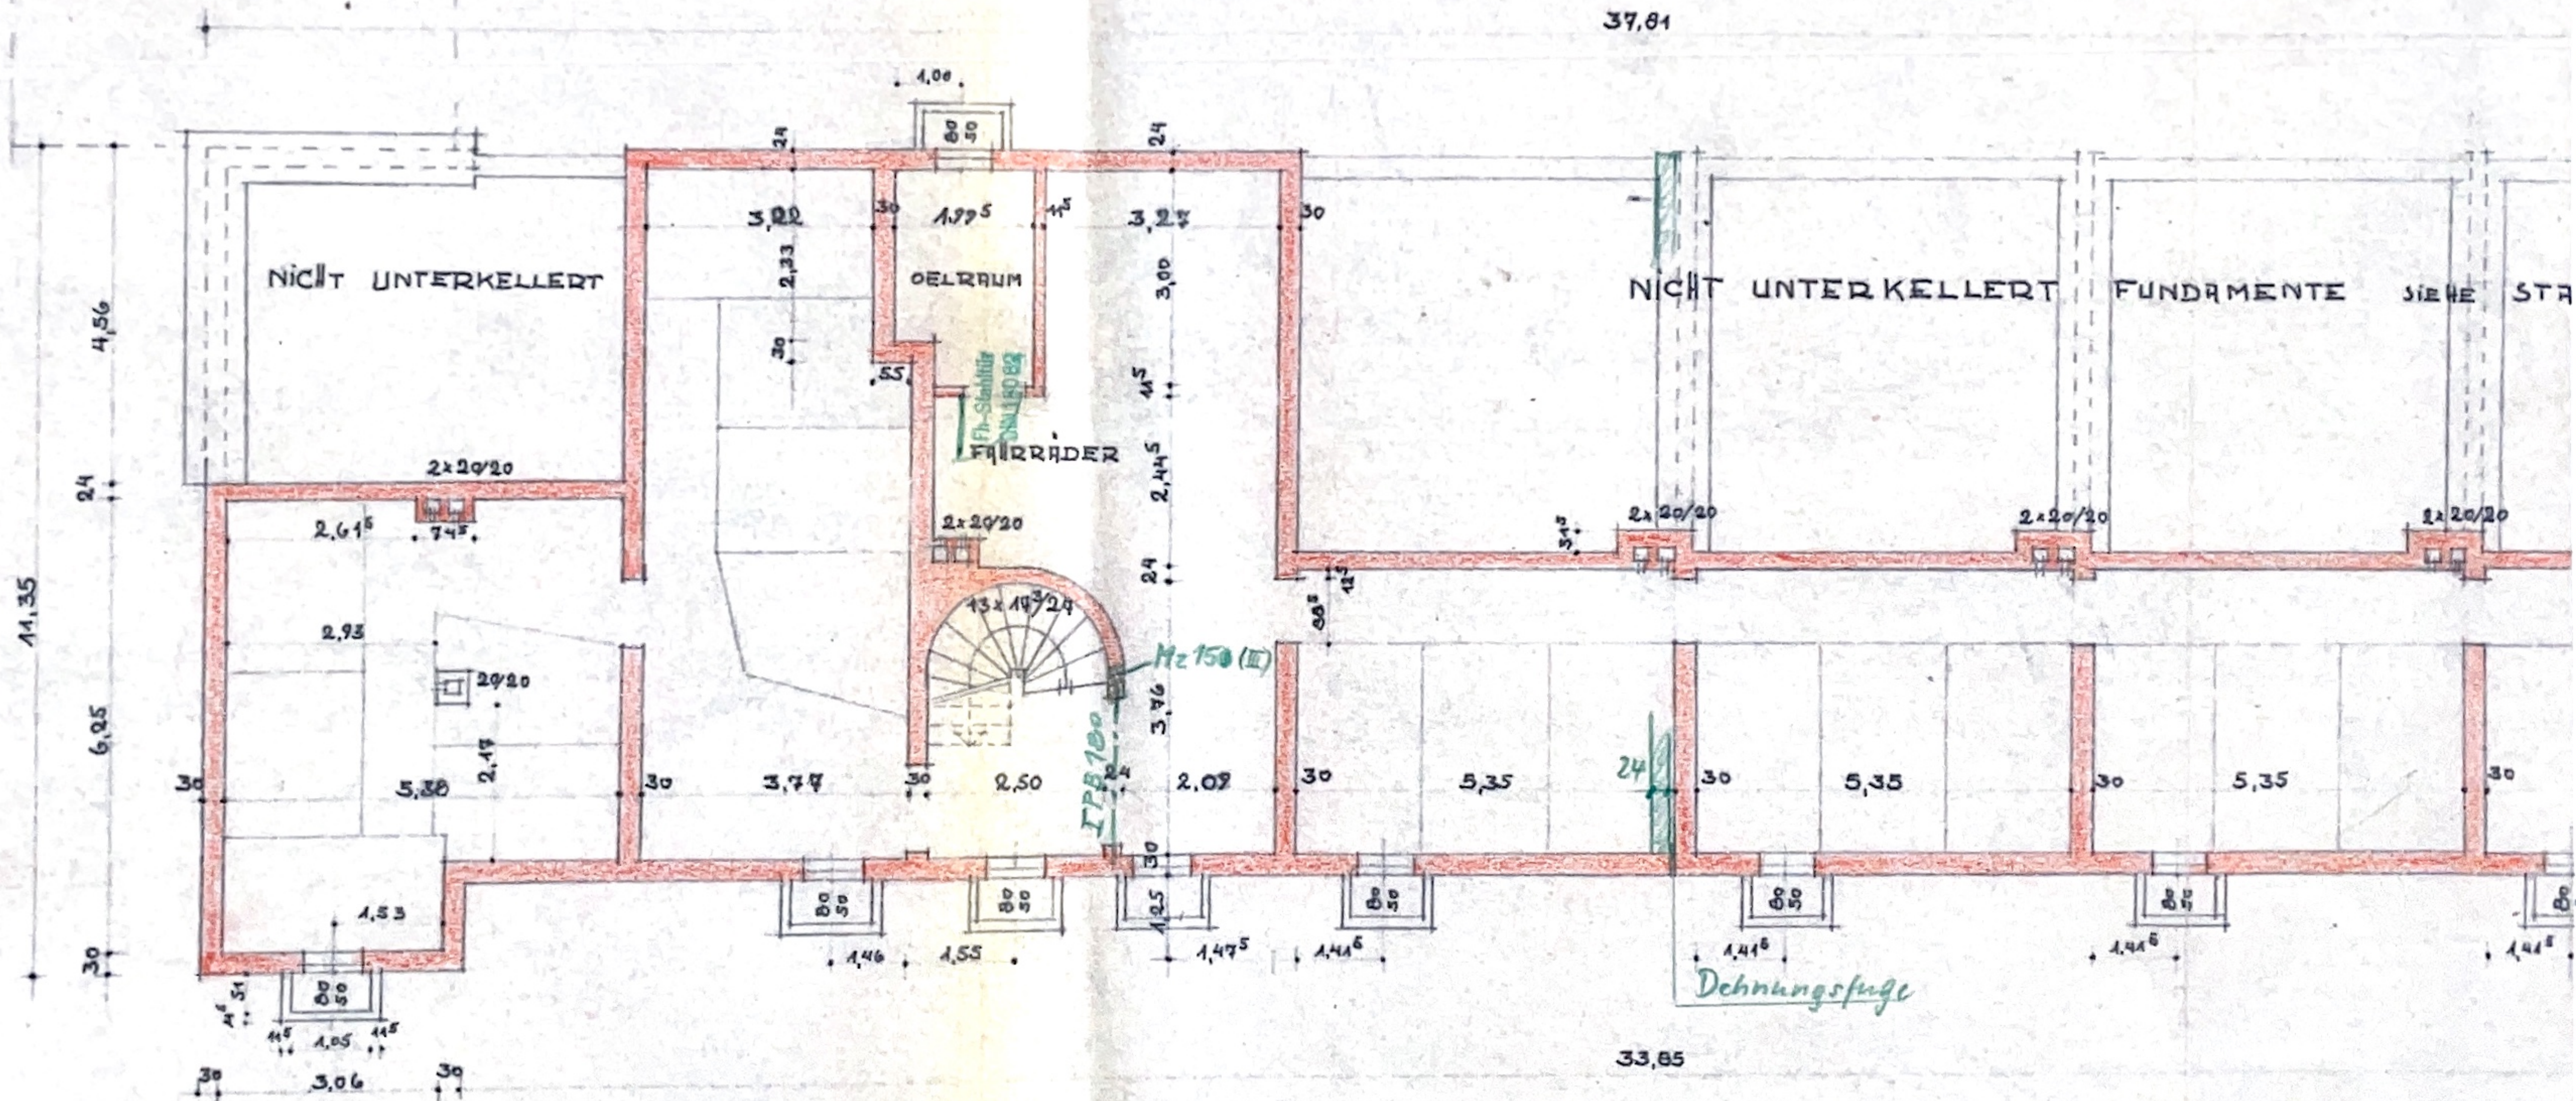


EIERKAMP

BLOCK B

Genehmigt
gemäß § 25. FEB. 1964
Landkreis Braunschweig
Bauaufsichtsbehörde:
L.A.



Bauaufsichtlich geprüft
Braunschweig, den 13. 6. 1963
Staatshochbauamt I Braunschweig
Im Auftrag
[Signature]
Arch. Ing. Volp Gr IV 6 BAT

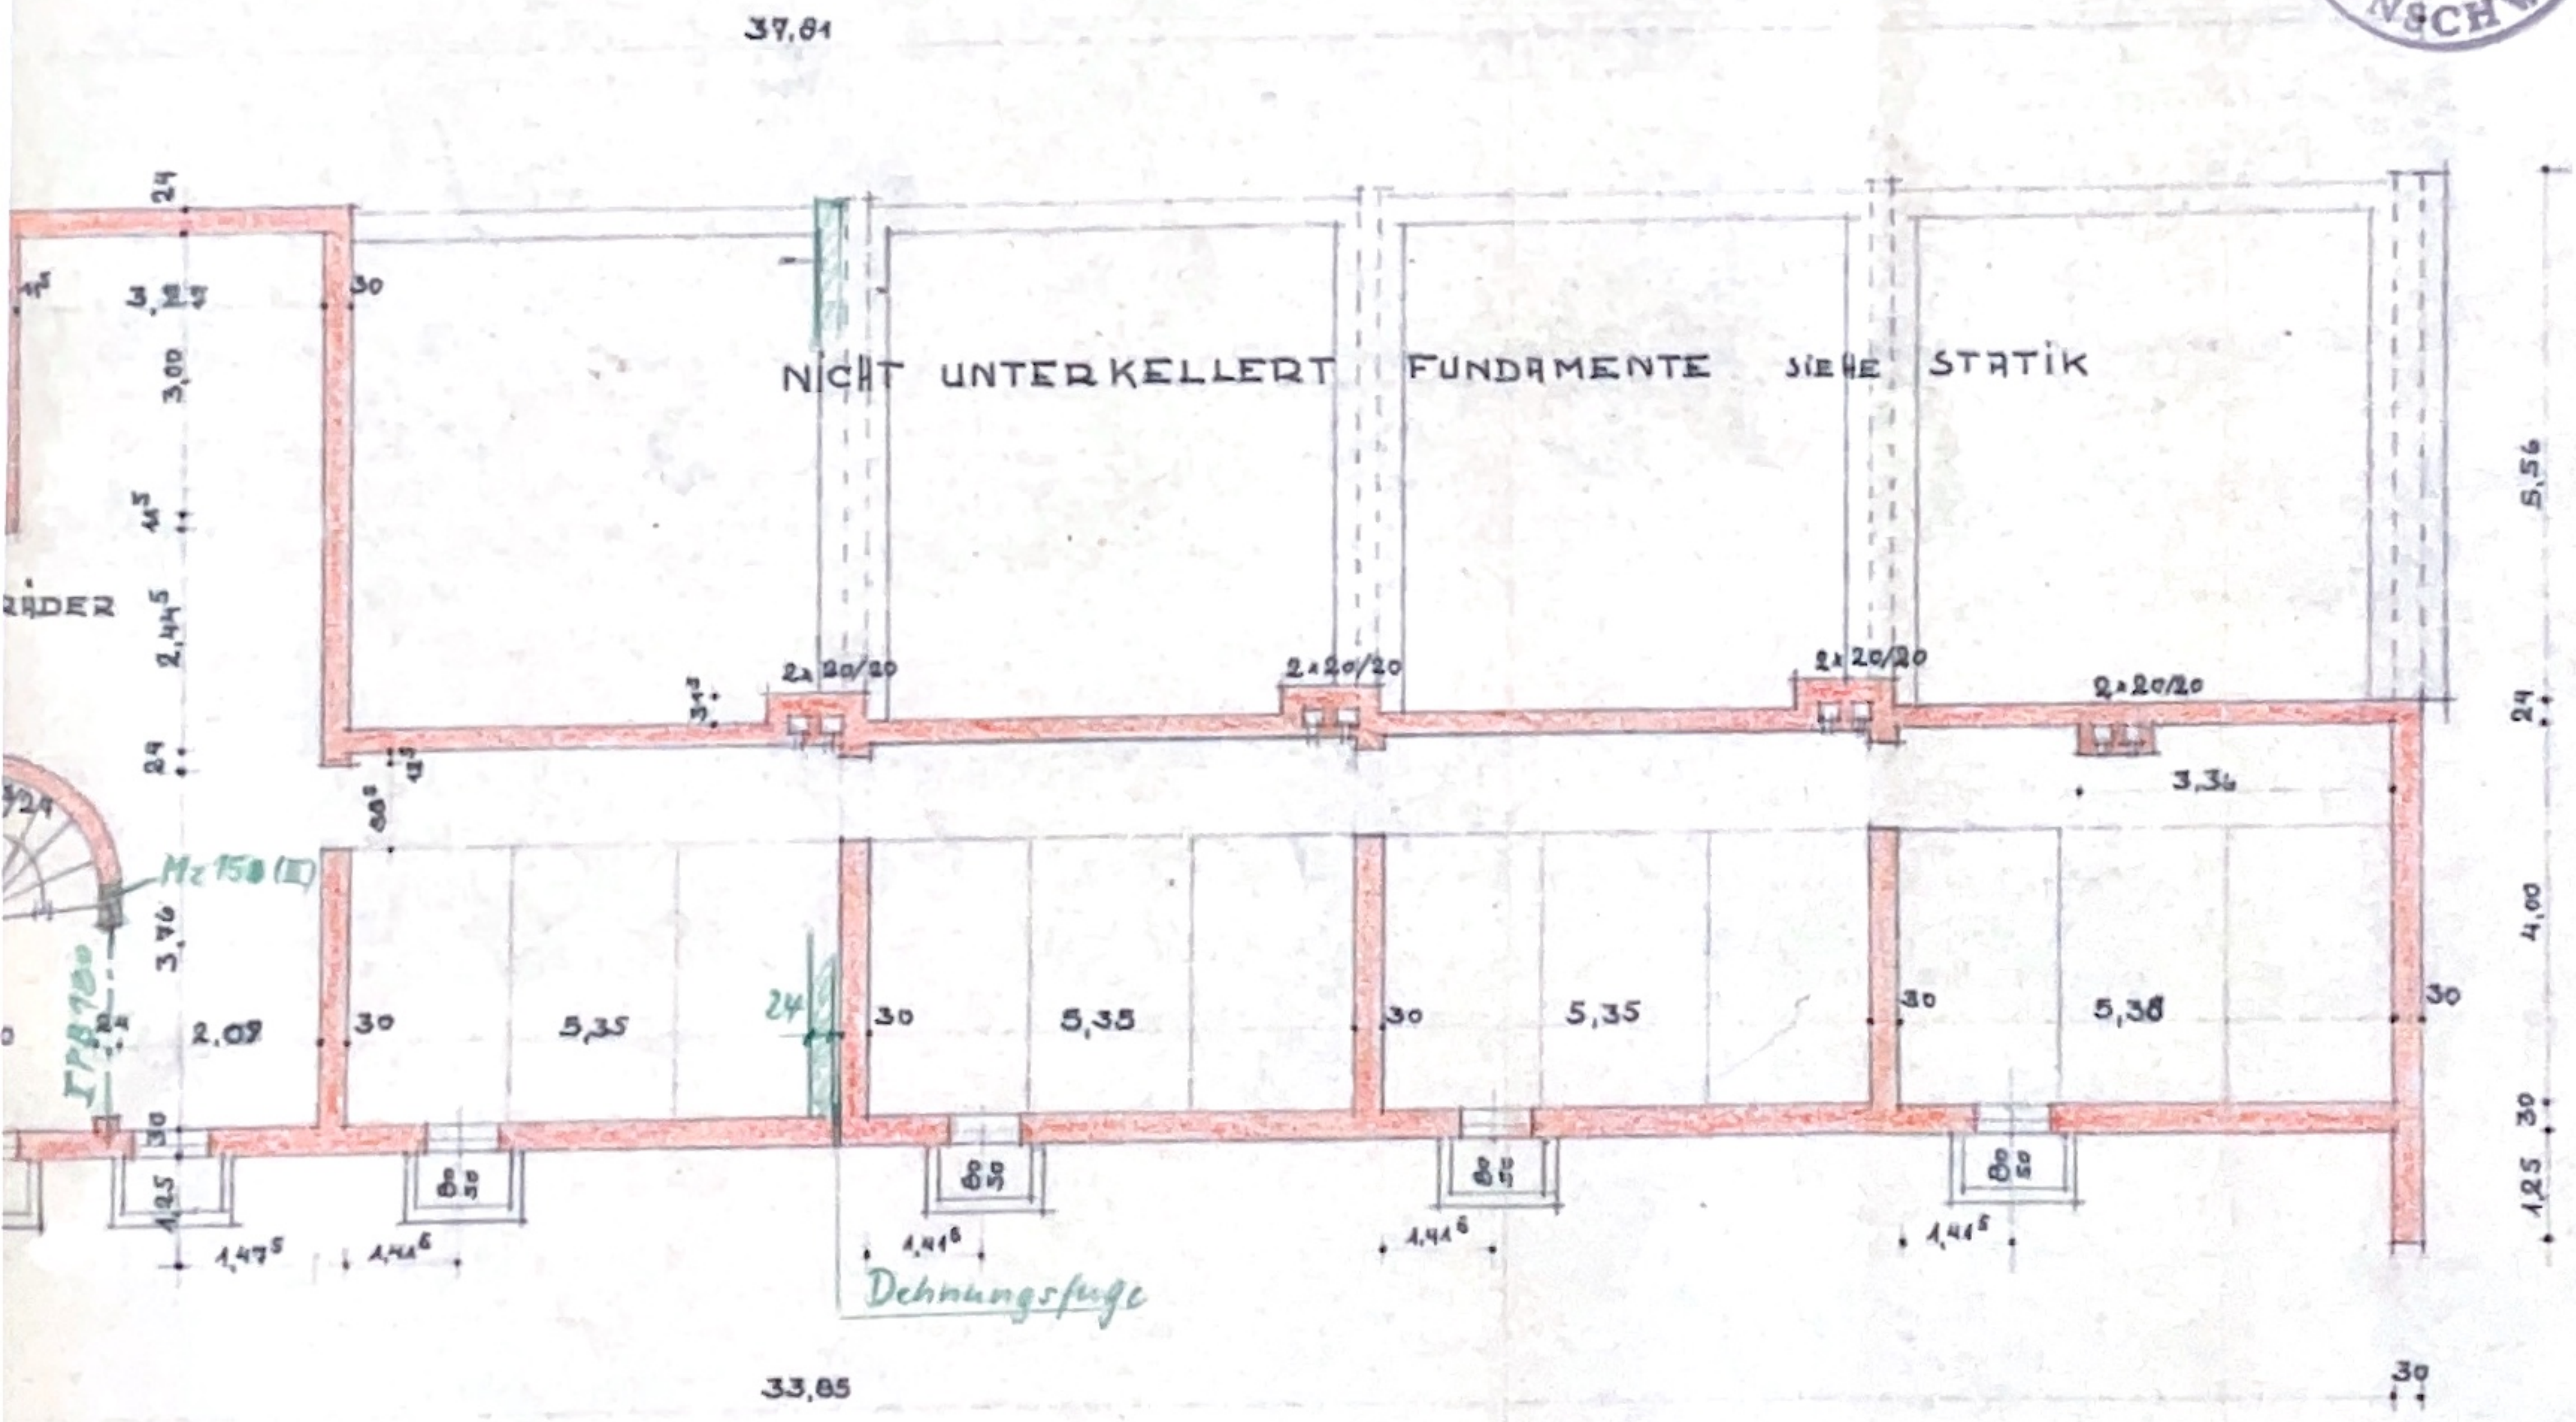

Anlage zur statischen Berechnung.
Gesehen: *[Signature]*
Prüfingenieur

KELLERGEKLOSS M.- 1:100

BRAUNSCHWEIG, JANUAR 1963

BAUHERR: ARCHITEKT:

Baumelster Otto Kümpe
Architekt
Braunschweig, Gaslarische Str. 26
Telefon 26643

[Signature: Kümpe]