





1. Obergeschoss



Kellergeschoss

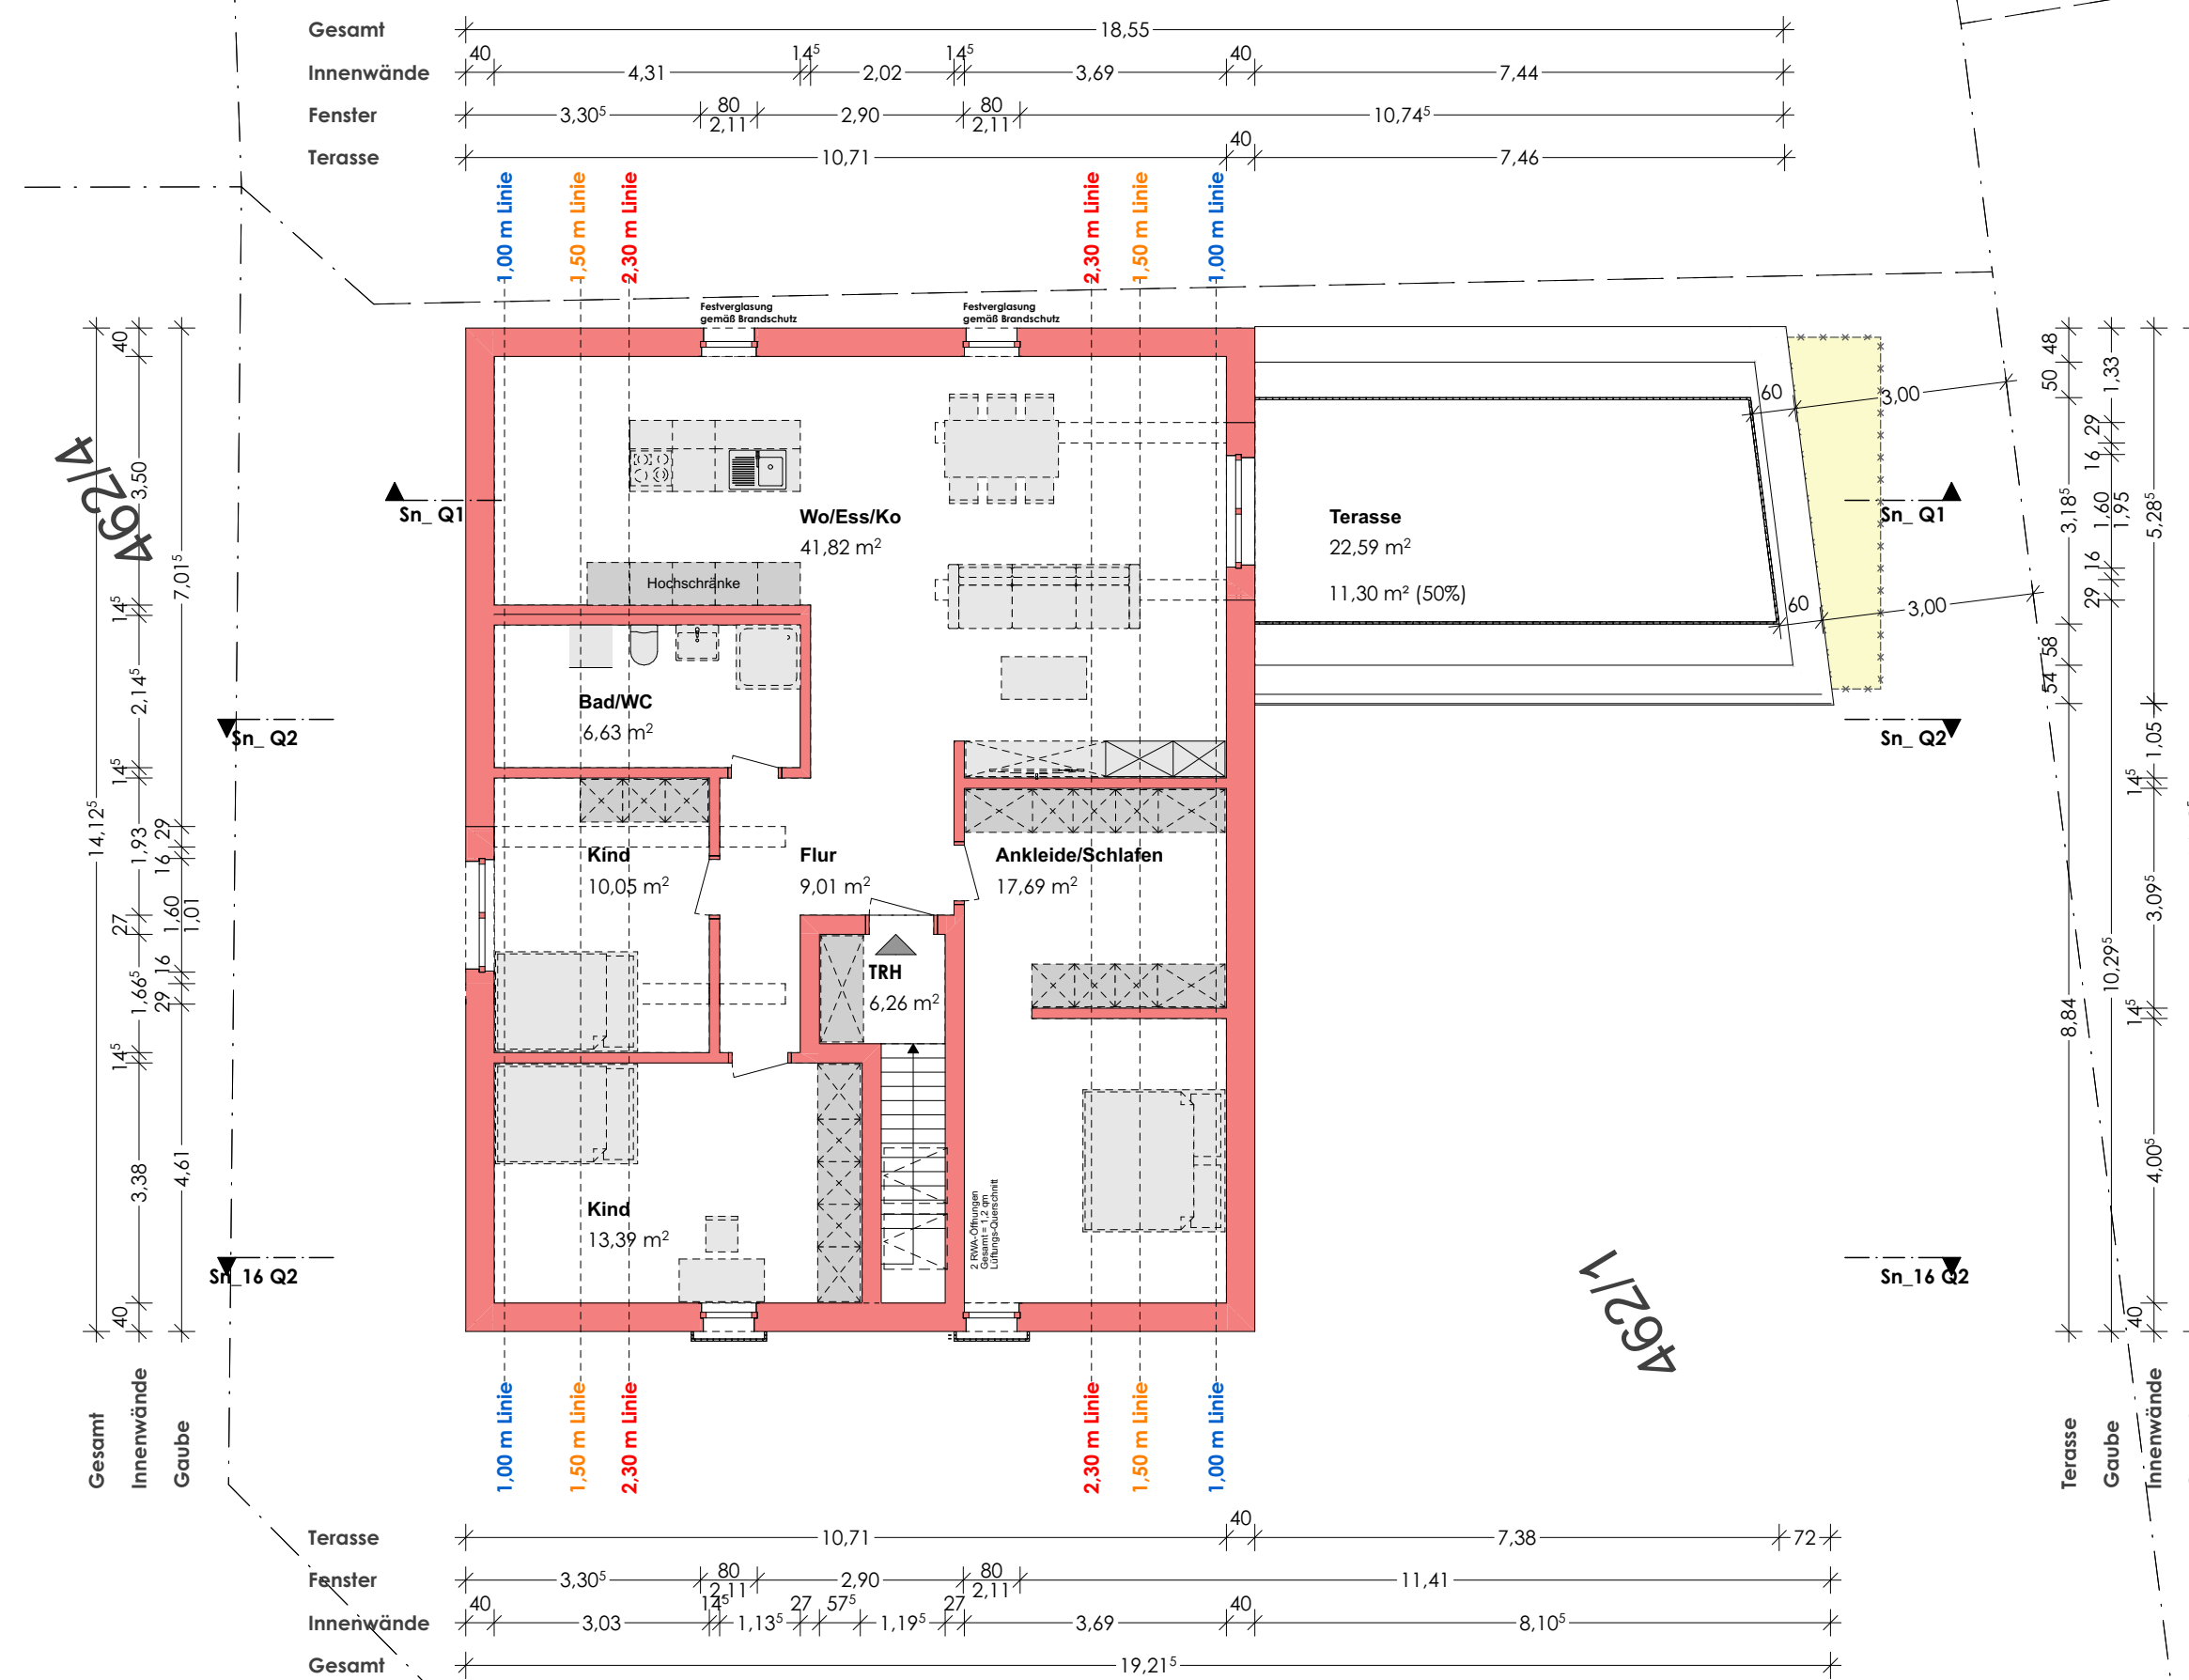

Dachgeschoss

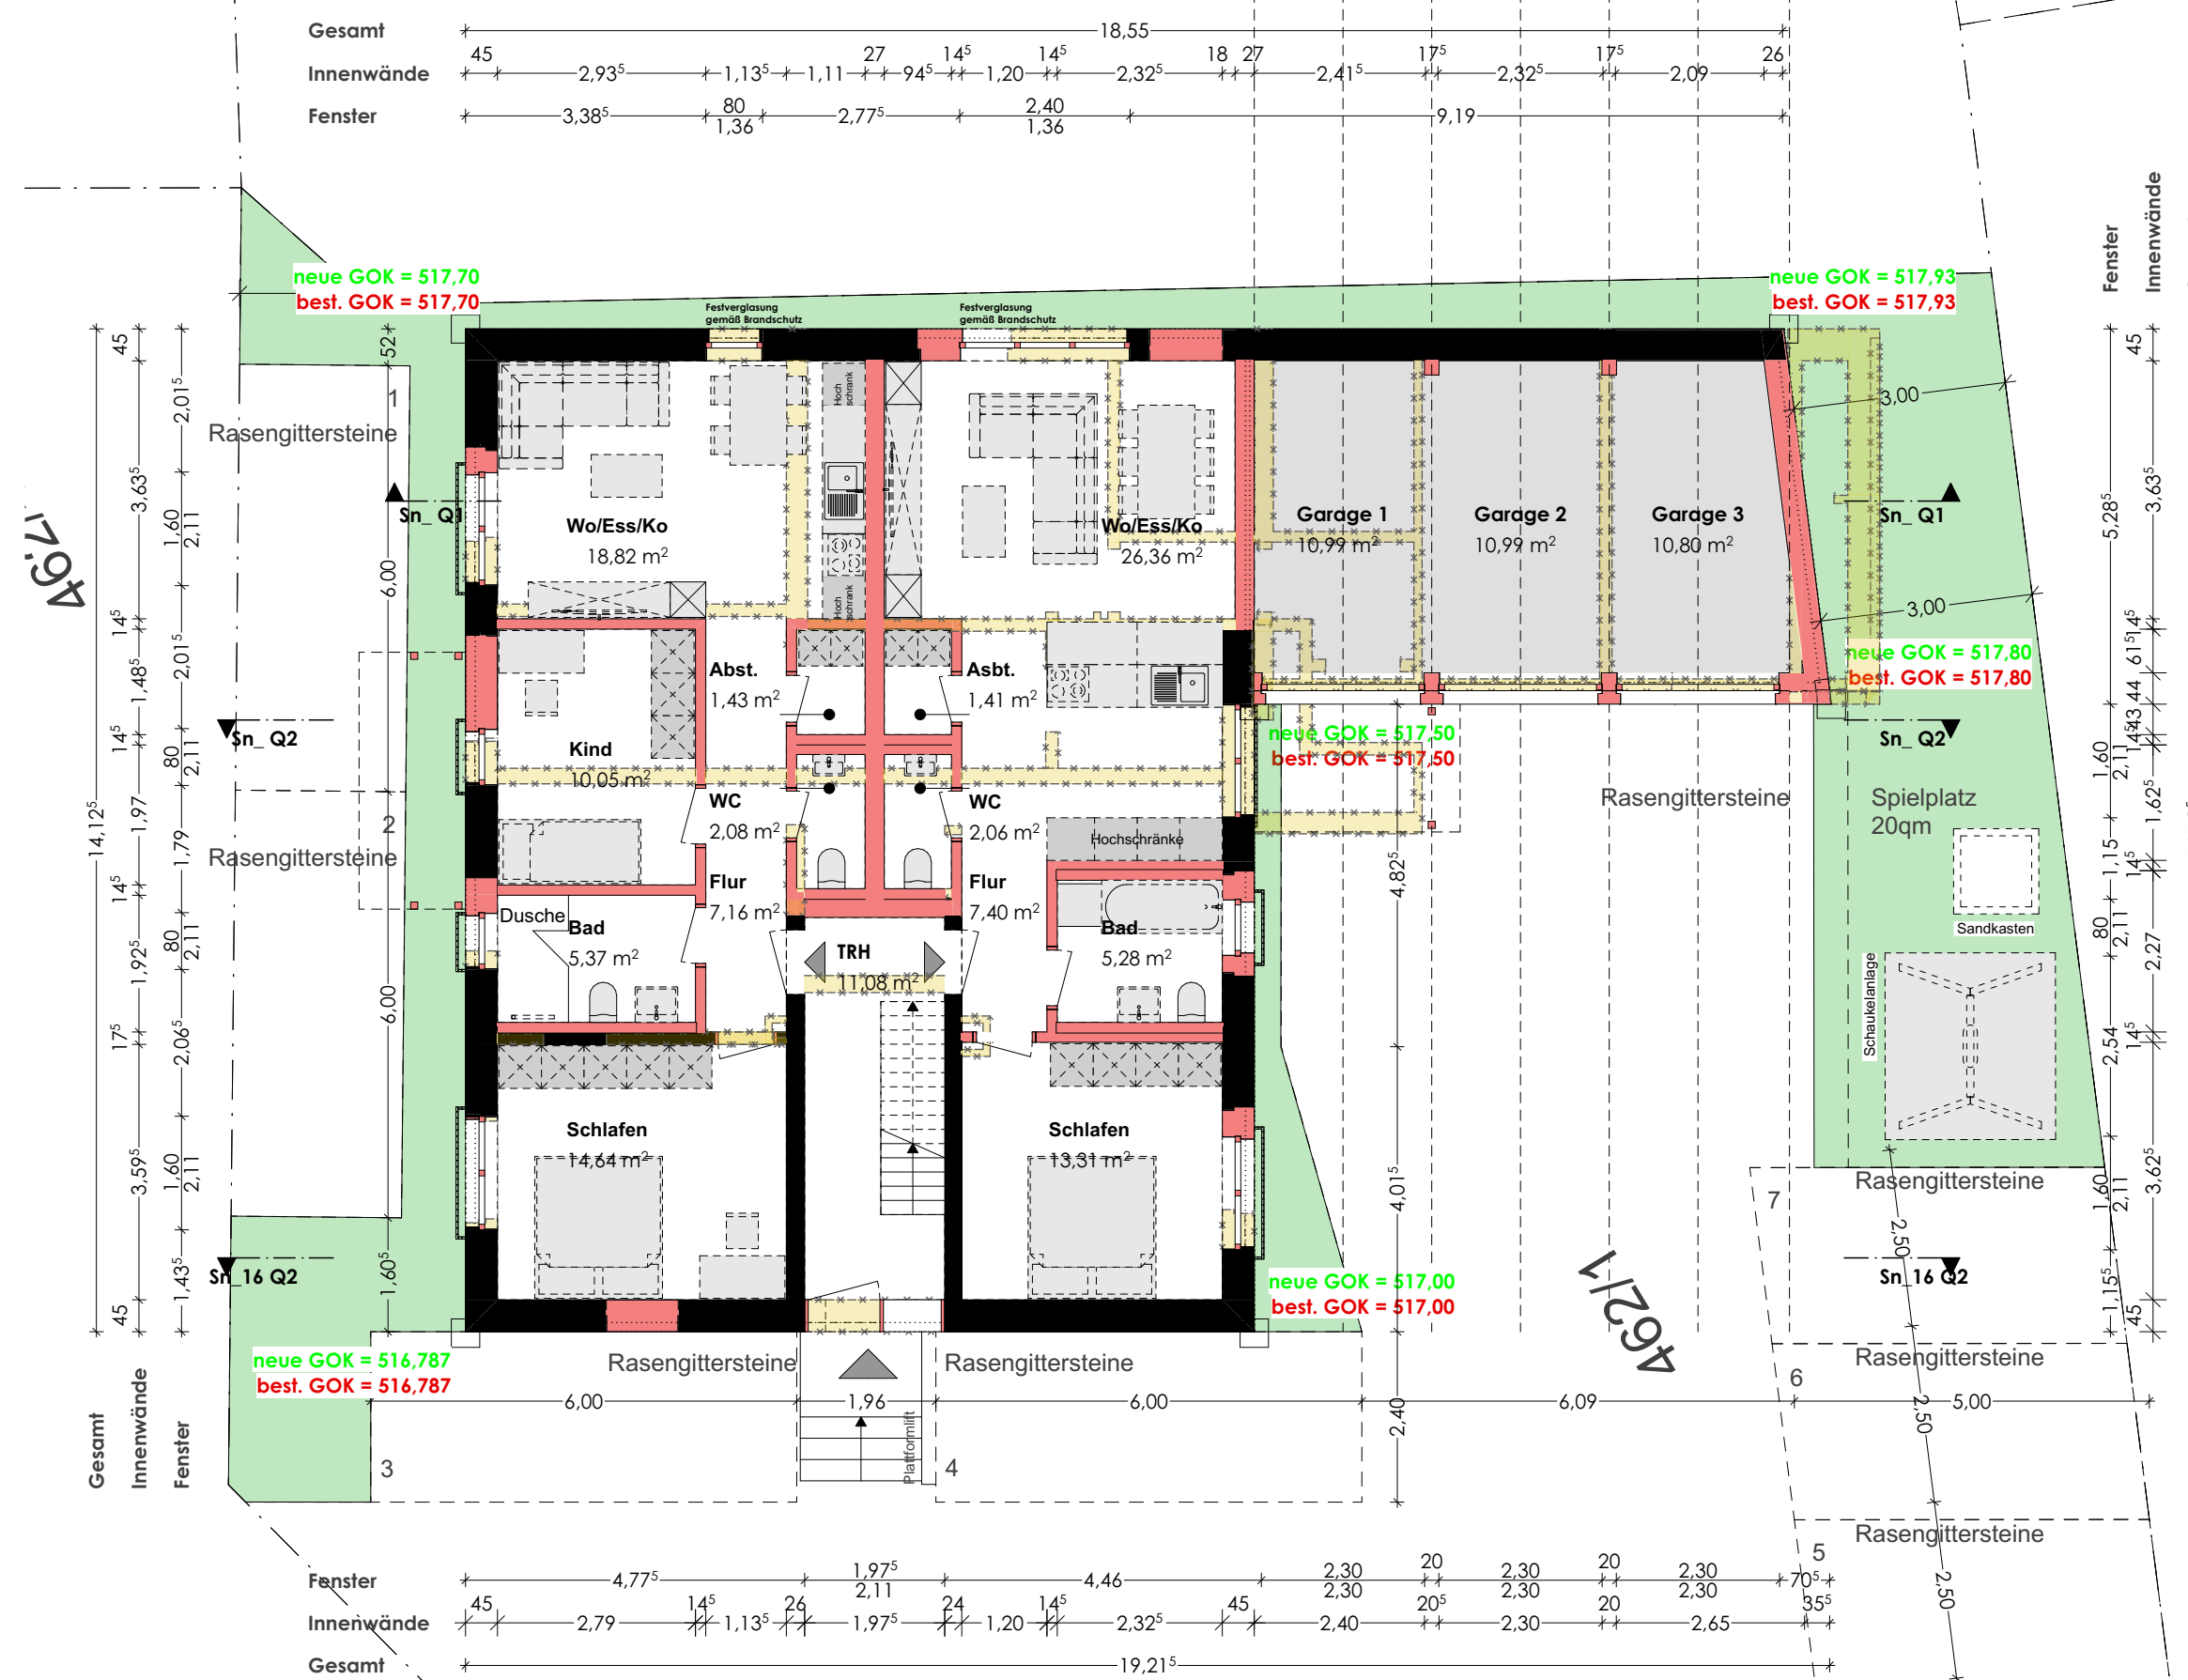

Erdgeschoss

NACHBARN

FINr. 462/5 Gemarkung Merching
Veh Tanja
Sommerweg 1 a
86504 Merching

FINr. 462/4 Gemarkung Merching
Bal Invest Projektentwicklung 2.0 GmbH & Co. KG
Poststraße 34 a
86399 Bobingen

FINr. 20 Gemarkung Merching
Bader Wolfgang
Angerweg 4a
86504 Merching

FINr. 463/15 Gemarkung Merching
Gemeinde Merching
Hauptstraße 26
86504 Merching

FINr. 462 Gemarkung Merching
Grabmann Bruno
Sommerweg 3
86504 Merching

PLANART
Tekurplan zum Bauantrag A2200008 vom 01.08.2022

GEBAUDE
DACHGESCHOSSAUSBAU EINES MEHRFAMILIENHAUSES MIT GAUBEN
UMBAU VON BESTEHENDEN WOHNUNGEN

BAUORT
Sommerweg 1, 86504 Merching, FINr. 462/1.



NACHBARN
siehe Liste

PLANINHALT
Grundrisse, Lageplan

BAUHERR
Bal Invest Projektentwicklung 2.0 GmbH & Co. KG,
Poststr. 34 a, 86399 Bobingen

PLANUNG

ALPHAPLAN
ARCHITECTEN + INGENIEURE

Volkmar Tanislar
Architekt Dipl.-Ing. FH
Diplom
CEP

Mobil +49 (0)163 677 92 11
Email info@alphaplan.team

Röntgenstr. 40 / 86368 Gersthofen

ARCHITEKT
BY
186 053
BEREICH DES ÖFFENTLICHEN