



Die tragenden Konstruktionen sind
entsprechend der geprüften statischen
Berechnung hergestellt.
Die bauaufsichtlich eingeführten DIN-
Vorschriften sind einzuhalten.

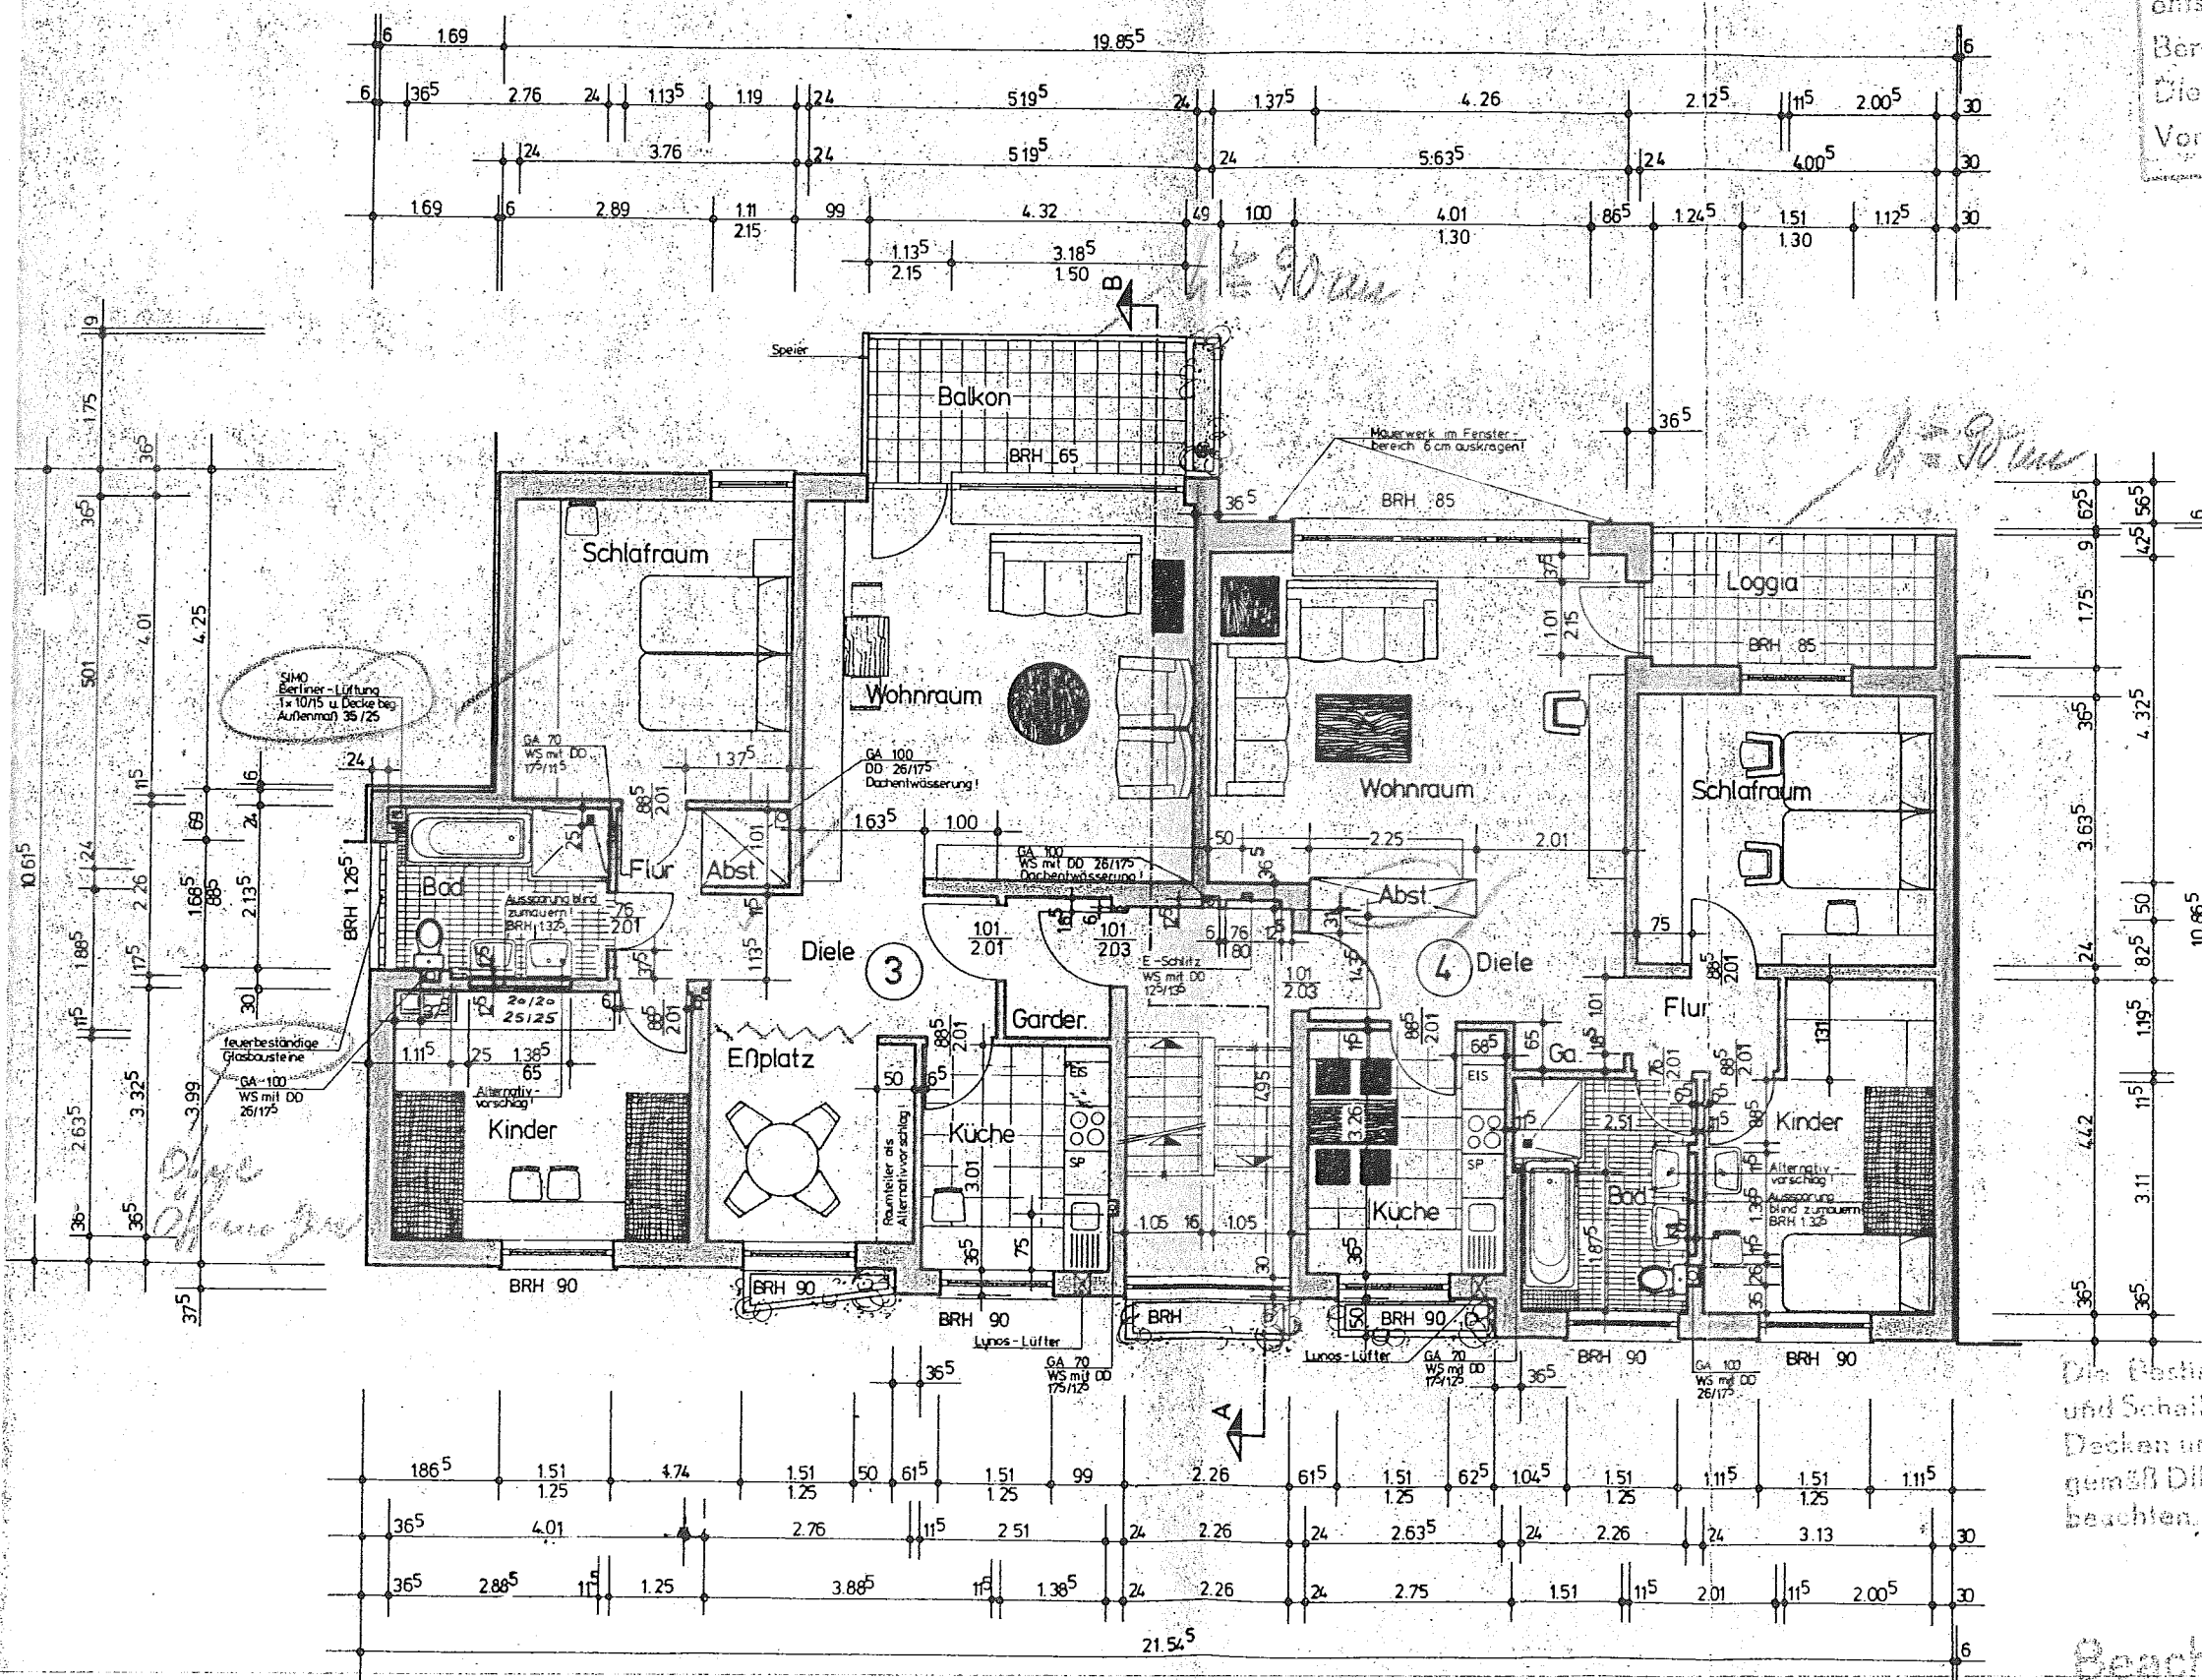

1. OBERGESCHOSS

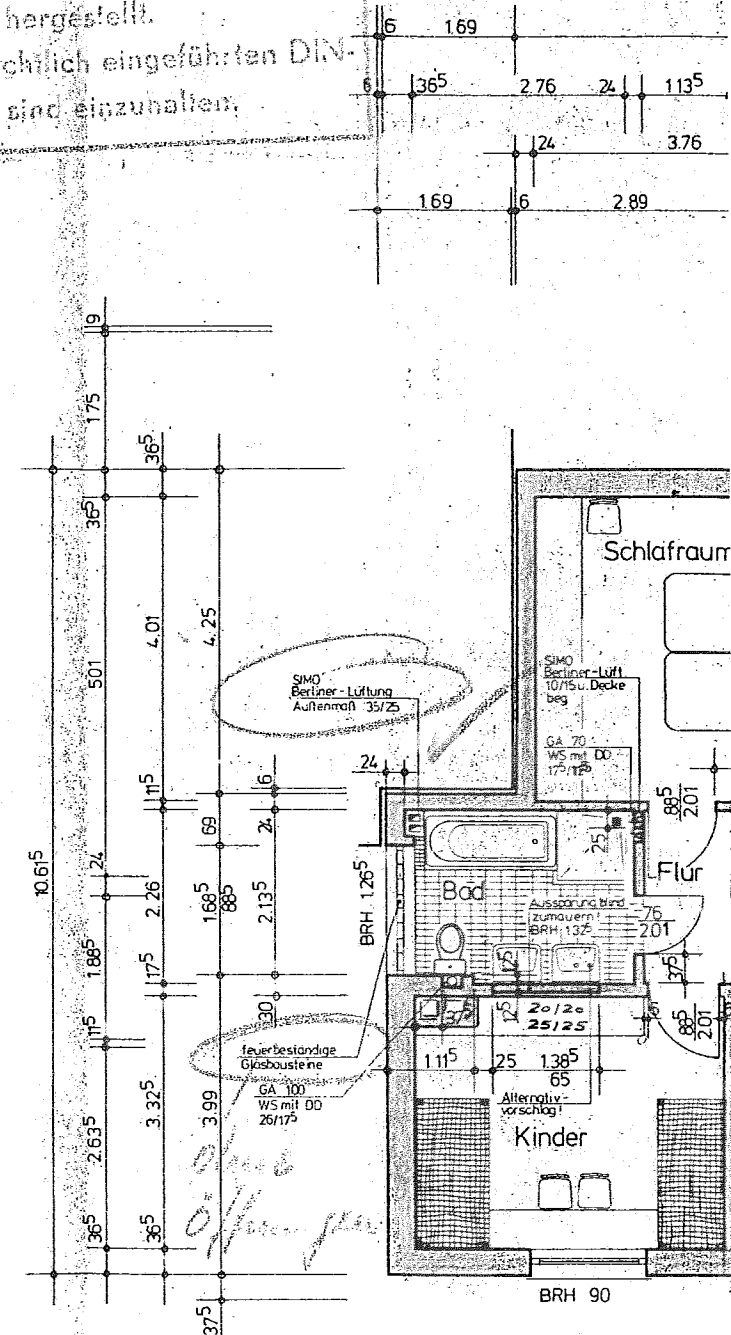

2. OBERGESCHOSS

Die Bestimmungen für Wärme-
und Schallschutz bei Wänden,
Decken und Installationsschlitzen
gemäß DIN 4108 u. 4109 sind zu
beachten.

Beachte DIN 1053

Luisenstr. 24