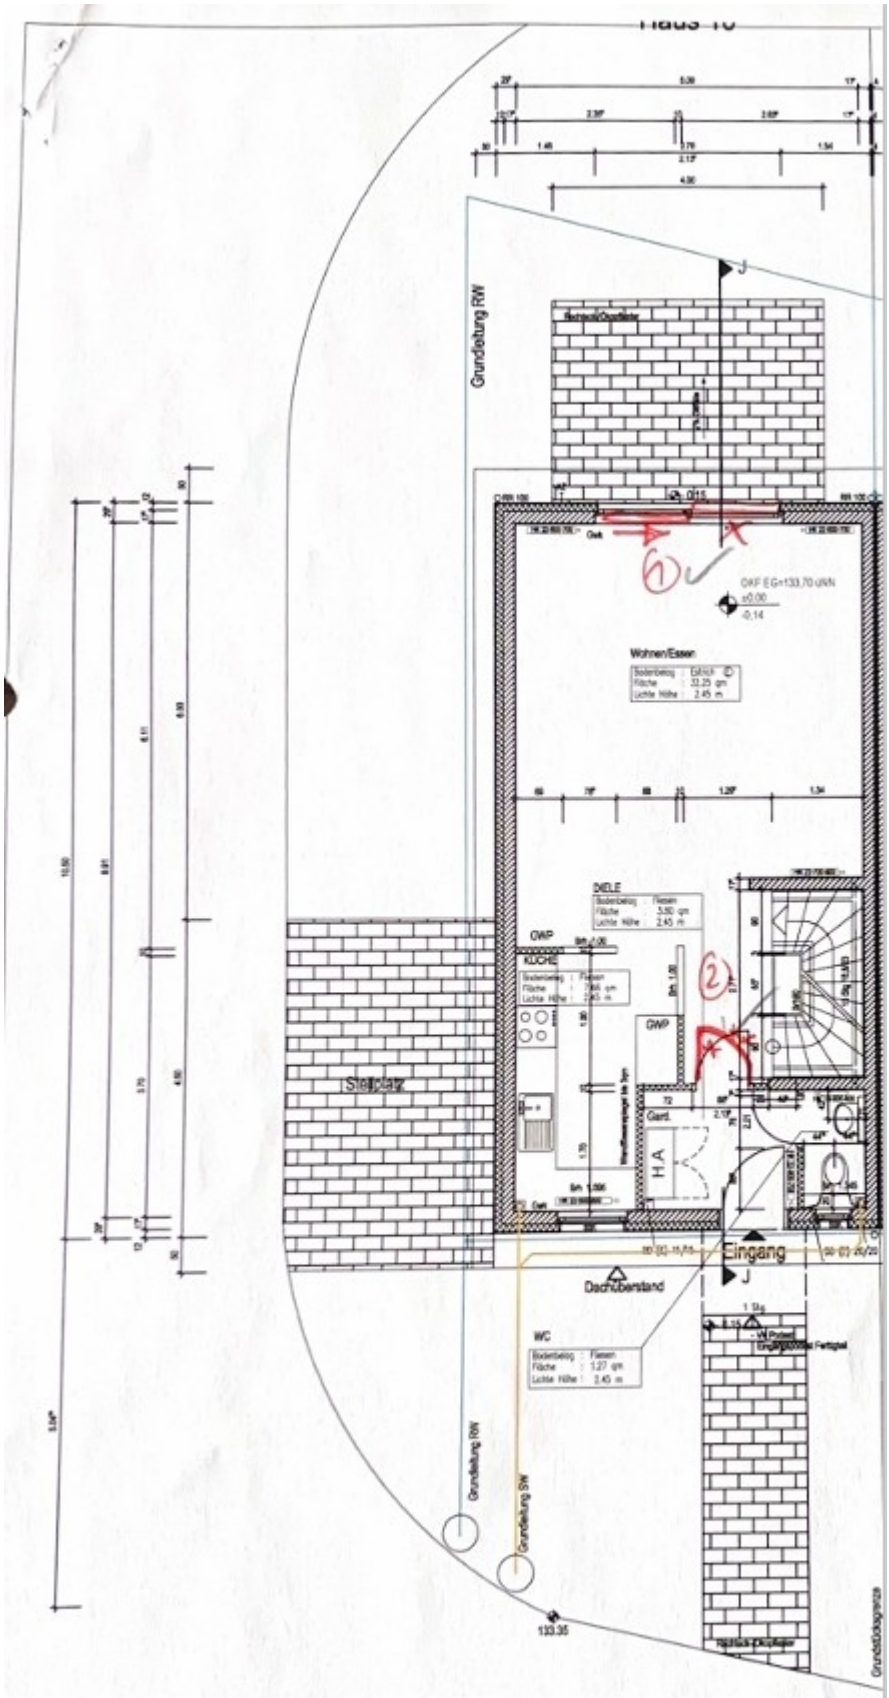

Erdgeschoss

Sonderwünsche
Garage entfällt,Carport in Eigenleistung
Fliesenspiegel entfallen alle,ausser im G-WC
EG-Küche wird kleiner mit 2 halbhohen Wänden
1.OG-2 Zimmer,statt 1 Zimmer