



LAGEPLAN

ZEICHNERISCHER TEIL
ZUM BAUANTRAG (§ 2 BauVorIVO)

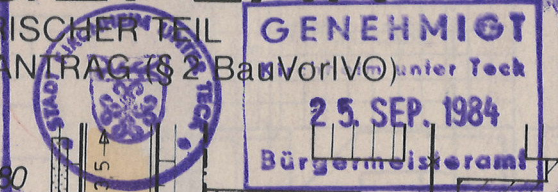

Unter Betreuung
von § 30.3 BauV im
§ 23(3) BauVO

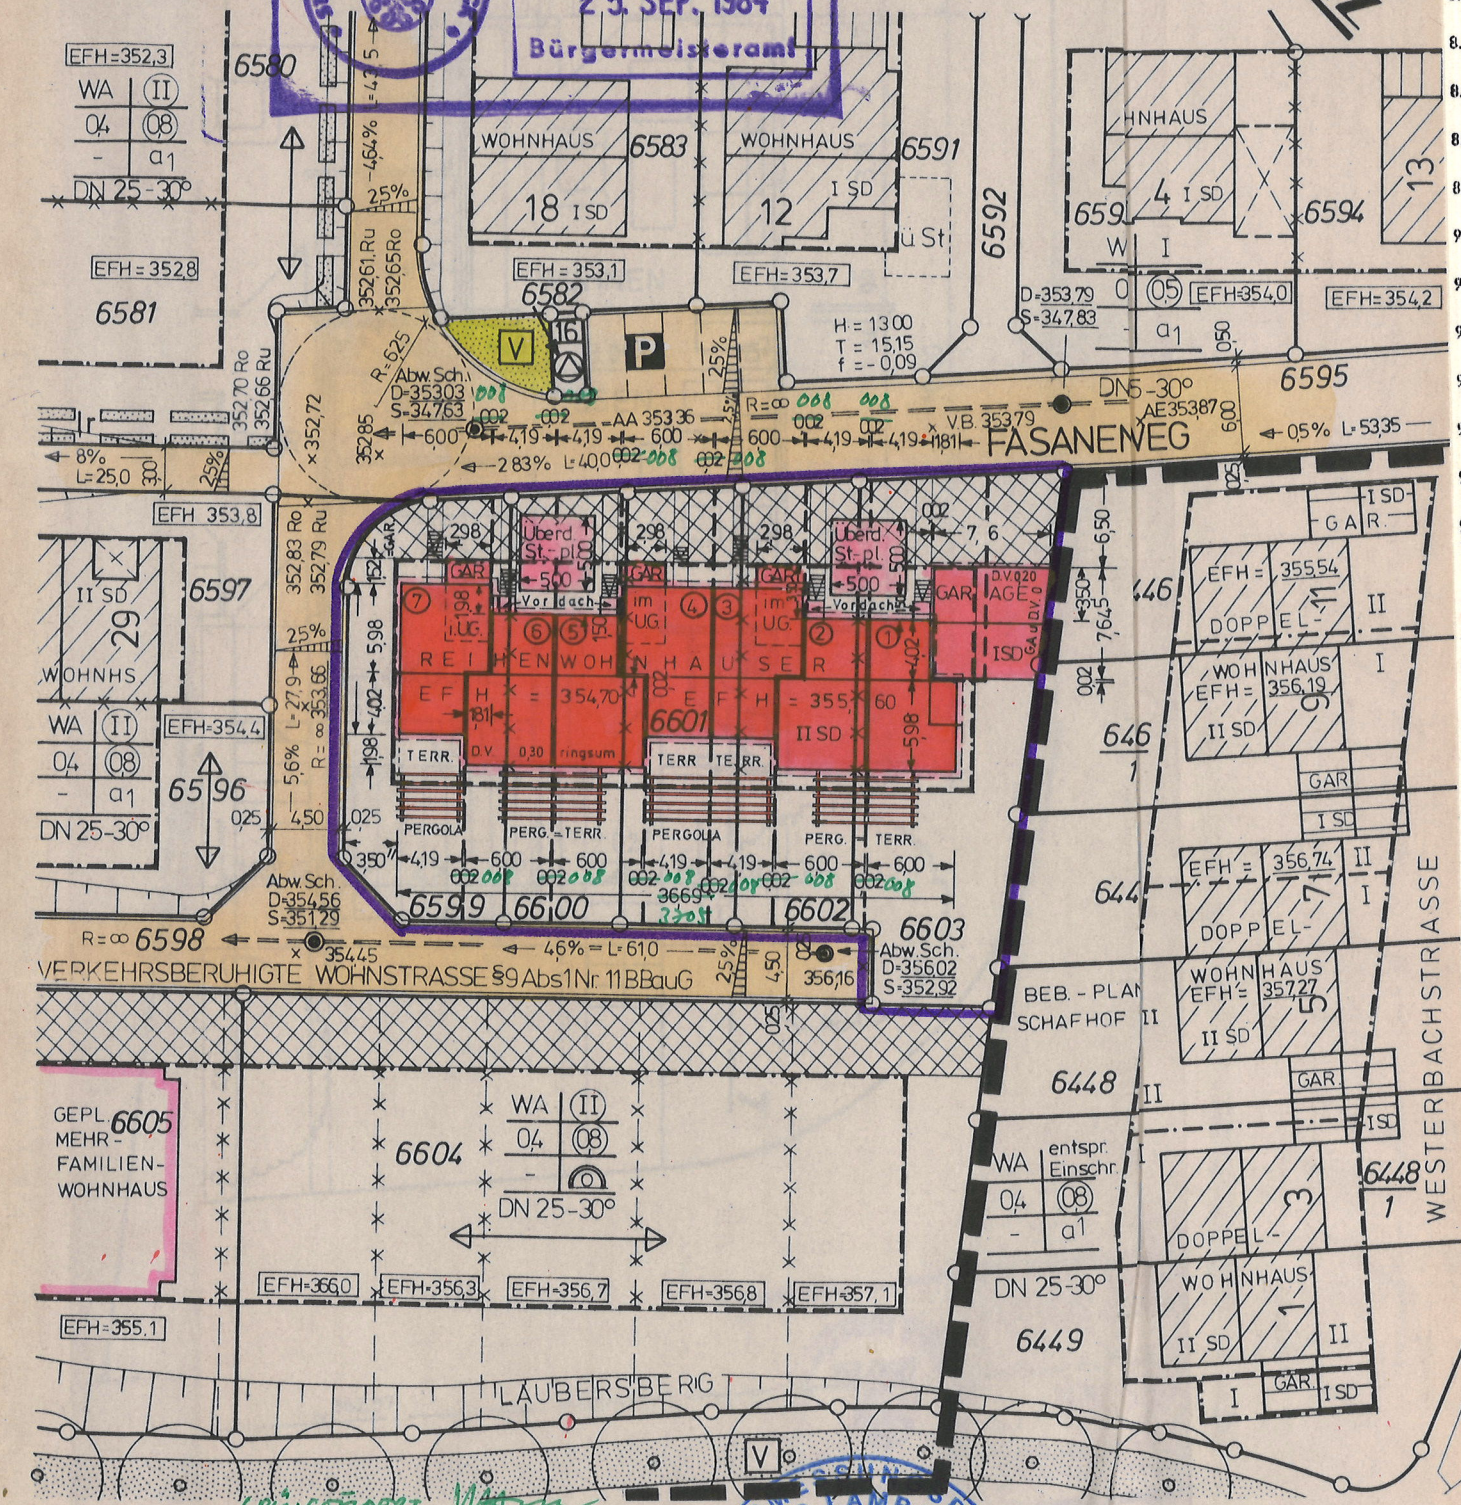

Auszug aus dem Liegenschaftskataster gefertigt
und nach § 2 Abs. 4 und 5 BauVorIVO ausgearbeitet

7315 Weilheim a. d. Teck, den 26.07.1984

Hans Lamparter



Maßstab 1 : 500

Anmerkung:
Unterstrichene Höhen sind
örtlich aufgenommen.

8	Festsetzung
8.1	
8.2	
8.3	
8.4	Au
8.5.1	
8.5.2	Maß der baulichen Nutzung
8.5.3	
8.5.4	
8.6	
8.7	
8.8	
9	Berechnung
9.1	
9.1.1	zu Zuschlag
9.1.2	ab Fläche
9.1.3	ab Teilfläche Bauland
9.1.4	ab Fläche
9.2	
9.3	baul. Nutz. d. Baugrund
9.4.1	baul. Anl. (ohne Garagen überdachte)
9.4.2	
9.5.1	Garagen und Stellplätze
9.5.2	
9.6	
9.7	Nach § 21a S. 1 BauNV
9.8	
9.9	
9.10	
9.11	
9.12	
9.13	
9.14	zulässig
10	Unterschied
	Das im Lageplan entspricht der
	Datum
	31. JUL
	Datum