



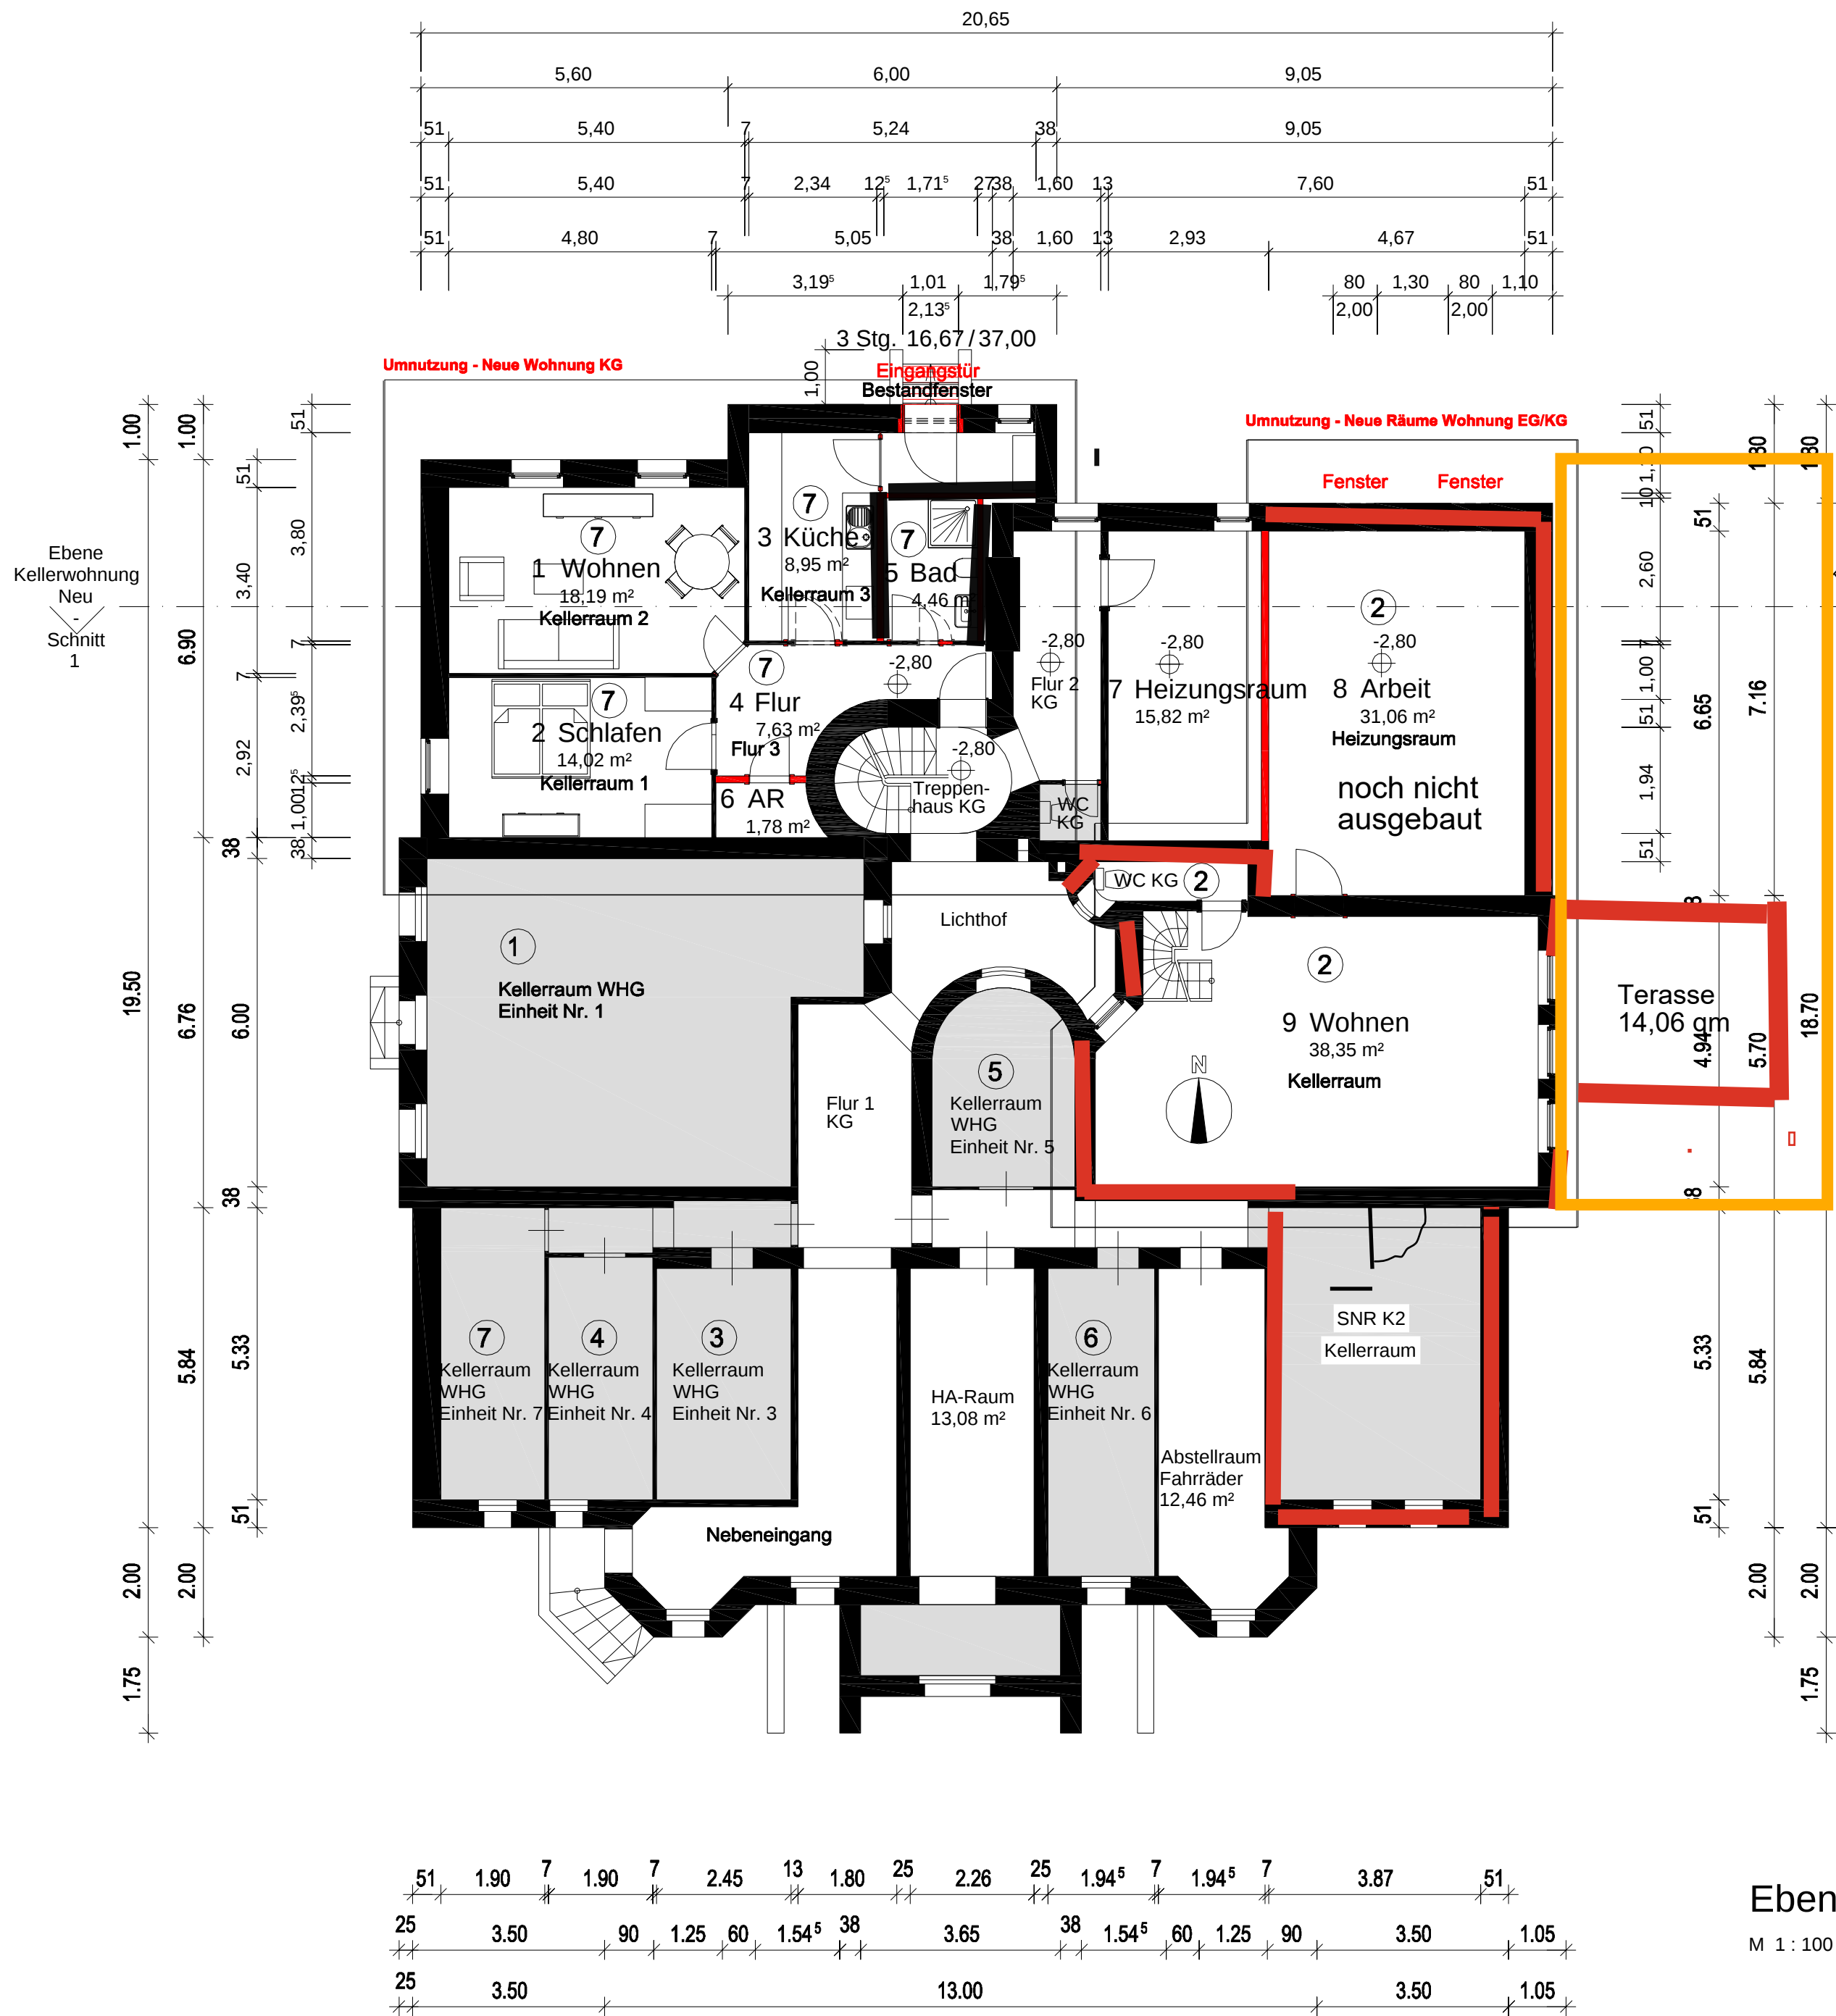

Wohfläche (Wohnraum, WC, 25% Terasse): 43,87 qm
Nutzfläche: 51,69 qm
Gesamtfläche: 99,55 qm

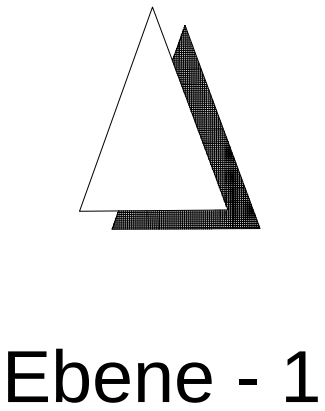

Privatgarten

Projekt	Umnutzung und Ausbau Kellereinheit	
Planverfasser		
Bauherr		
Plan	Ebene -1 Sondernutzungsrechte Plan 1	
Planausgabe	02/07/18	Projektnummer HUM
Datum	11.06.2018 16:25:54	
Gezeichnet	mAl/rm	
Geprüft	-	
Waage	Wie angezeigt	
		Plannummer G-100