

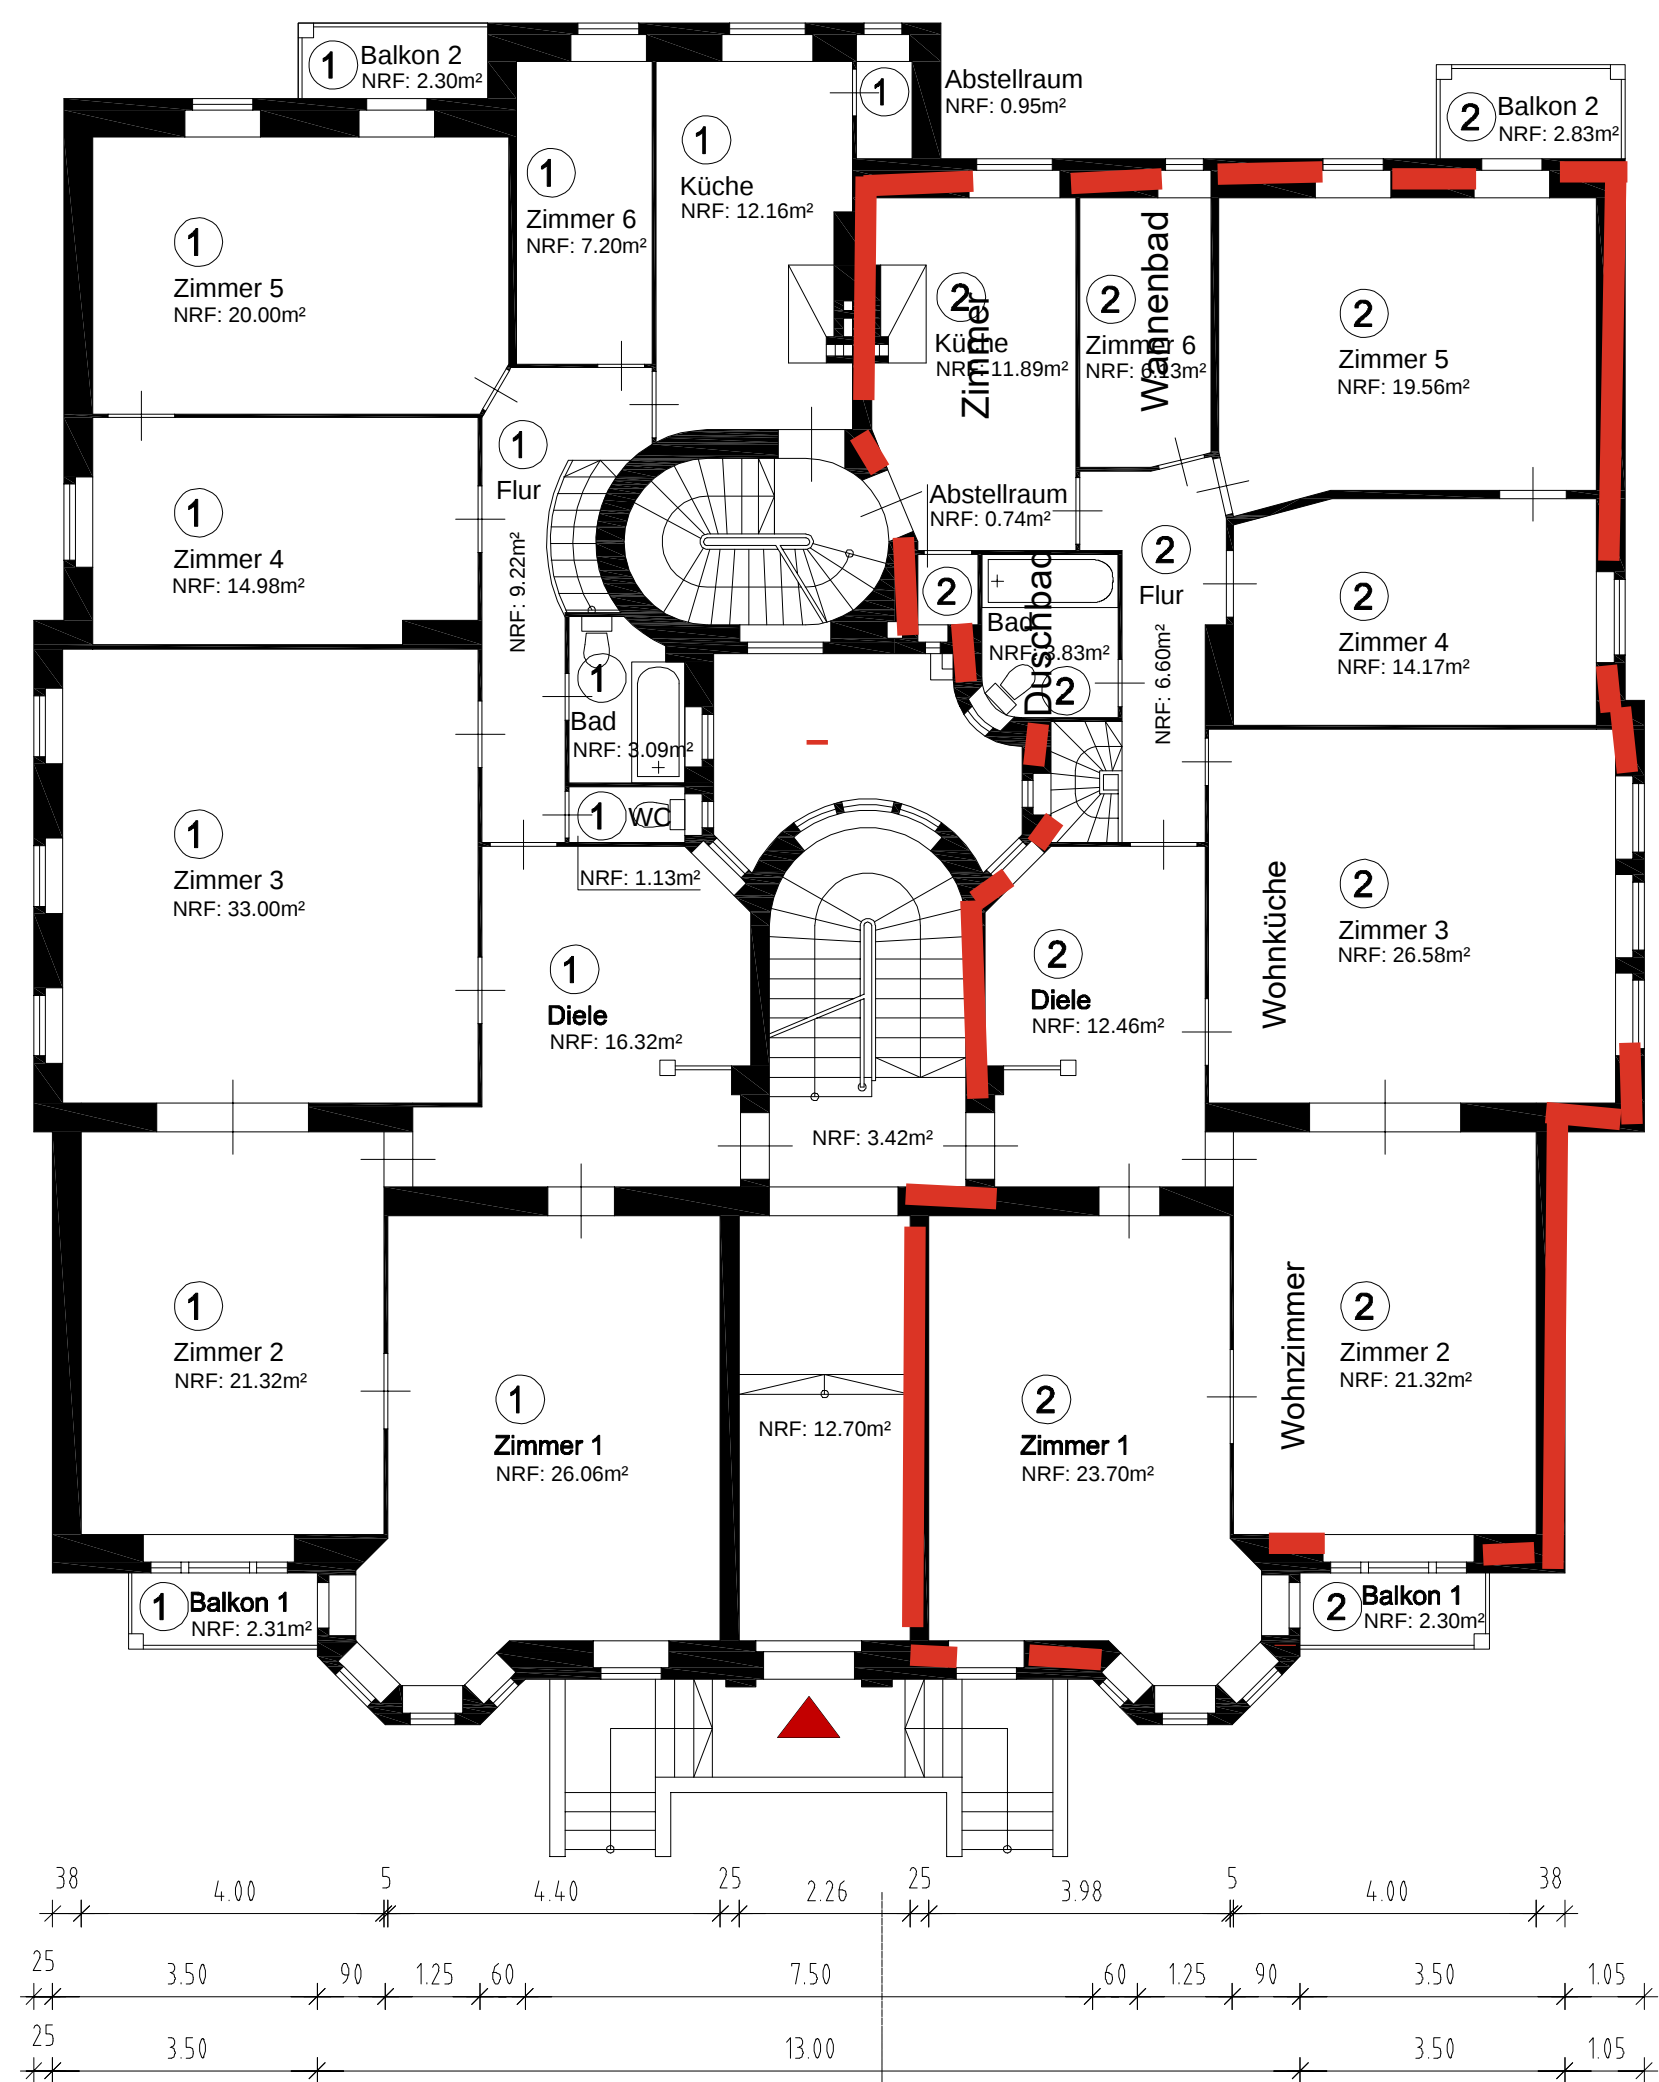
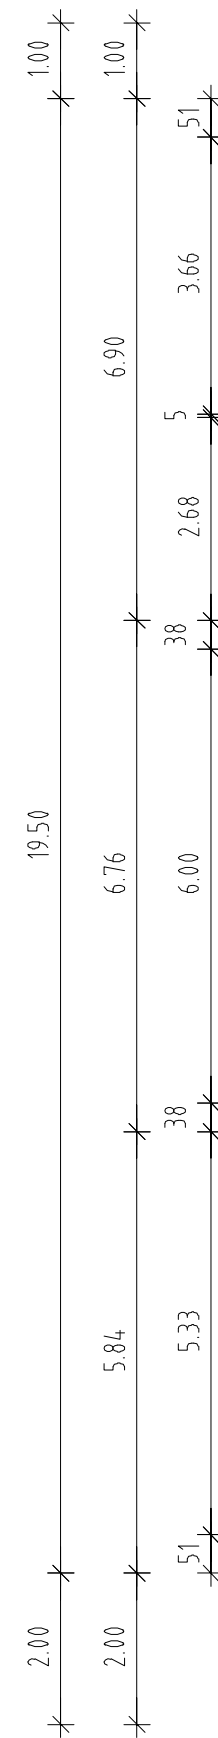


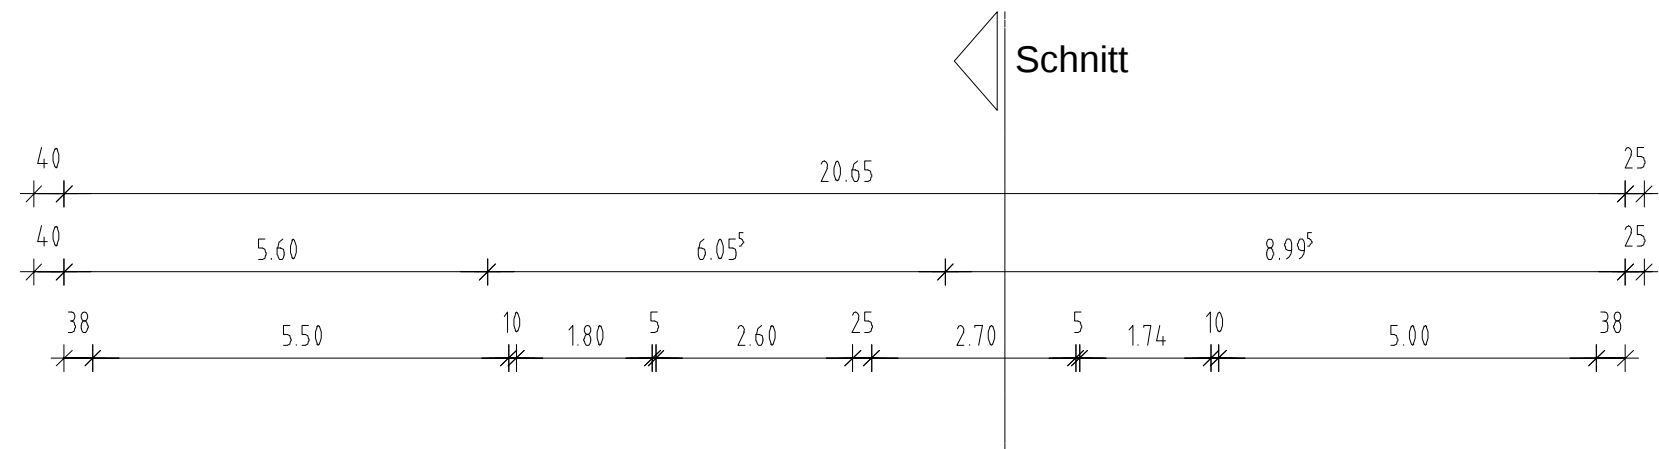


Gesamtwohnfläche 148,69 qm

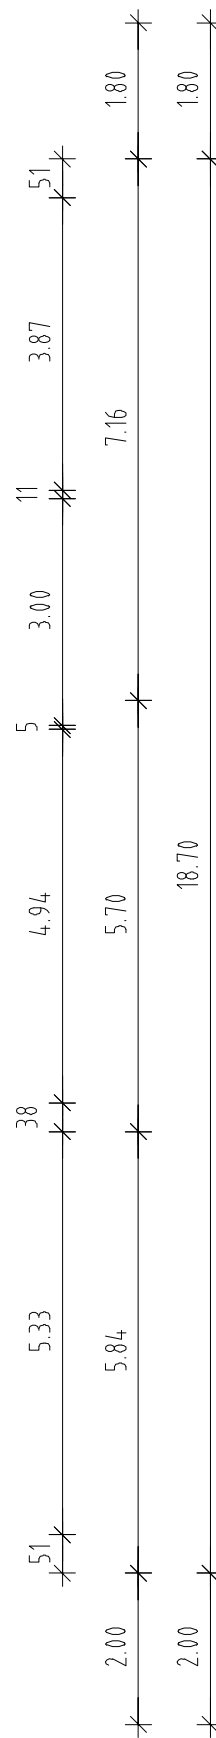

Ebene 00

M 1 : 100

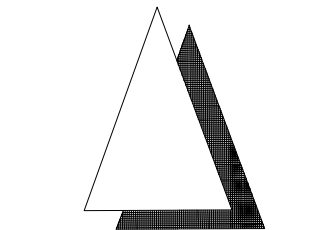

Ebene 00

Projekt	Umnutzung und Ausbau Kellereinheit		
Planverfasser			
Bauherr			
Plan	Ebene 00 Abgeschlossenheitsantrag lt. WEG		
Planausgabe	02/07/18	Projektnummer	HUM
Datum	14.09.2021 16:25:54	Plannummer	G-101
Gezeichnet	mAI/rm		
Geprüft	-		
Waage	Wie angezeigt		