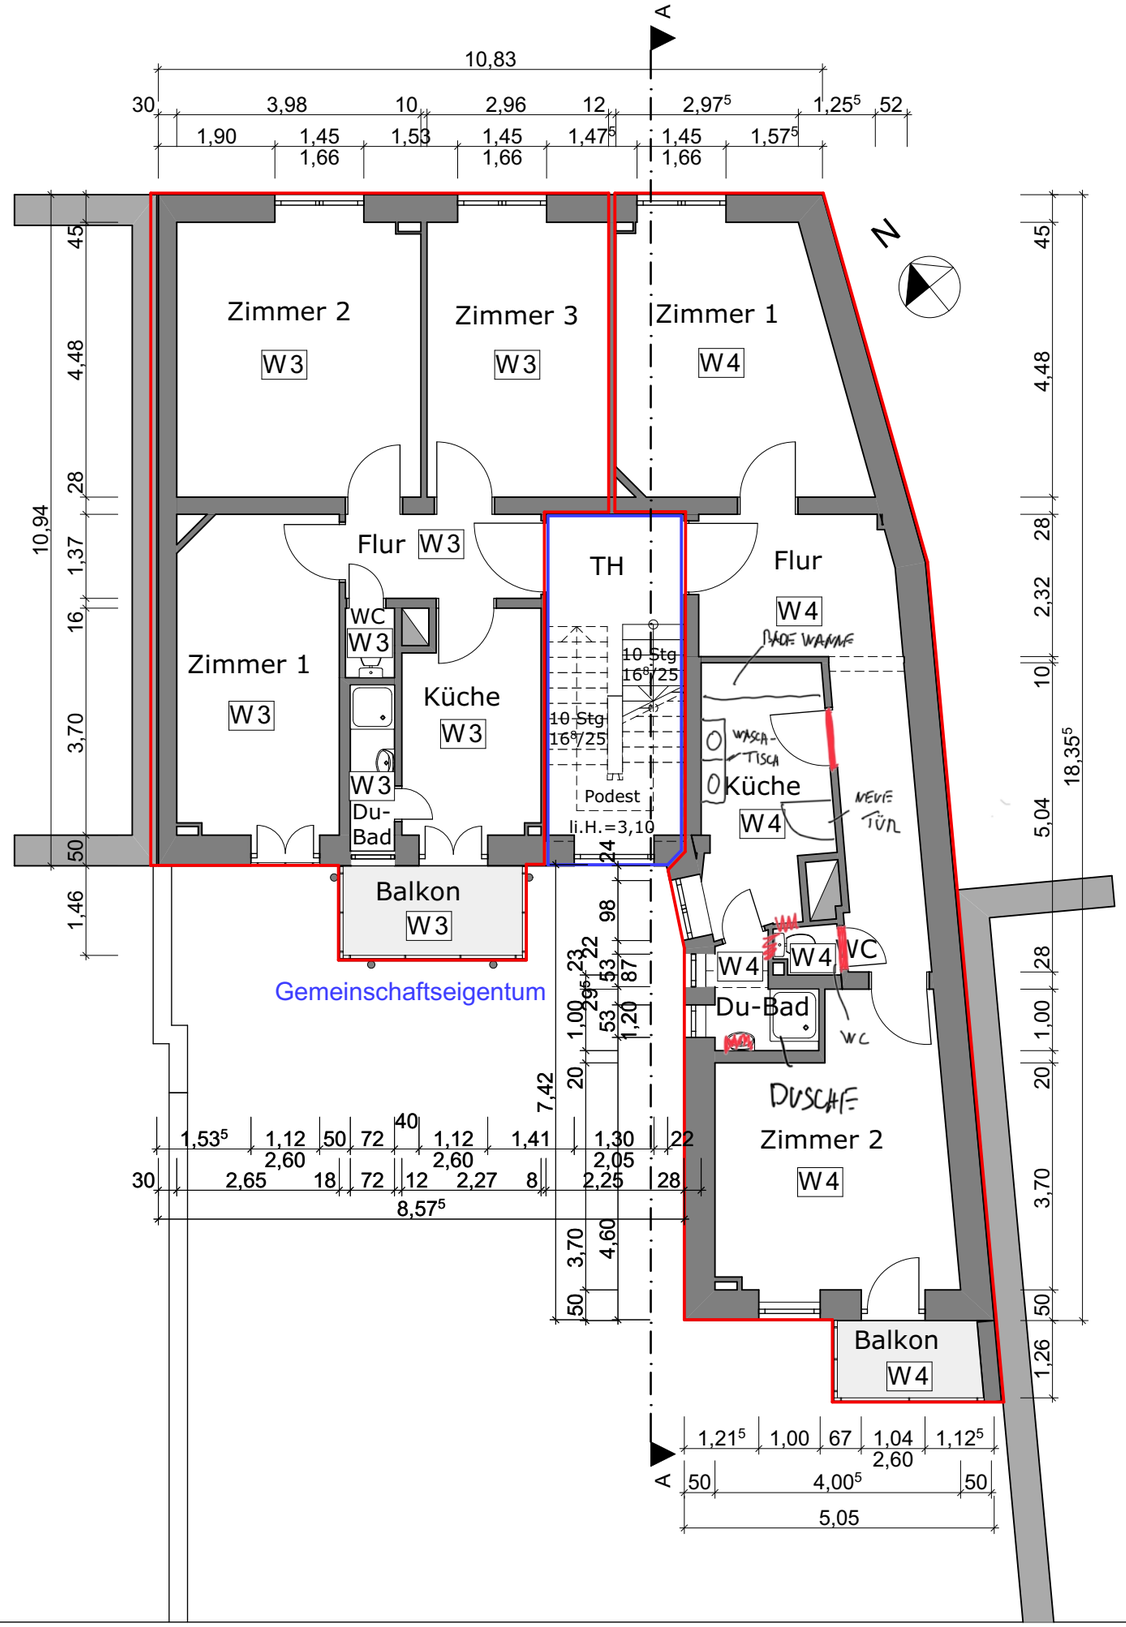

Planinhalt:	
Grundriss 1. Obergeschoss , Abgeschlossenheit Wohnung 6 + 7 Vorderhaus	
Liegenschaft :	
Geishornstraße 8, 63069 Offenbach am Main	
Gemarkung:	Offenbach
Flur:	7
Flurstück:	356 / 1
Maßstab / Format:	1:100 / DIN A3
Eigentümer / Antragsteller:	
Krauß & Fiedler Vermögensverwaltung GmbH	
Bansastraße 23	
63263 Neu-Isenburg	
Datum / Unterschrift Antragsteller:	
Planvorlagen:	
Aufmaß vor Ort am 21./ 22.06.2021, Aufmaß 4.OG li 2013, Scans Pläne Bauarchiv	
Planersteller:	

MARKO KUHN
Löwengasse 25
63263 Neu-Isenburg
01520 / 7307880
mail@marko-kuhn.de
marko-kuhn.de

Notizen / Vermerke:	
Datum / Seite:	30.06.2021 4