


Vorhandene Büro's - zwischen den neuen Dachflächen

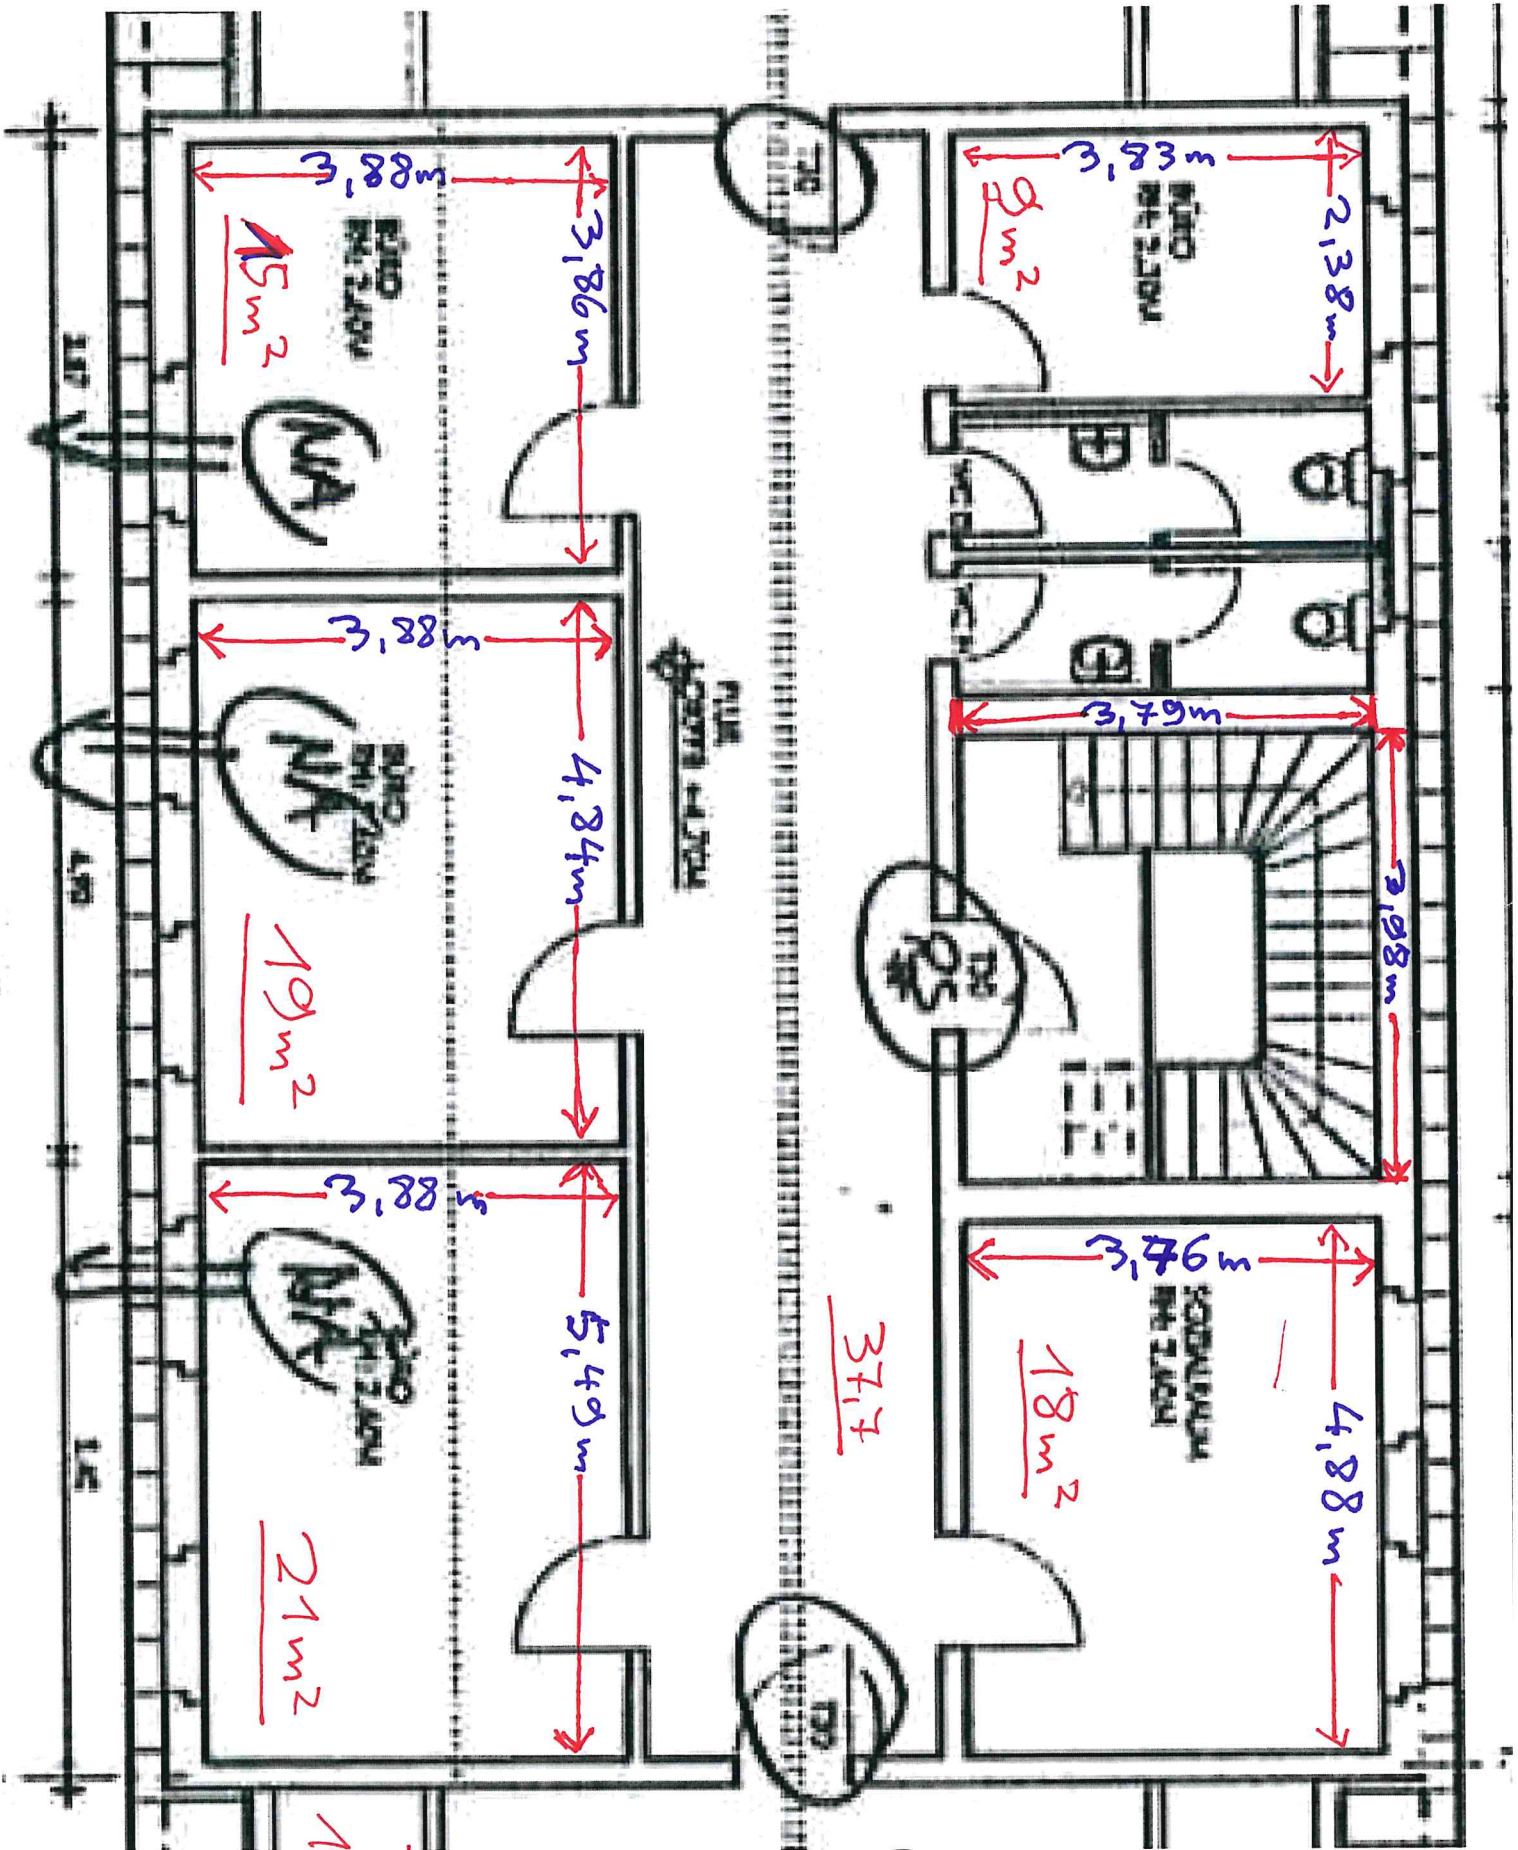

Vorhandene Büro's
1m CG
Total
119,7m²