


Variante 2B\_2+Bestand gespiegelt

Neubau  
Abbruch

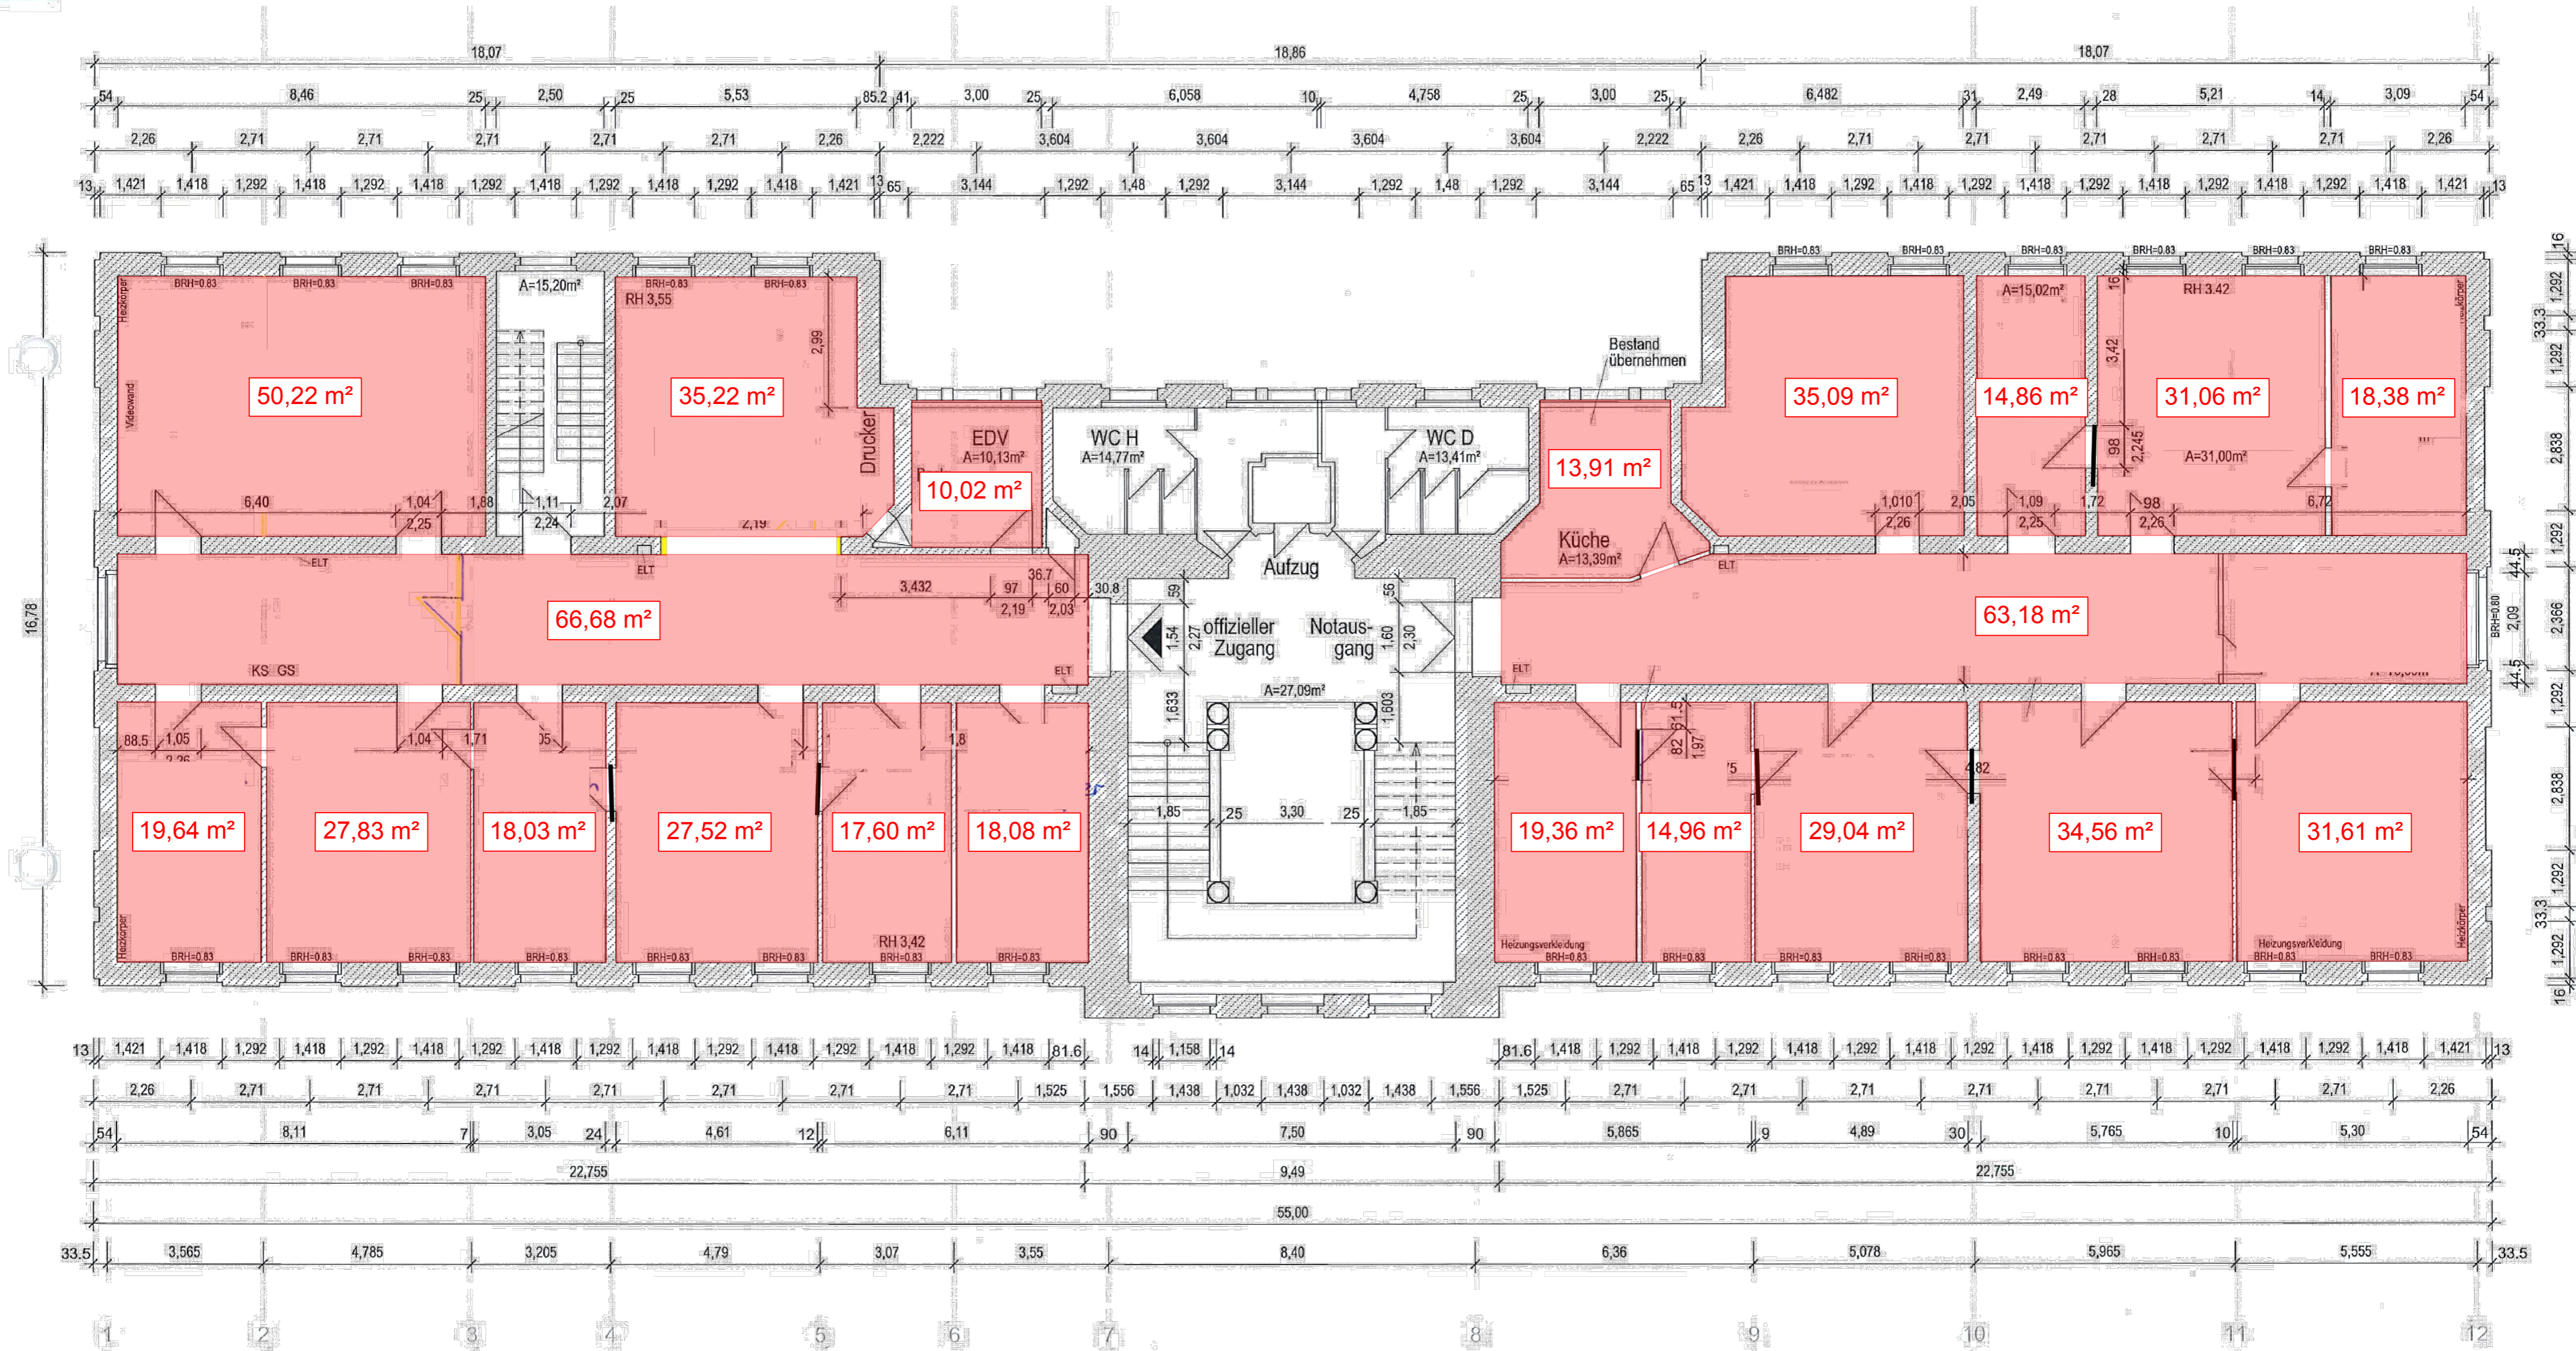

Diese Zeichnung ist unser geistiges Eigentum. Sie darf gemäß §§ 12 und 11ff UrhG und § 23 BGB ohne unsere schriftliche Genehmigung weder vervielfältigt und unbefugt verwendet, noch Dritten zur Einsicht überlassen oder in sonstiger Weise inhaltlich mitgeteilt werden.