


Ansicht Künstrasse
im Bauseinrich 172-54

Maßstab 1:100

Kamine u. Rauchrohre
Gem. §§ 17, 18 u. 19 d. B.-O.

Feuerfichere Einderkung

Der Außenputz ist spätestens
2 Jahre nach Fertigstellung des
Bauvorhabens anzubringen.

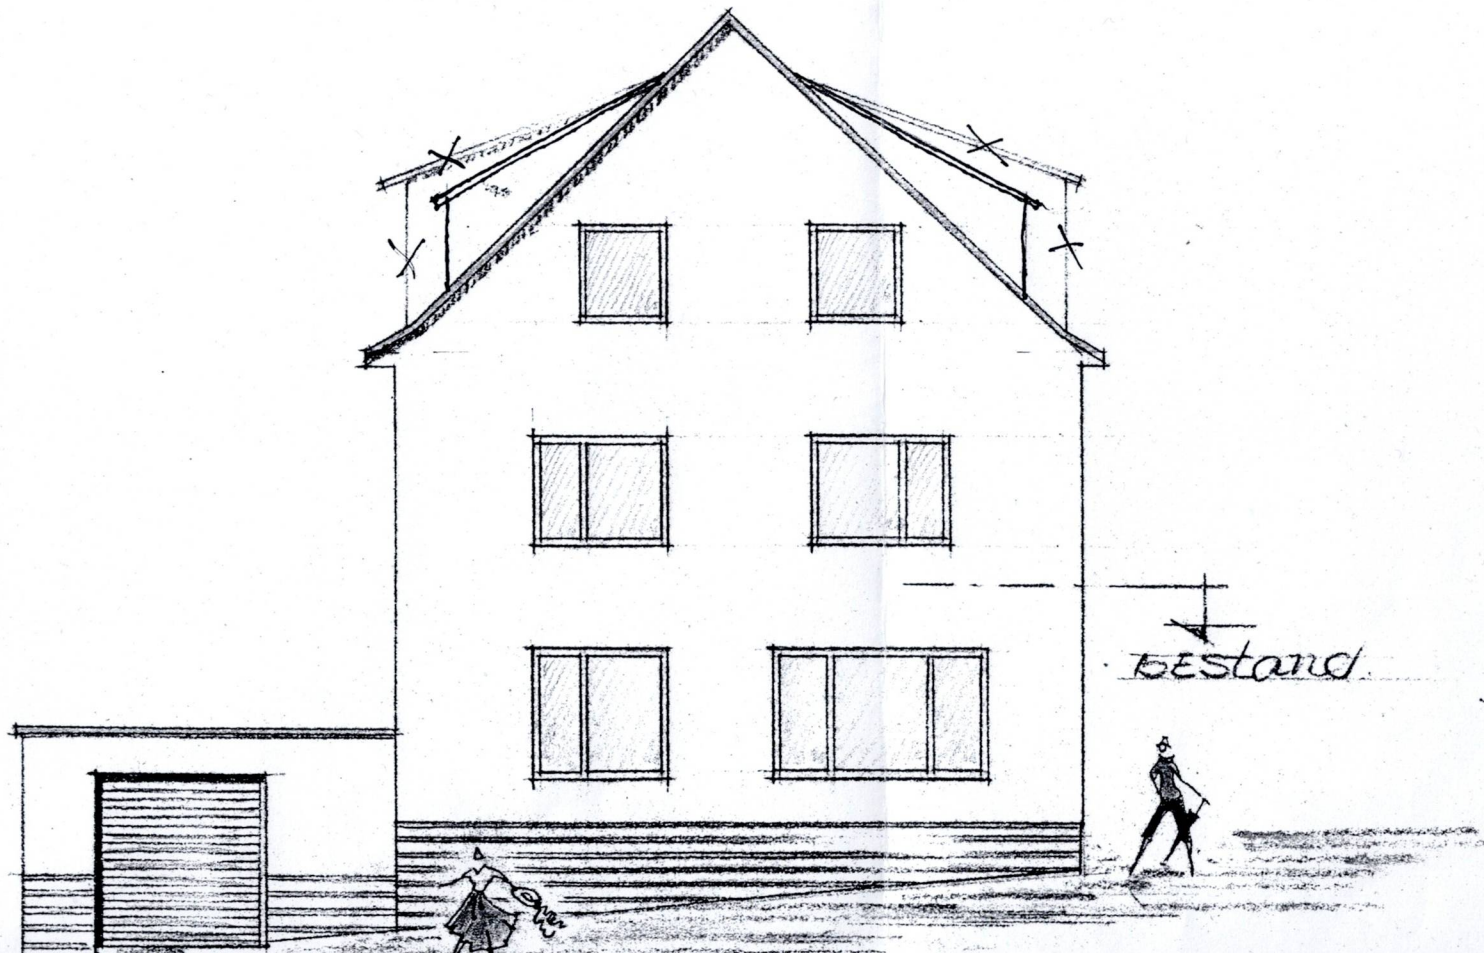


Bar Geschn 172 - 54

Kamine u. Rauchrohre
Gem. §§ 17, 18 u. 19 d.B.-O.

Feuersichere Eindeckung

Der Außenputz ist spätestens
2 Jahre nach Fertigstellung des
Bauvorhabens anzubringen.

Bestand

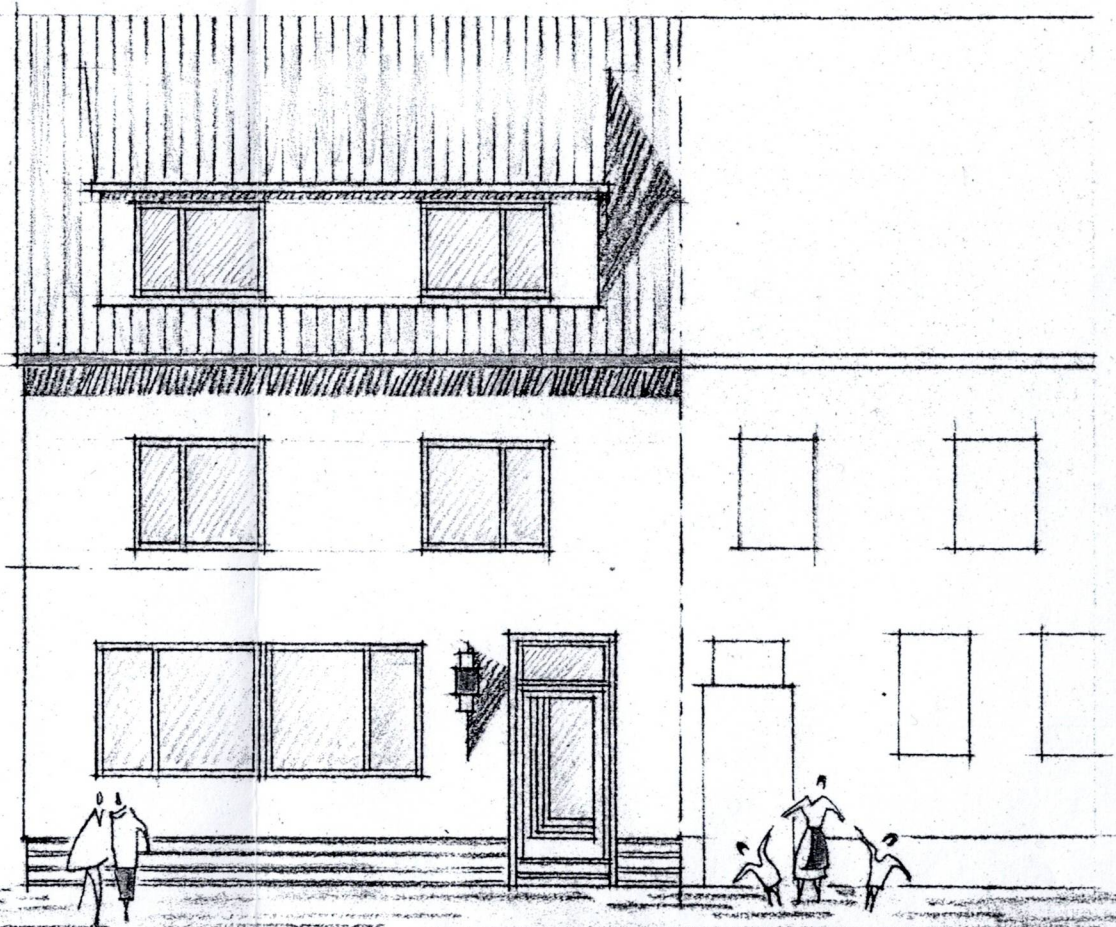

in Baugesuch 172-54


masstab 1:100

~~Tragende Konstruktionen in Stein,
Holz, Beton und Eisenbeton gemäß
d. geprüften statischen Berechnung.~~

Kamine u. Rauchrohre
Gem. §§ 17, 18 u. 19 d. B.-O.

Feuersichere Einderkung

Der Außenputz ist spätestens
2 Jahre nach Fertigstellung des
Bauvorhabens anzubringen.

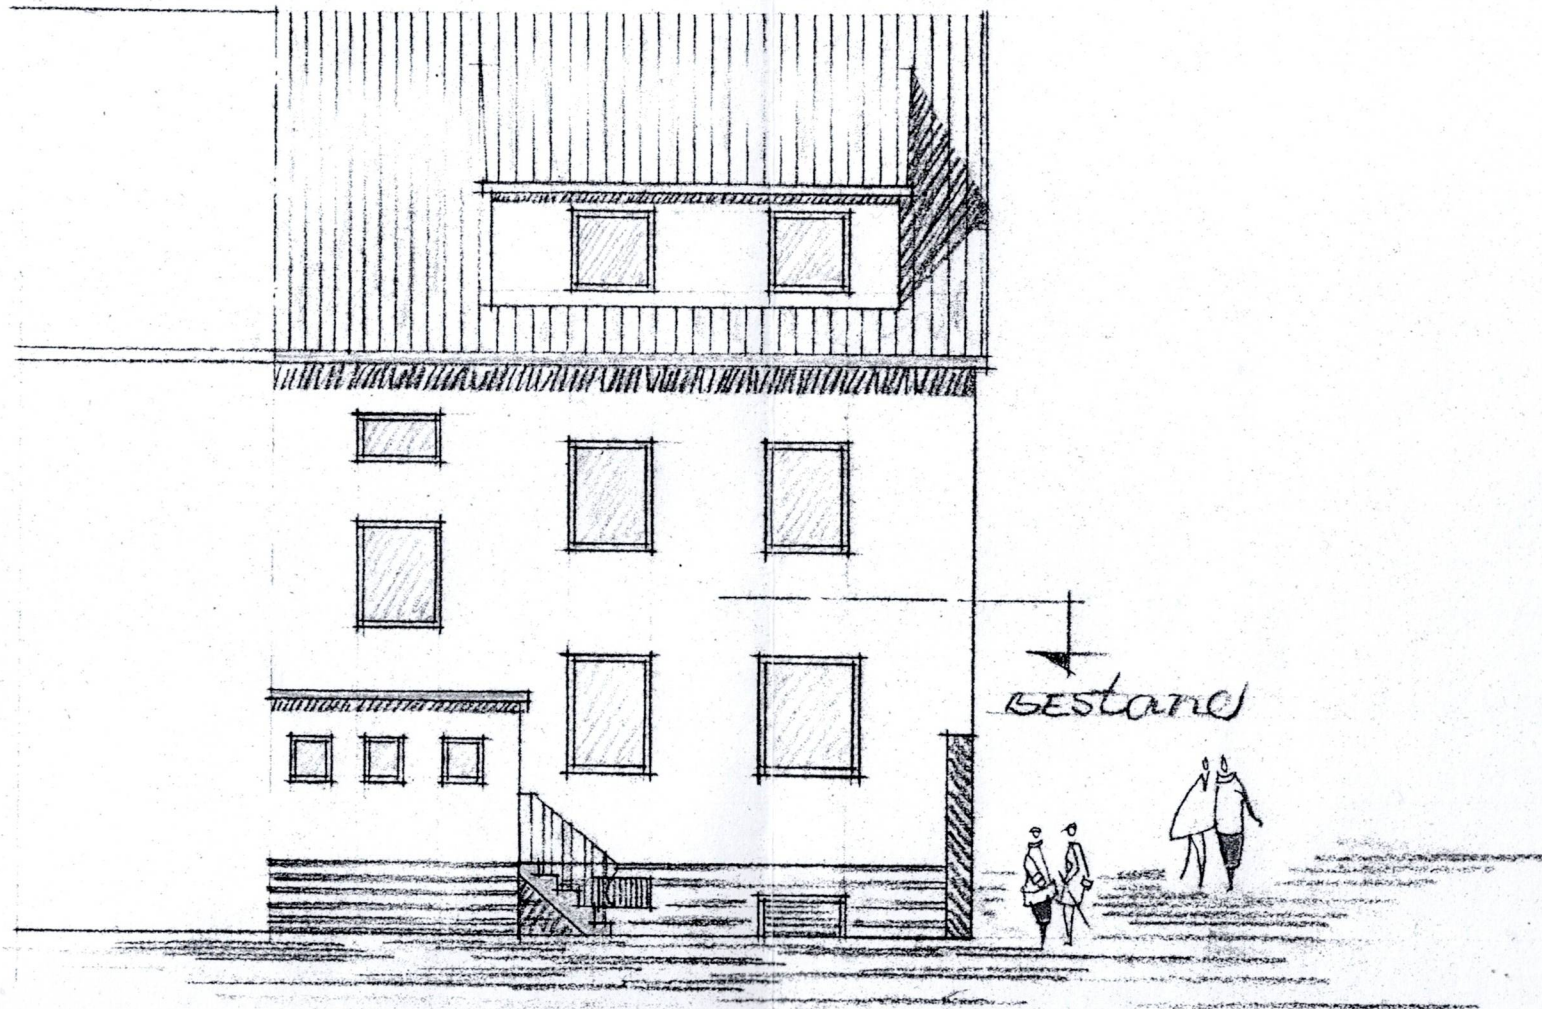

Tragende Konstruktionen in Stein,
Holz, Beton und Eisenbeton gemäß
d. geprüften statischen Berechnung.


Vor Beginn der Bauarbeiten
muß der Bauherr im Besitze
der gepr. stat. Berechnung sein

Wohnungstrennwände, Treppenhauswände
und Wohnungstrenndecken sind gemäß
DIN 4109 Beiblatt auszuführen.

Bestimmungen über Schall-
schutz nach DIN 52211 sind
zu beachten.


Kamine u. Rauchrohre
Gem. §§ 17, 18 u. 19 d. B.-O

sämtliche Konstruk-
teile nach der gepr.
statischen Berechnung

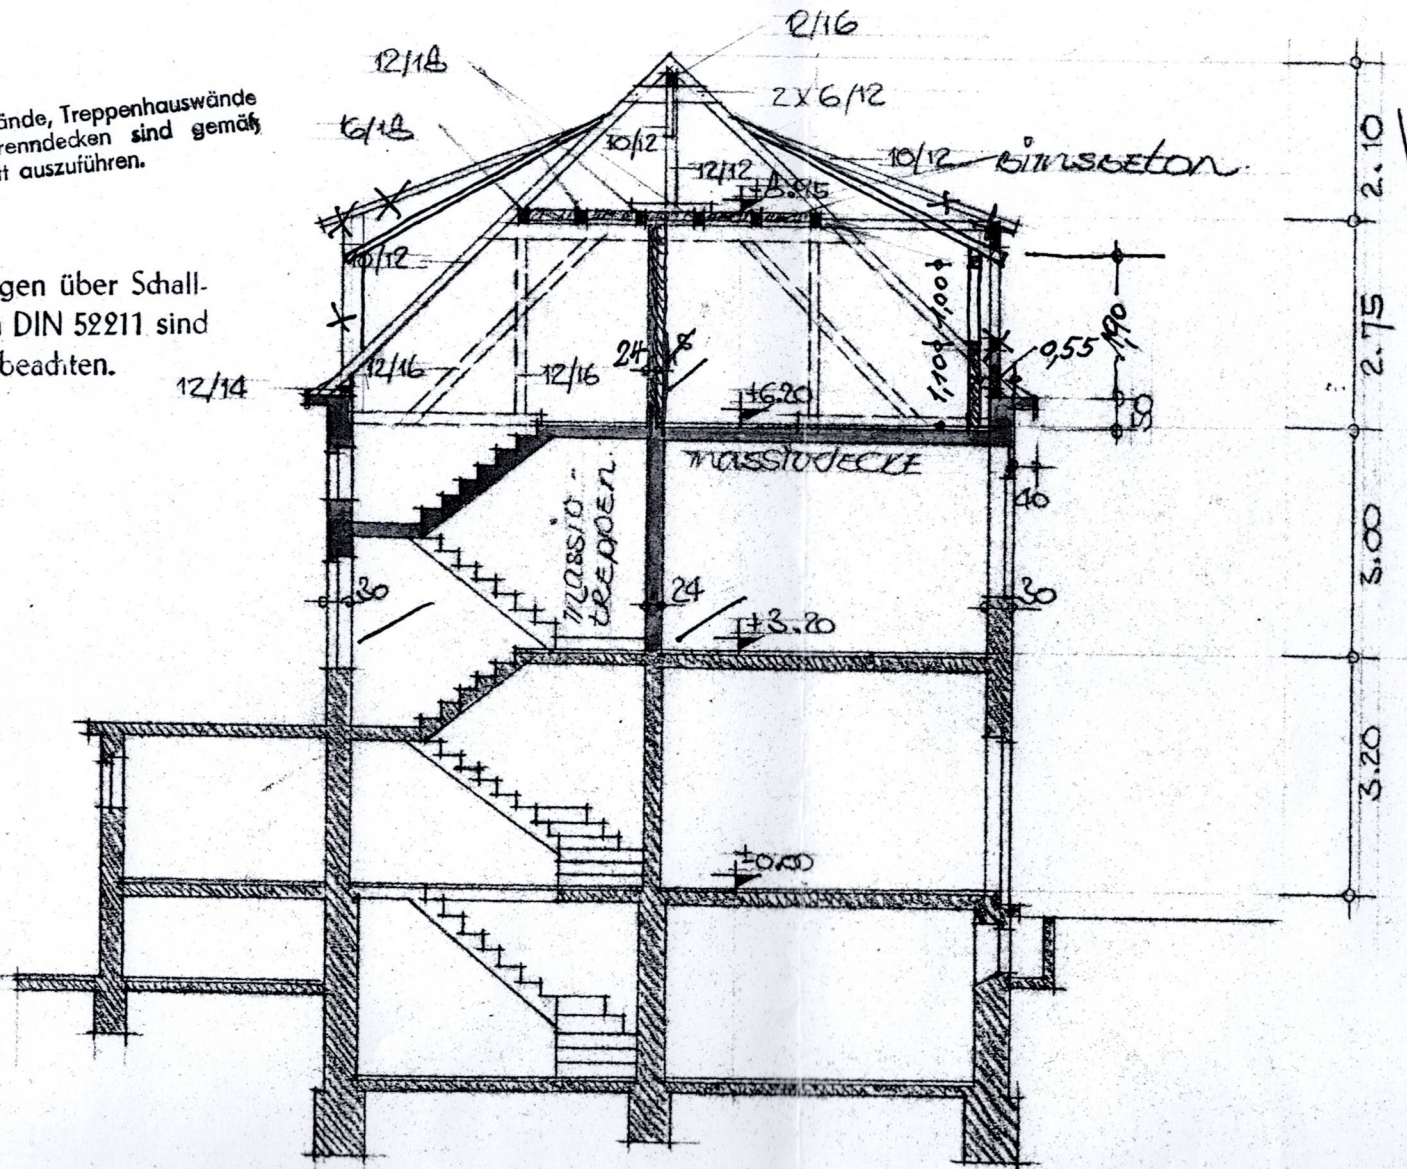

mit flüßig

11
sämtliche Konstru-
kte nach der
statischen Berechnung

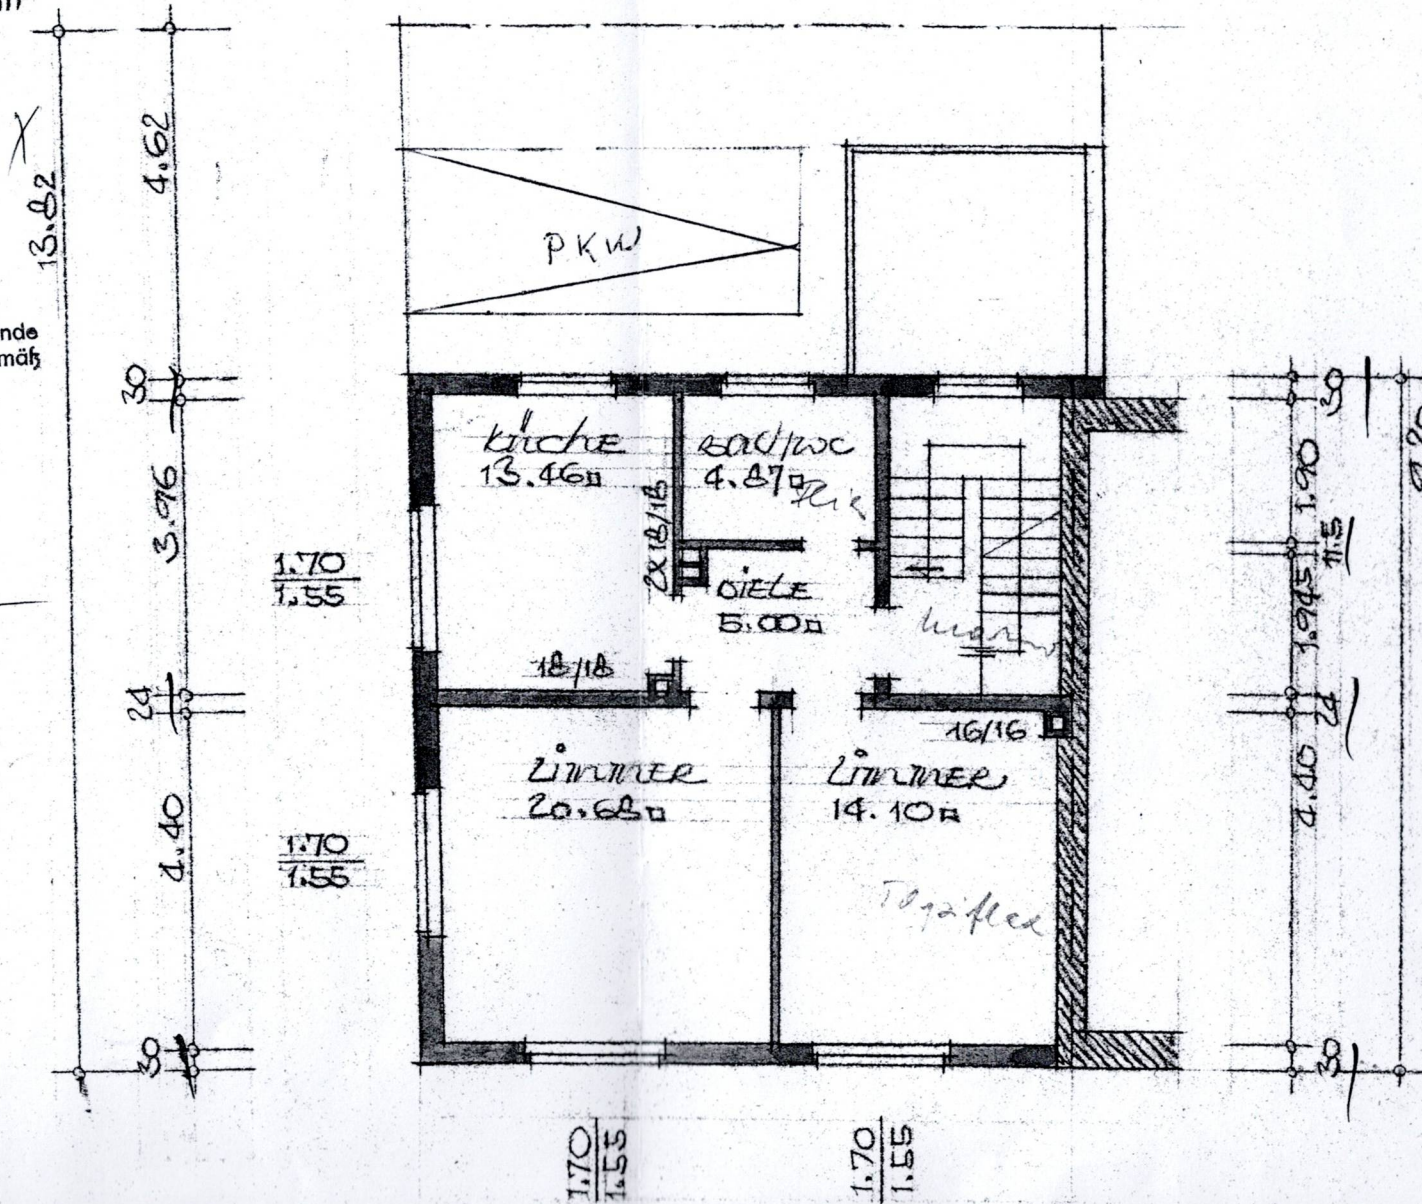


Tragende Konstruktionen in Stein,
Holz, Beton und Eisenbeton gemäß
d. geprüften statischen Berechnung.

Vor Beginn der Bauarbeiten
muß der Bauherr im Besitze
der gepr. stat. Berechnung sein




Bestimmungen über Schall-
schutz nach DIN 52211 sind
zu beachten.

Kamine u. Rauchrohre
Gem. §§ 17, 18 u. 19 d. B.-O.


sämtliche Kon-
strukte nach der
statischen Berechnung

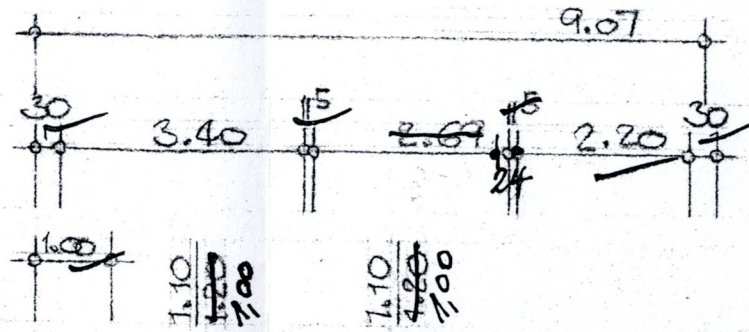

Wohnungstrennwände, Treppenhauswände
und Wohnungstrenndecken sind gemäß
DIN 4109 Beiblatt auszuführen.

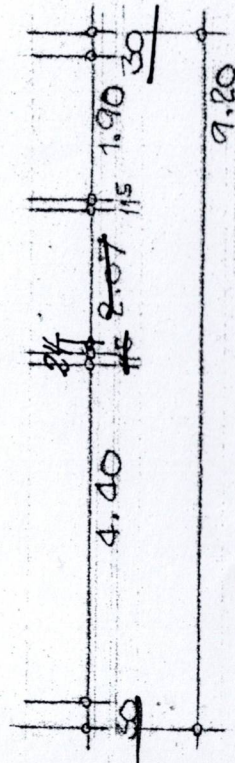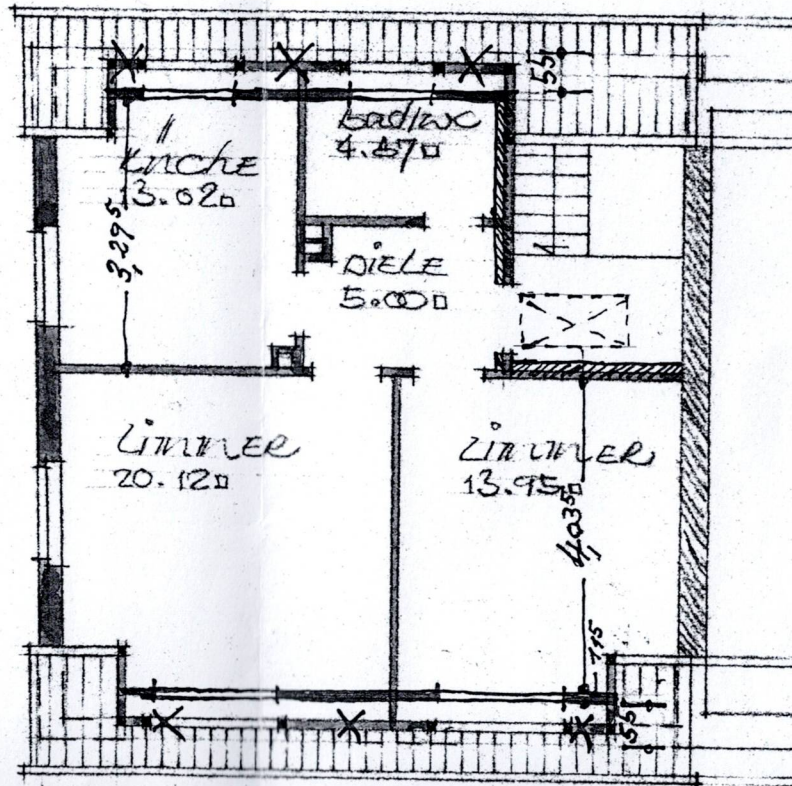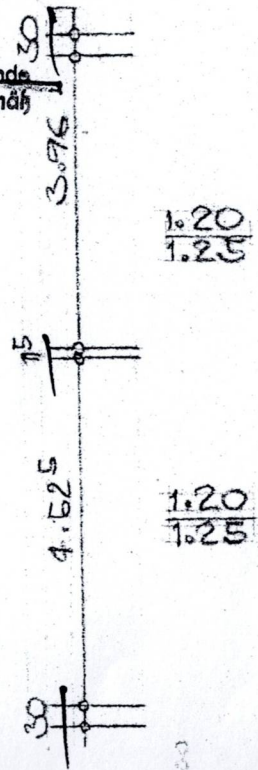

HAUS J. BEYERSDÖRFER WEINSTUBE
 THERESIENSTR. 11 - KUHNSTR.
 ERDGESCHOSS MASSTAB = 1:100

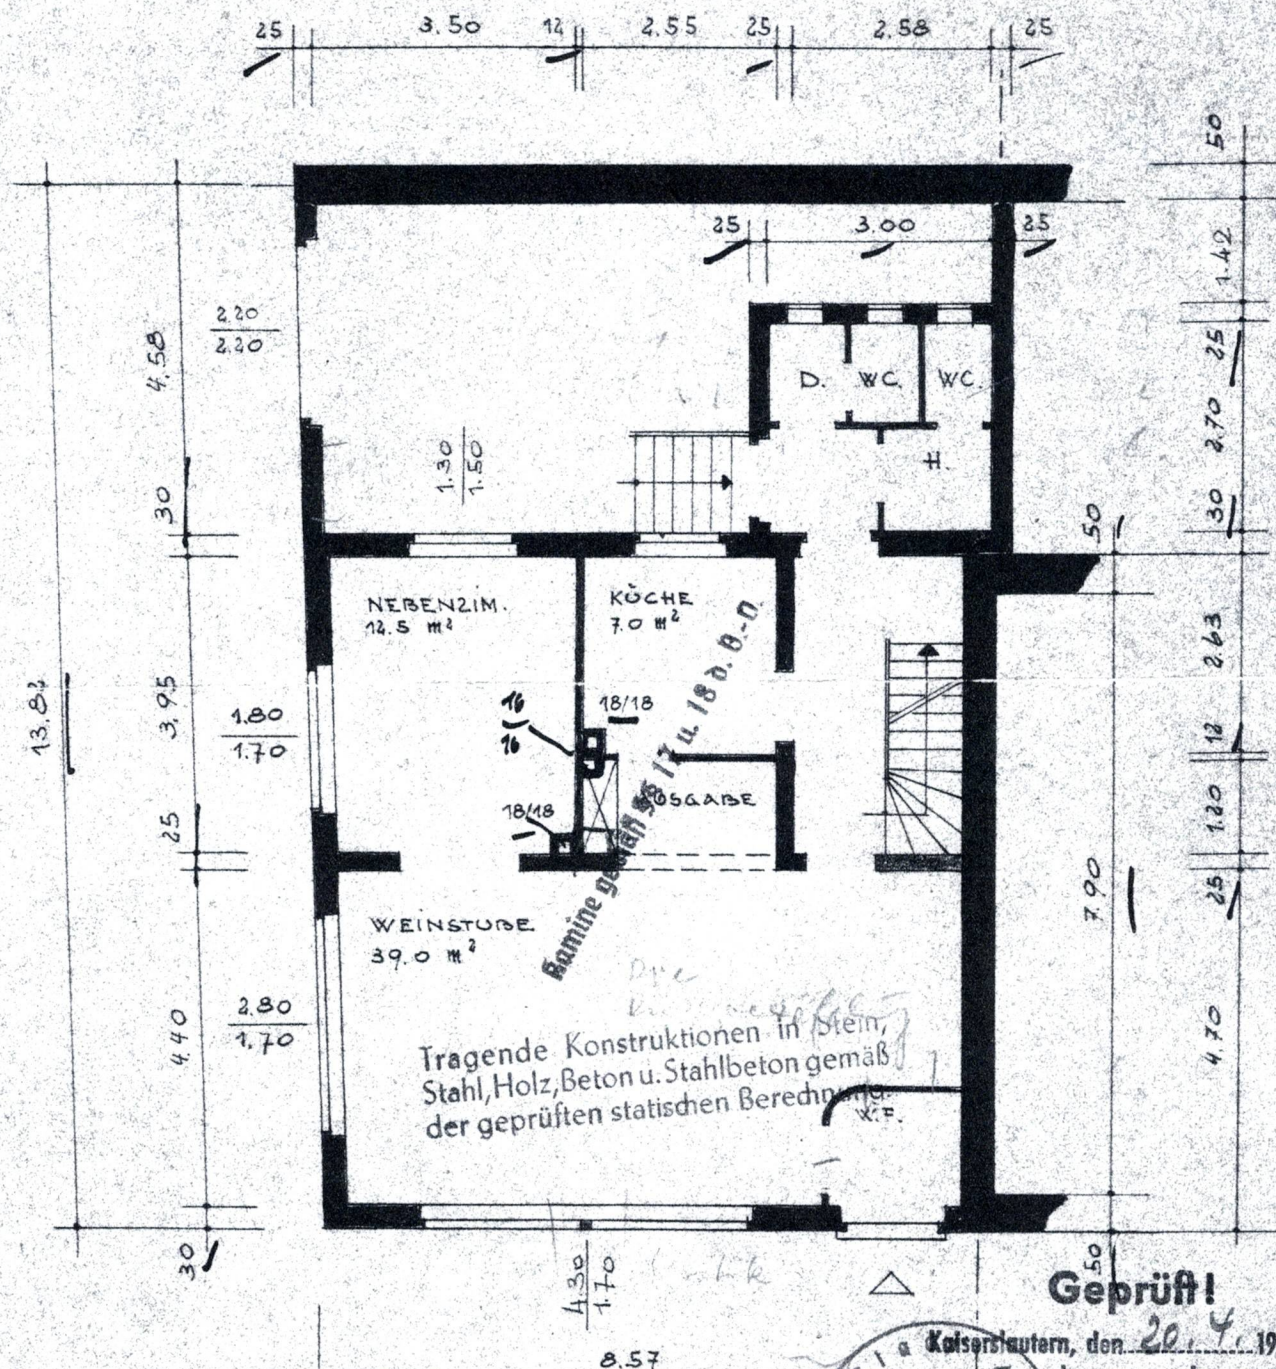


Die Mauerwerksteile sind im
 Entwurf nicht statisch auf-
 genommen.

KAMINE IN PLEWAROHR

Geprüft!

Kaiserslautern, den 20. 4. 1954
 Stadtverwaltung
 Baupolizeibehörde
 im Auftrag:
 v. May
 KLAUTERN, IM FEBR. 54
 FRIEDRICH W. SCHMITT
 ARCHITECT BDA
 KAISERSLAUTERN, GLOCKENSTR. 36
 TELEFON 4898

HAUS J. BEYERSDÖRFER WEINSTUBE
 THERESIENSTR. 11 - KUHNSTR.
 KELLERGECHOSS MASSTAB = 1:100

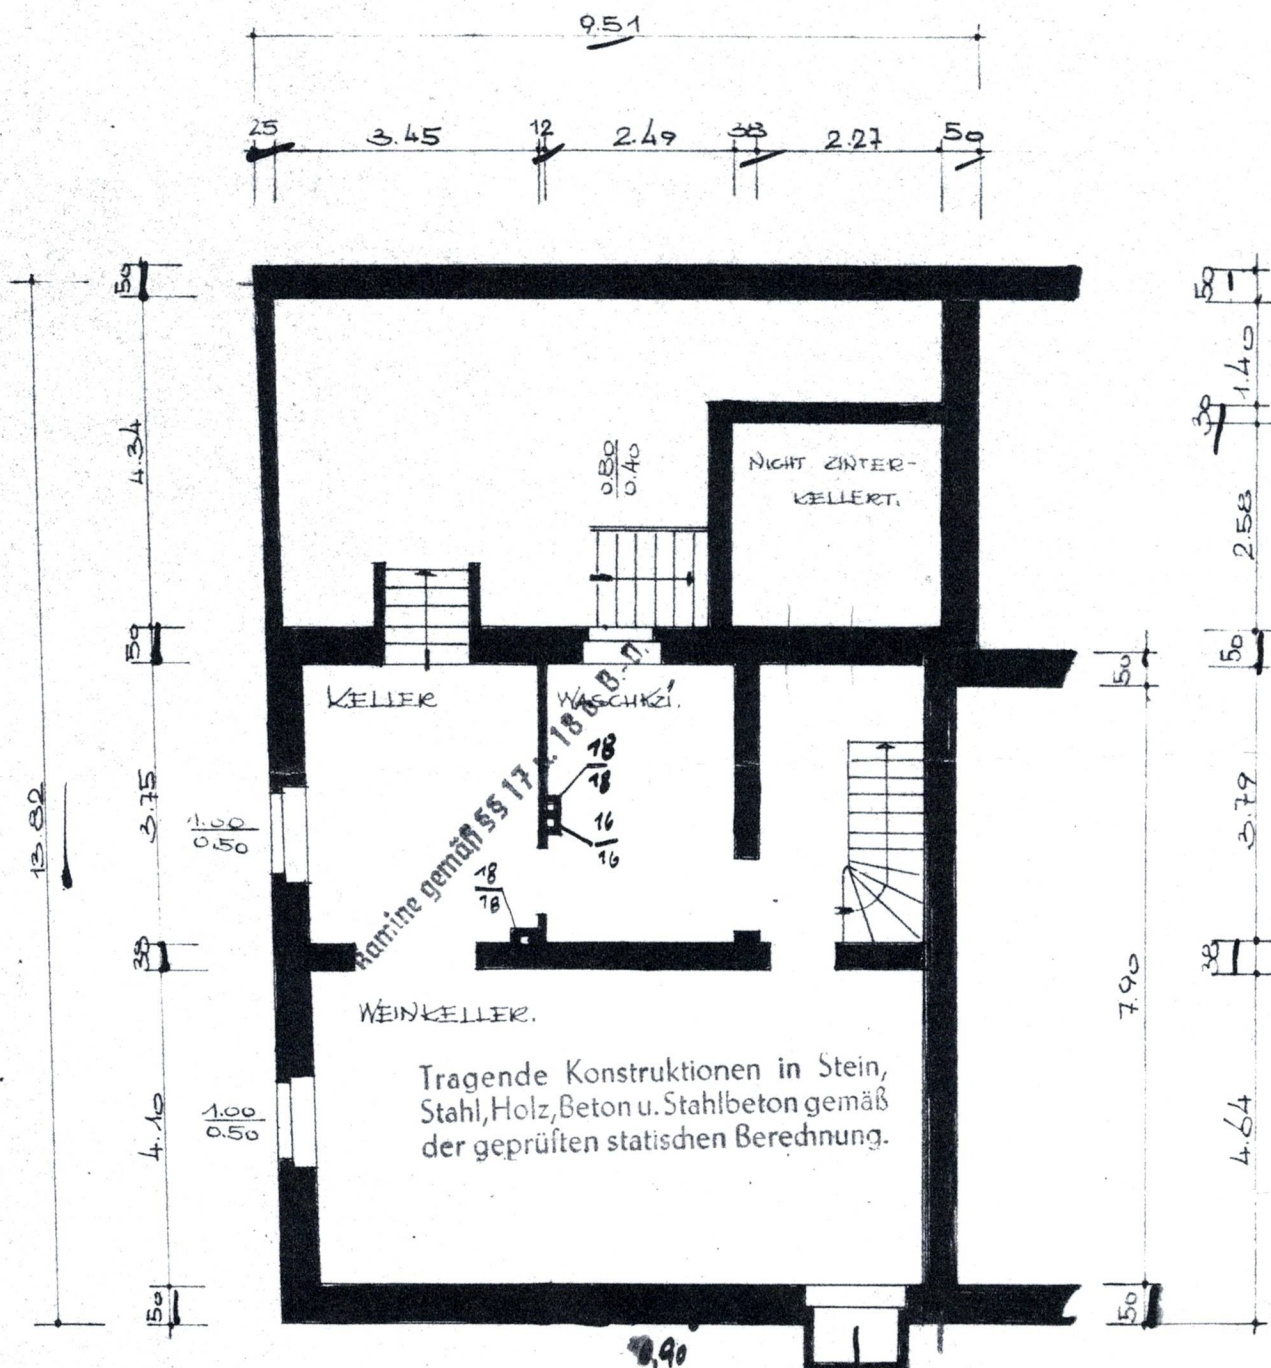

*Prüf. Vorprüfung.
 Kamine aufbauen.*

KAMINE IN PLEWAROHR


Geprüft!

Kaiserslautern, den 20. 4. 1957

Stadtverwaltung

Baupolizeibehörde

Im Auftrag:

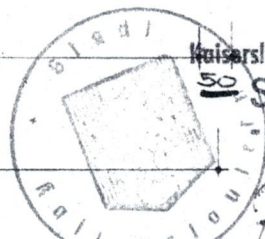

KAISERSLAUTERN, IM FEBR. 57

FRIEDRICH W. SCHMITT

ARCHITEKT BDA.

KAISERSLAUTERN, GLOCKENSTR. 36

TELEFON 4898