


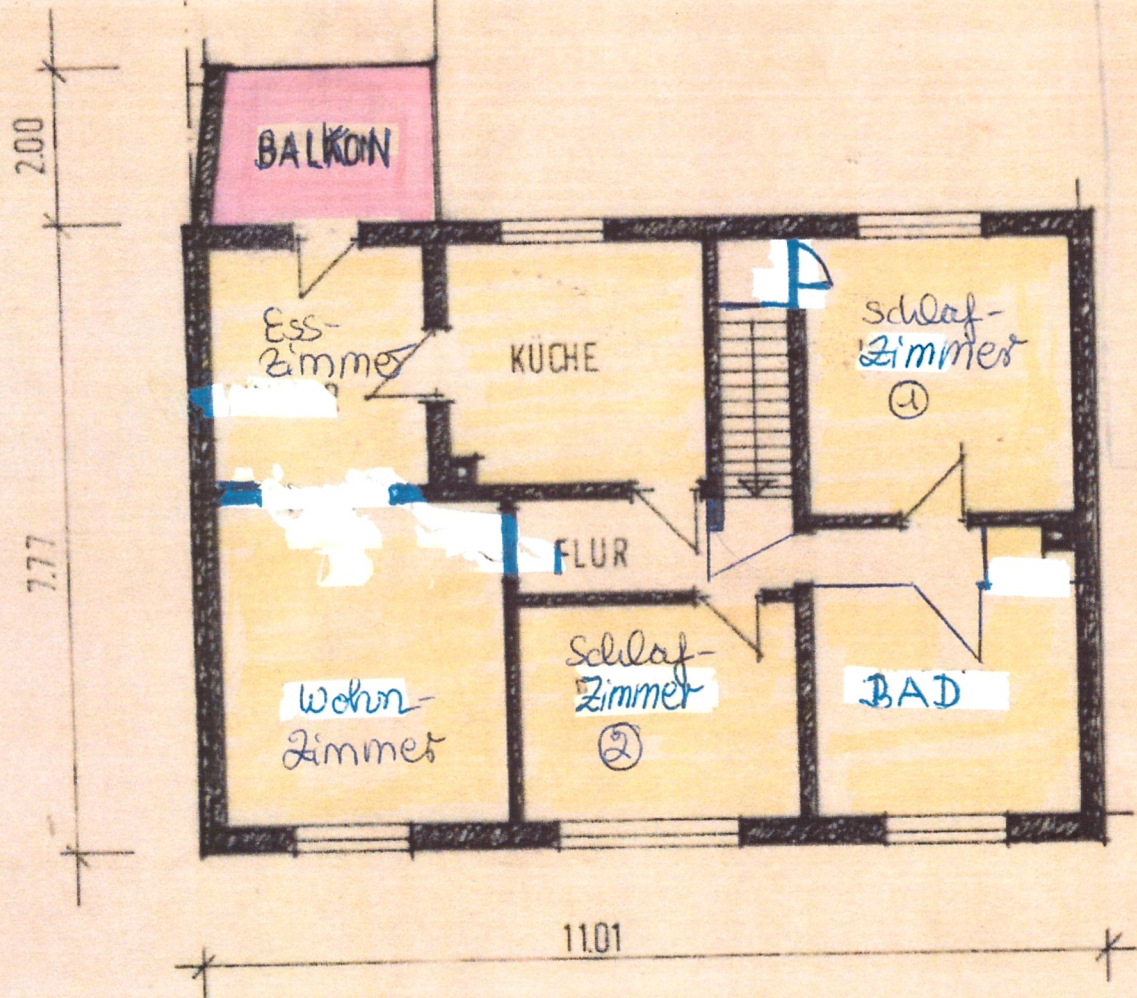

OBERGESCHOSS

OG-Wohnung + Balkon
 ⇒ 75 qm (Wohnzimmer, Küche, Bad +
 + 2 Schlafzimmer)