



BEMUSTERUNGSBOGEN

(ab "1576")

STANDARD
AUSSTATTUNG

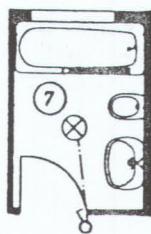


BADVARIANTE

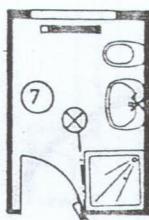

- Bauseitiger Schornstein standardmäßige Ausführung
- Schornstein Verkleinerung / Verlegung
- Fertigschornstein 1-zügig

- E 6 -

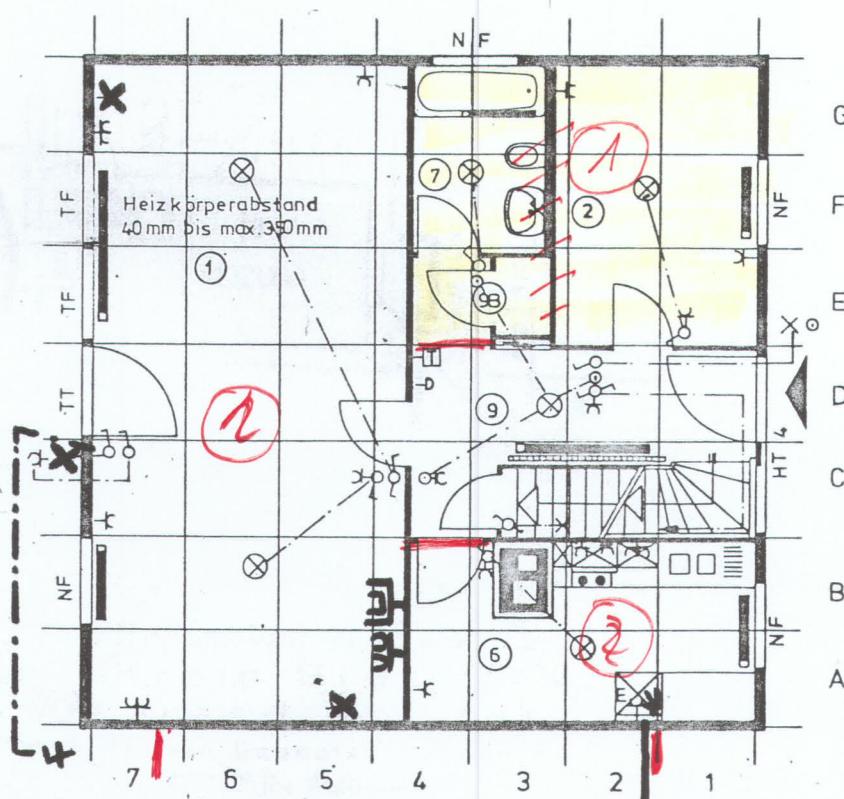

- W6 -

Bemusterungsblatt 12

Achtung bei Auf- oder Umbemusterung

Bei Nichteintragung von Maßangaben
zur Elektro-Installation werden von uns
die Objekte in Standardhöhe vorgesehen

Die einzutragenden Kurzbezeichnungen
für Fenster und Terrassentüren bitte
der Tür- und Fensterübersicht entnehmen

Bauherr / Unterschrift und Datum

1.12.75

Kuhne 24.3.76

KV / Nr 25/10107/76
Kuhne

NECKERMANN - KOMFORTHAUS VON

STREIF

ZB 7	HAI	20.3.75	
Änderung	Gz	Datum	N m
ZB 7	Sa	13.8.75	

ERDGESCHOSSGRUNDRISS
ELEKTRO-INSTALLATION +
ZENTRALHEIZUNG
 Putz Klinker
Maßstab M 1:100

TYP 09 - 080 - 2 N
FHV Nr
Zeichnungs-Nr 016 - 01 - 09