


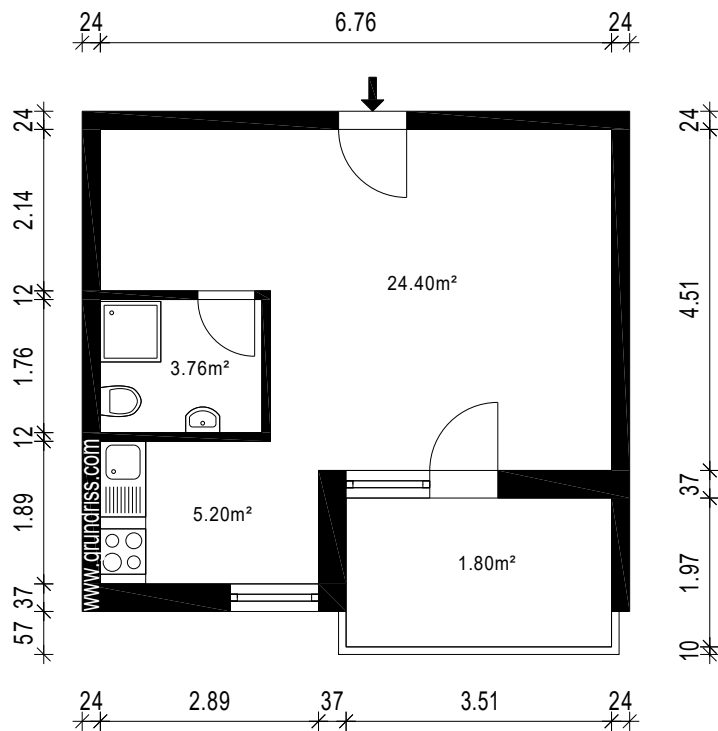

Gebäude MFH		
Ort/Straße 93073 Neutraubling, Keplerstraße 25		
Planinhalt Erdgeschoss		 Aufmaß - CAD-Service - Flächen
Maßstab 1:100/A4	Datum 05.02.2026	
Objekt-Nr. ETW	Plan-Nr. 1	