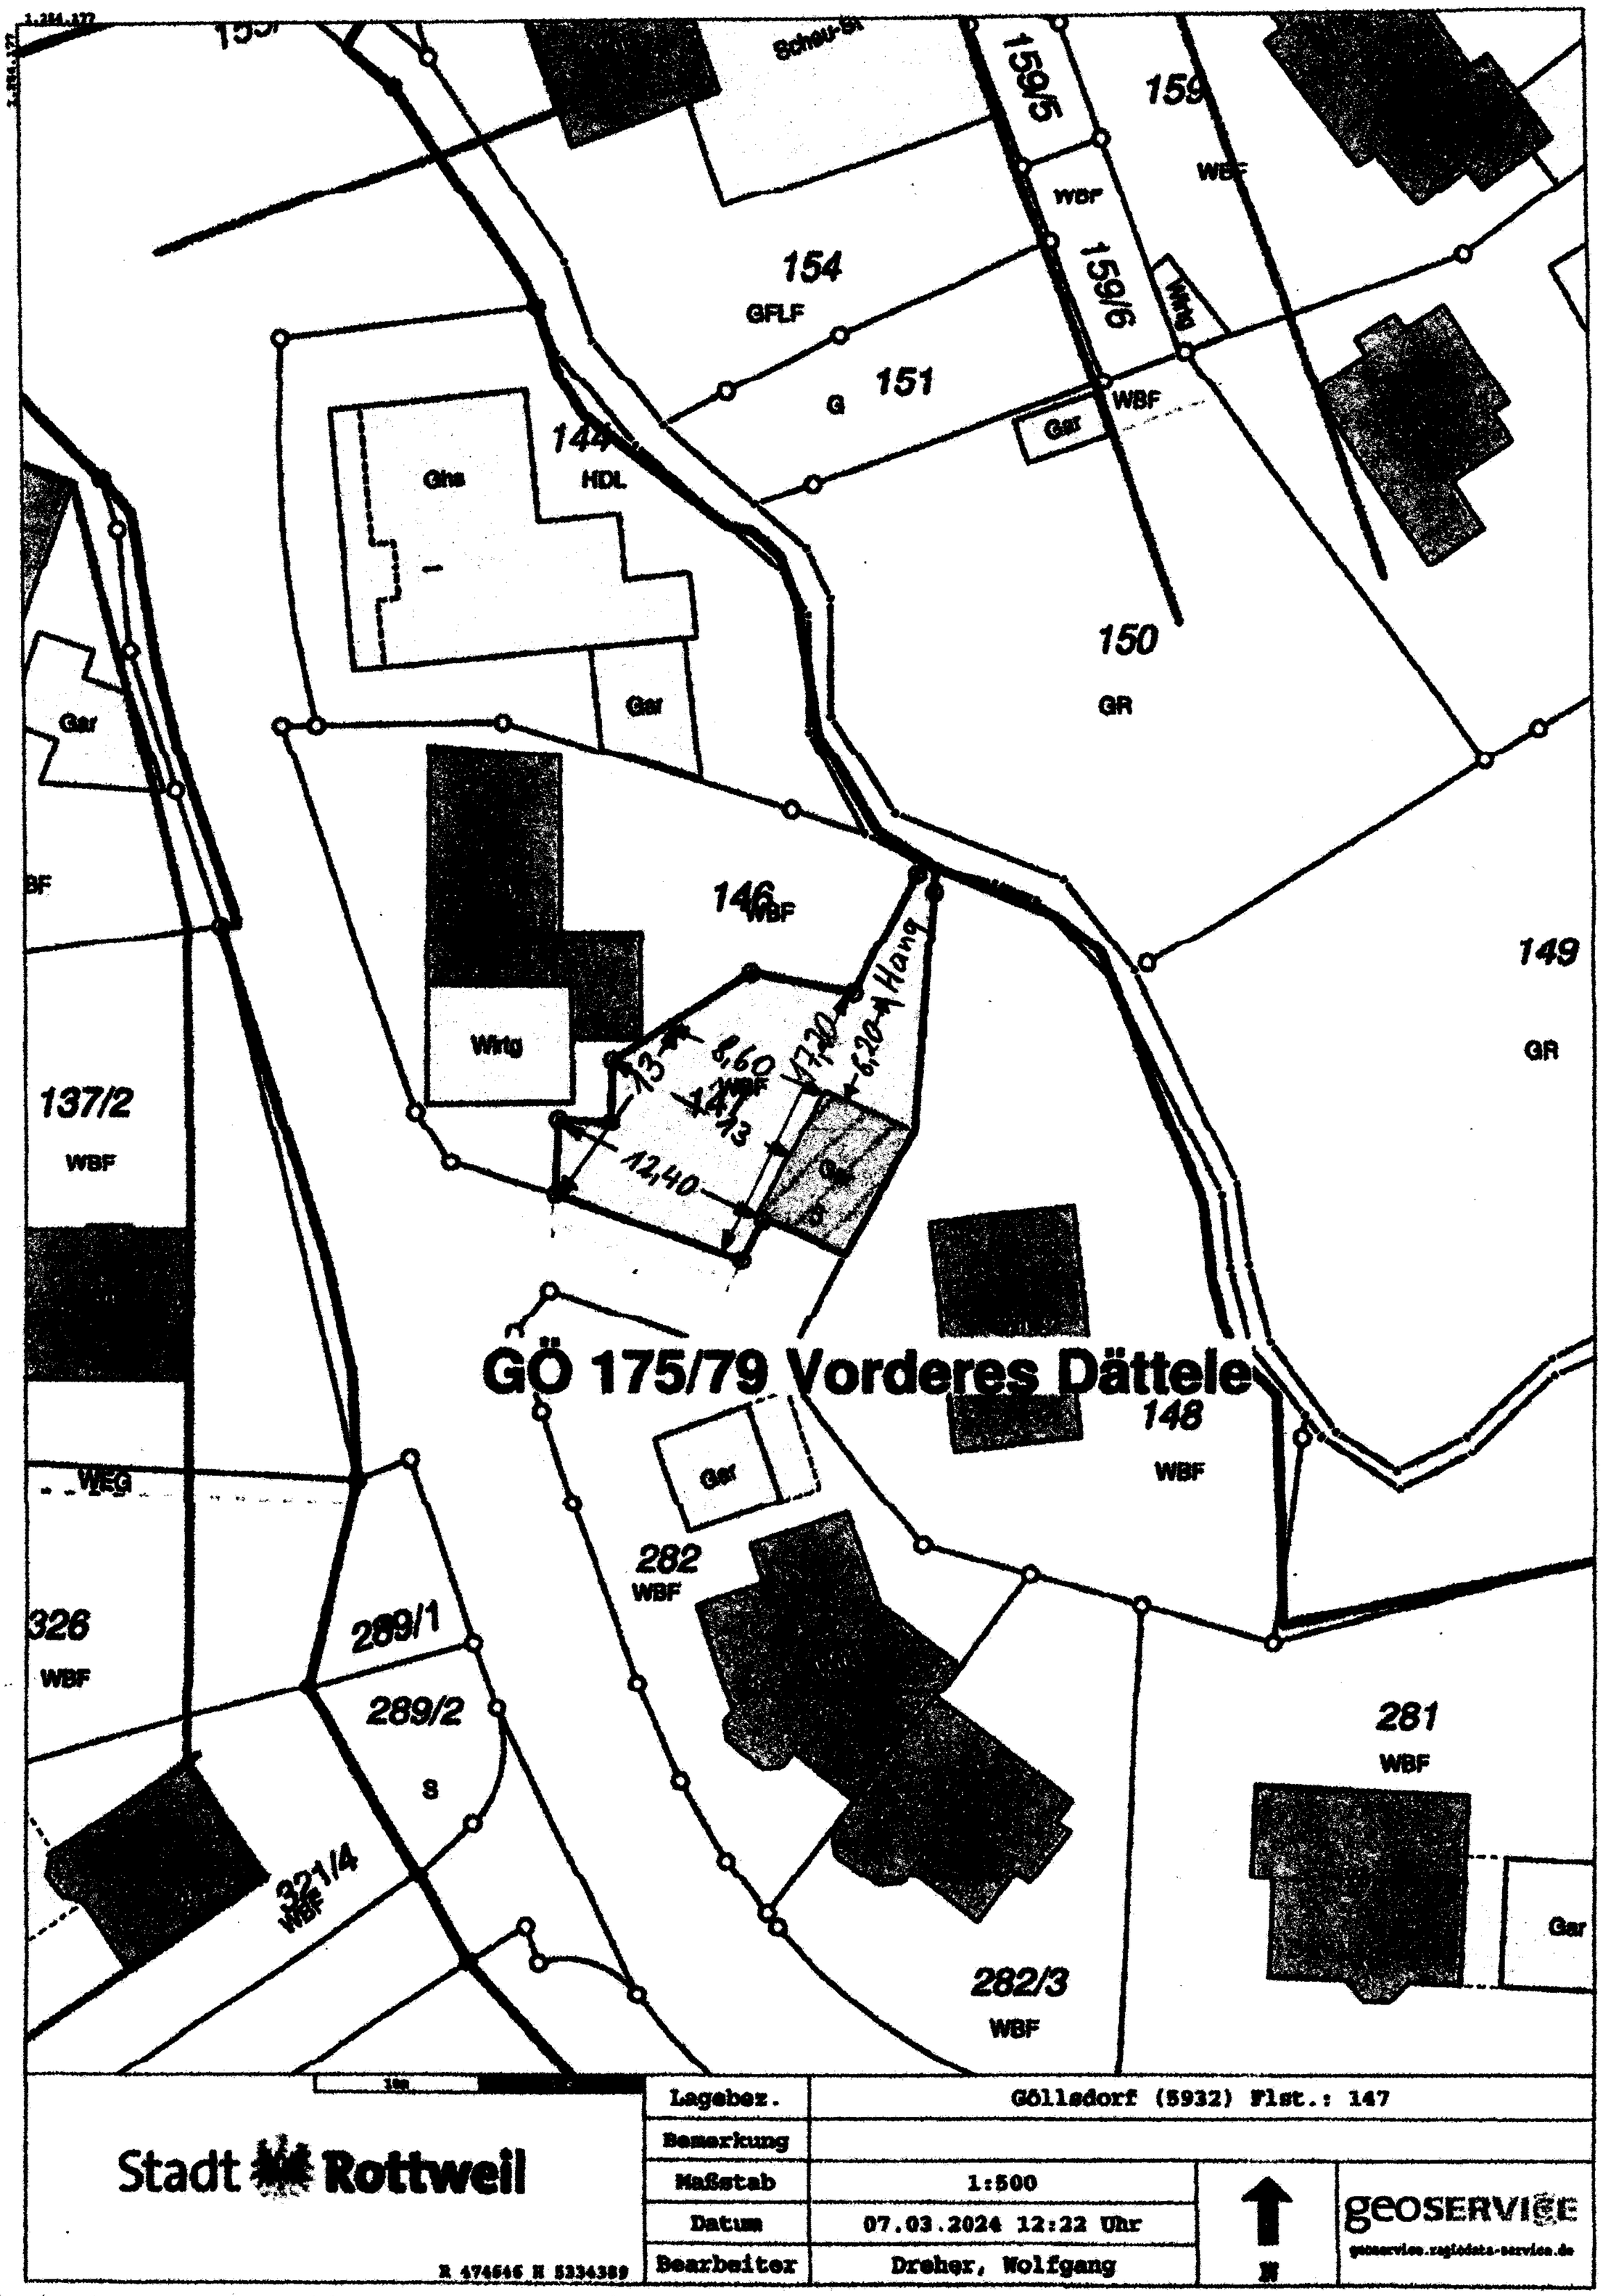

Dachrinne Haus Nr 3 bis Garagenmauer 14,80 m