

Wohnanlage

COBURG

„Am Judenberg“

Einfamilien-Reihenhäuser

Grundrisse, M. 1:100

"Erfurter Str. 3/5/7/9/11/13/15"

Aufstellung der Wohnflächen:

Erdgeschoss:

Wohnzimmer	26,37 m ²
Küche	8,46 "
W.C.	1,89 "
Diele u. Garderobe	7,06 "
(ohne Treppenraum)	43,78 m ²
abzögl. 3%	1,33 "
	42,47 m ²
1/4 ged. Sitzpl.	1,50 "
Wohnfl. i. Erdg.	43,97 m ²

1. Obergeschoss:

Schlafzimmer	14,44 m ²
Ki. Zimmer	11,75 "
Ki. Zimmer Bad	8,18 "
Bad, W.C. Ankleide	3,68 "
Fest (ohne Treppe)	5,22 "
	43,27 m ²
abzüge. 3%	1,29 "
	41,98 m ²
+ 1/4 Balkon	1,50 "
Wohnfl. i. 1. OG.	43,48 m ²

Gesamte Wohnfl.:

87,45 m²

unbauter Raum:

461,70 cbm (Reihenhs.)

473,20 cbm (Korfhans)

Der Bauherr:


Die Nachbarn:

Der Planfertiger

ARCHITEKT
HERBERT POPPITZ
MÜNCHEN 7 FORSTENSTRASSE 20
TELEFON 1 1024

München, den 30. Aug. 1957

Popitz

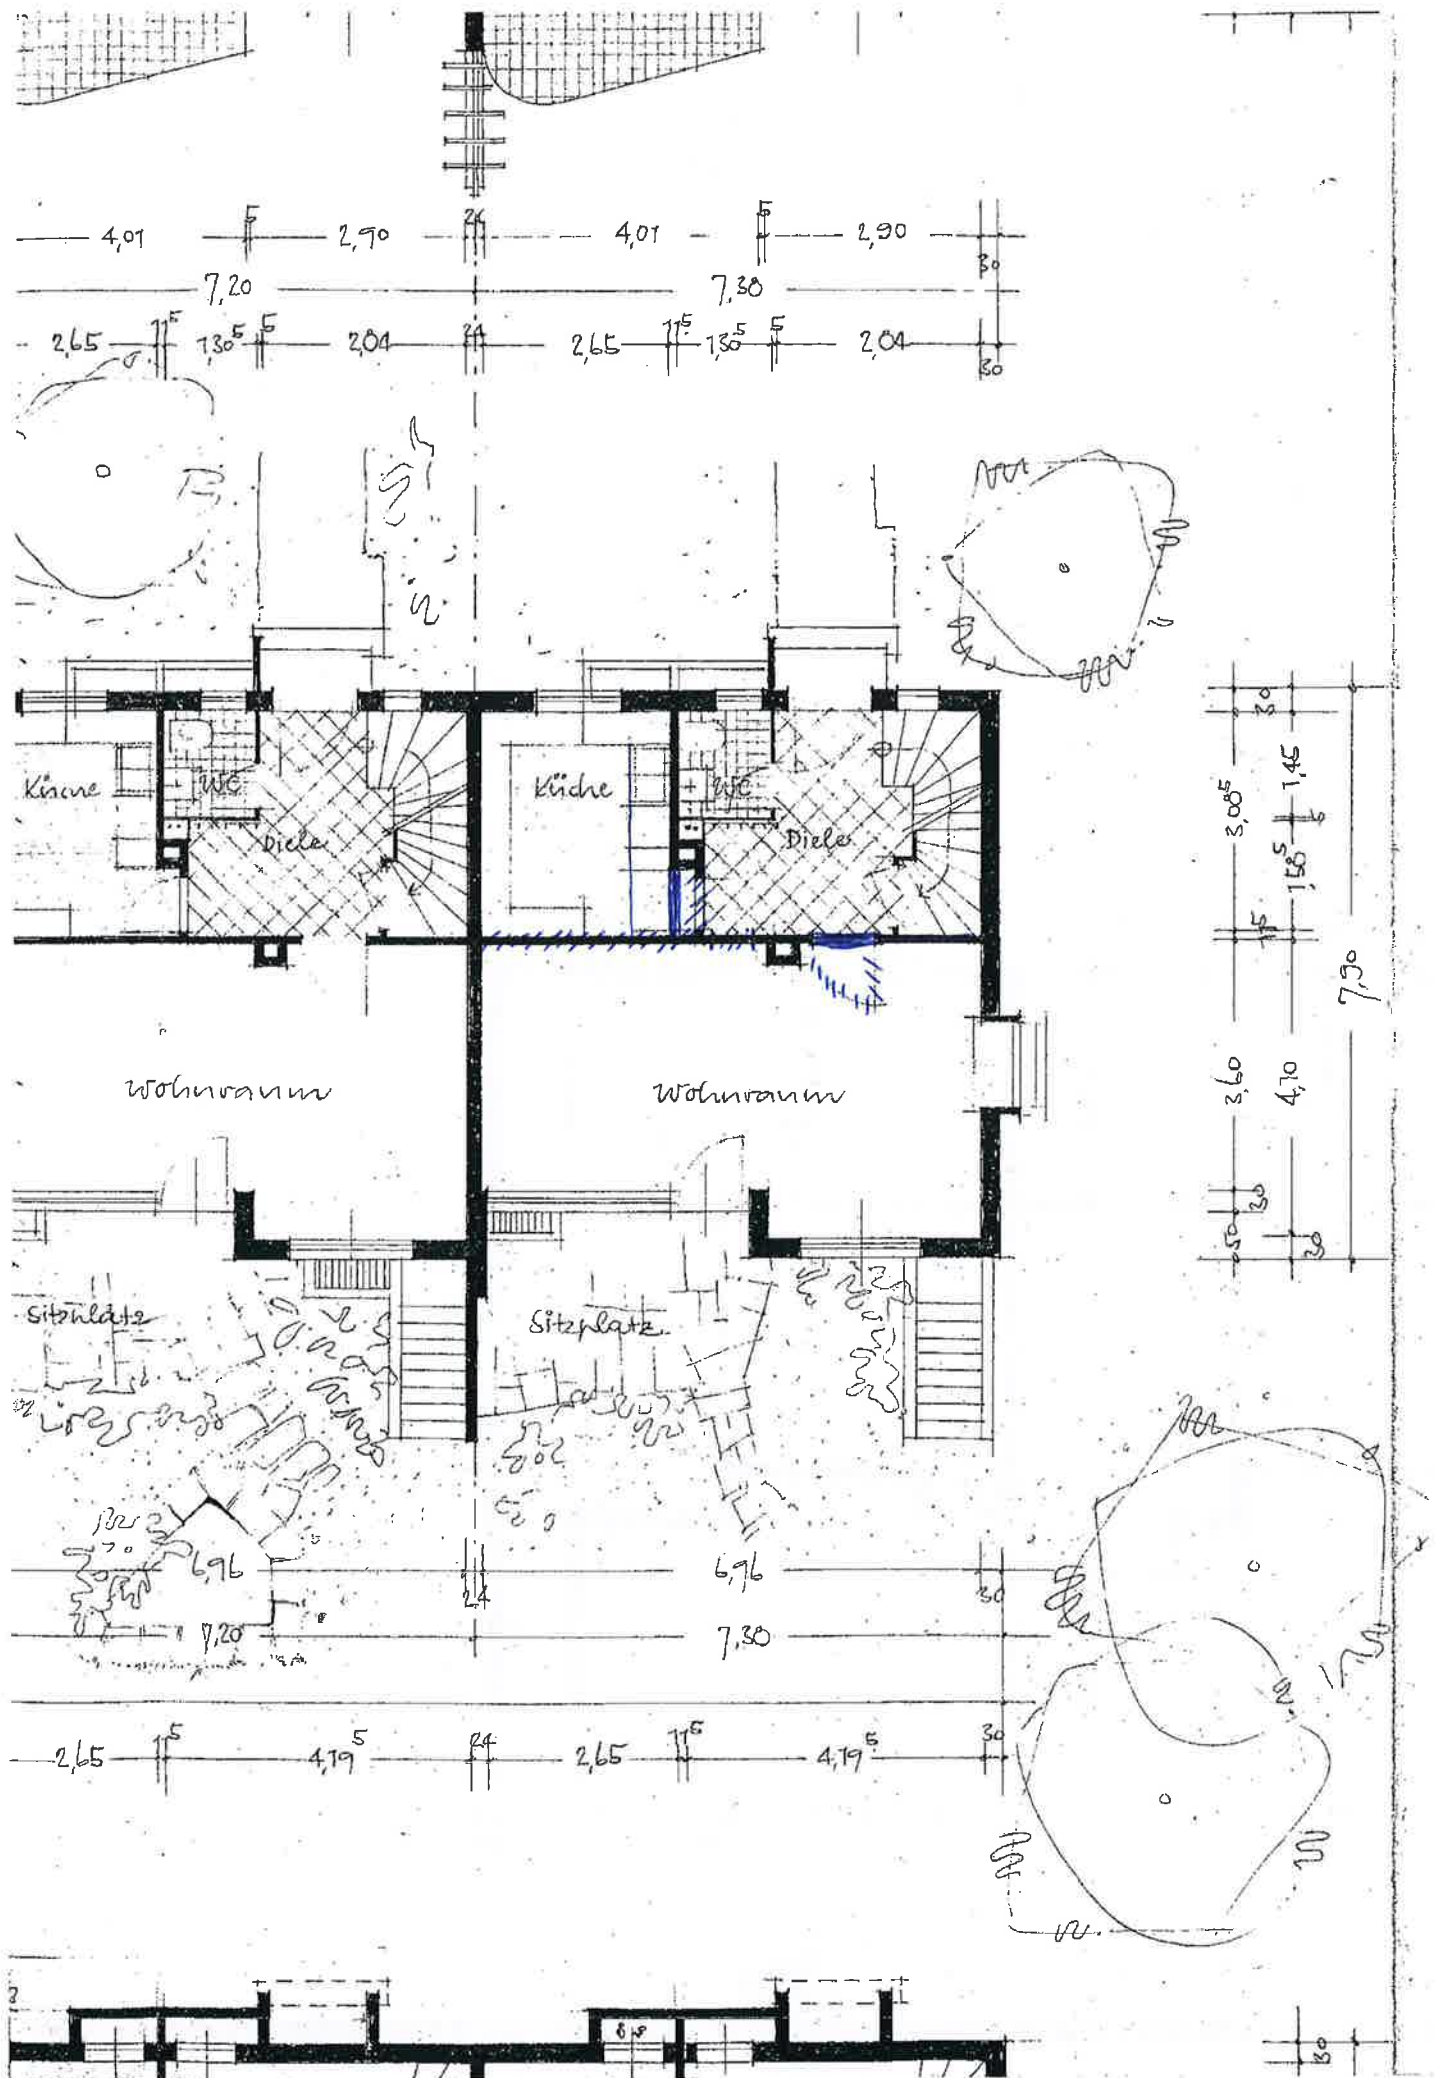

HAUS 6



HAUS 7

Wol



7,20
2,65 1,15 2,10 5 2,04 24 2,65 1,15 2,10 5 2,04 30

7,30


2,05

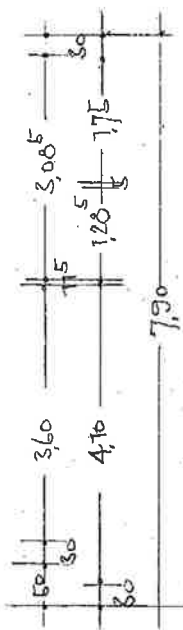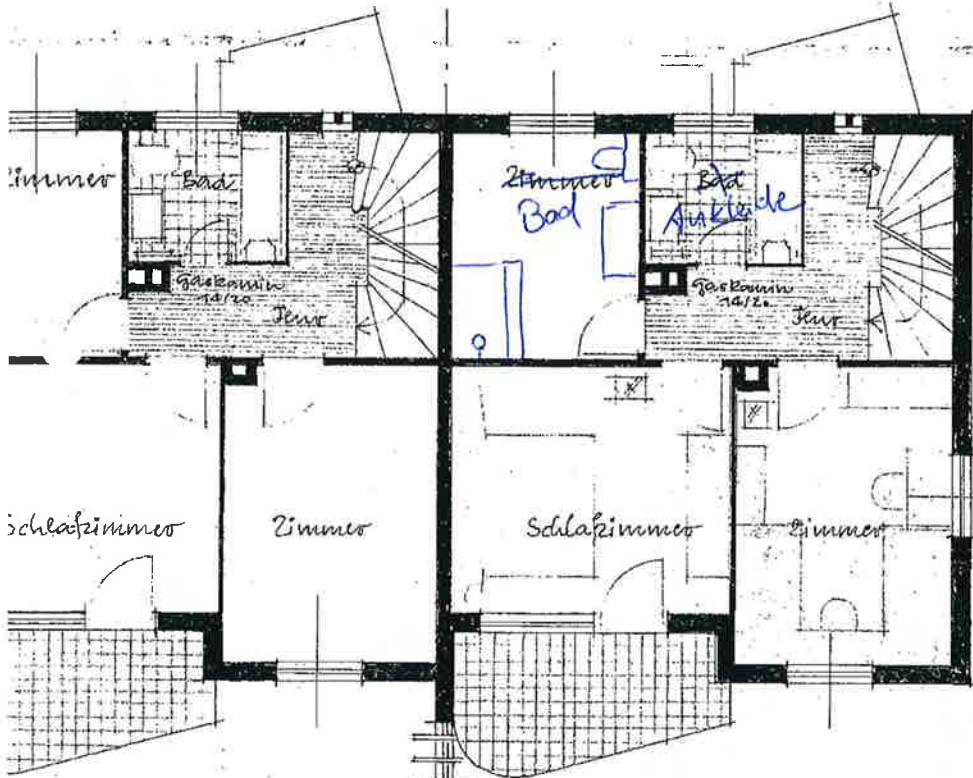

3,01 2,90 4,01 2,90
7,20 7,30
2,65 1,15 1,30 5 2,04 24 2,65 1,15 1,30 5 2,04 30

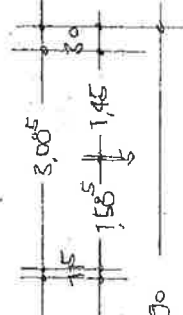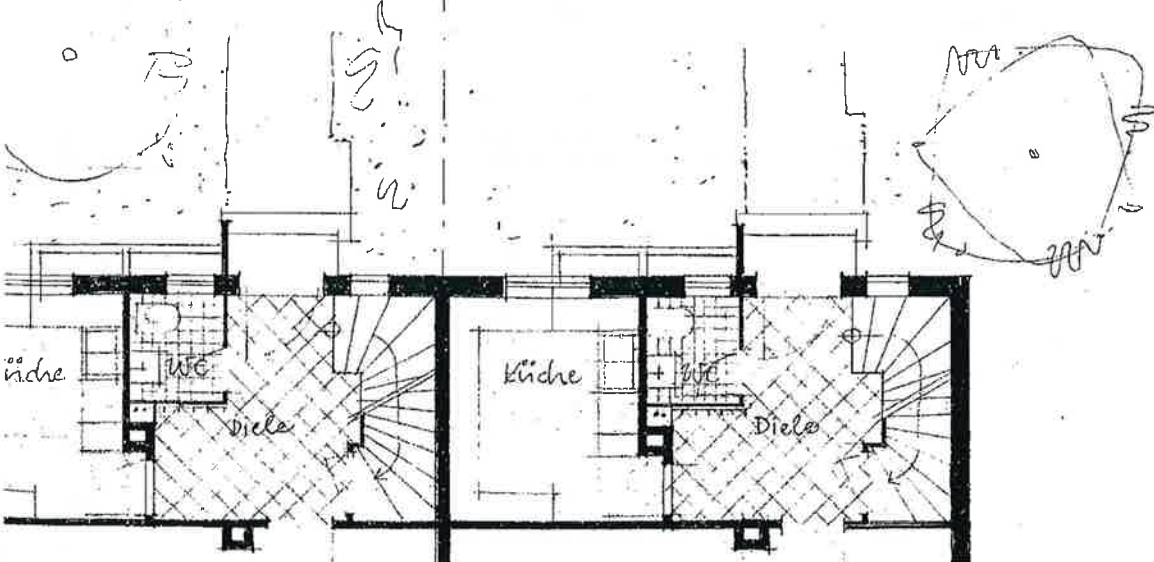

DG

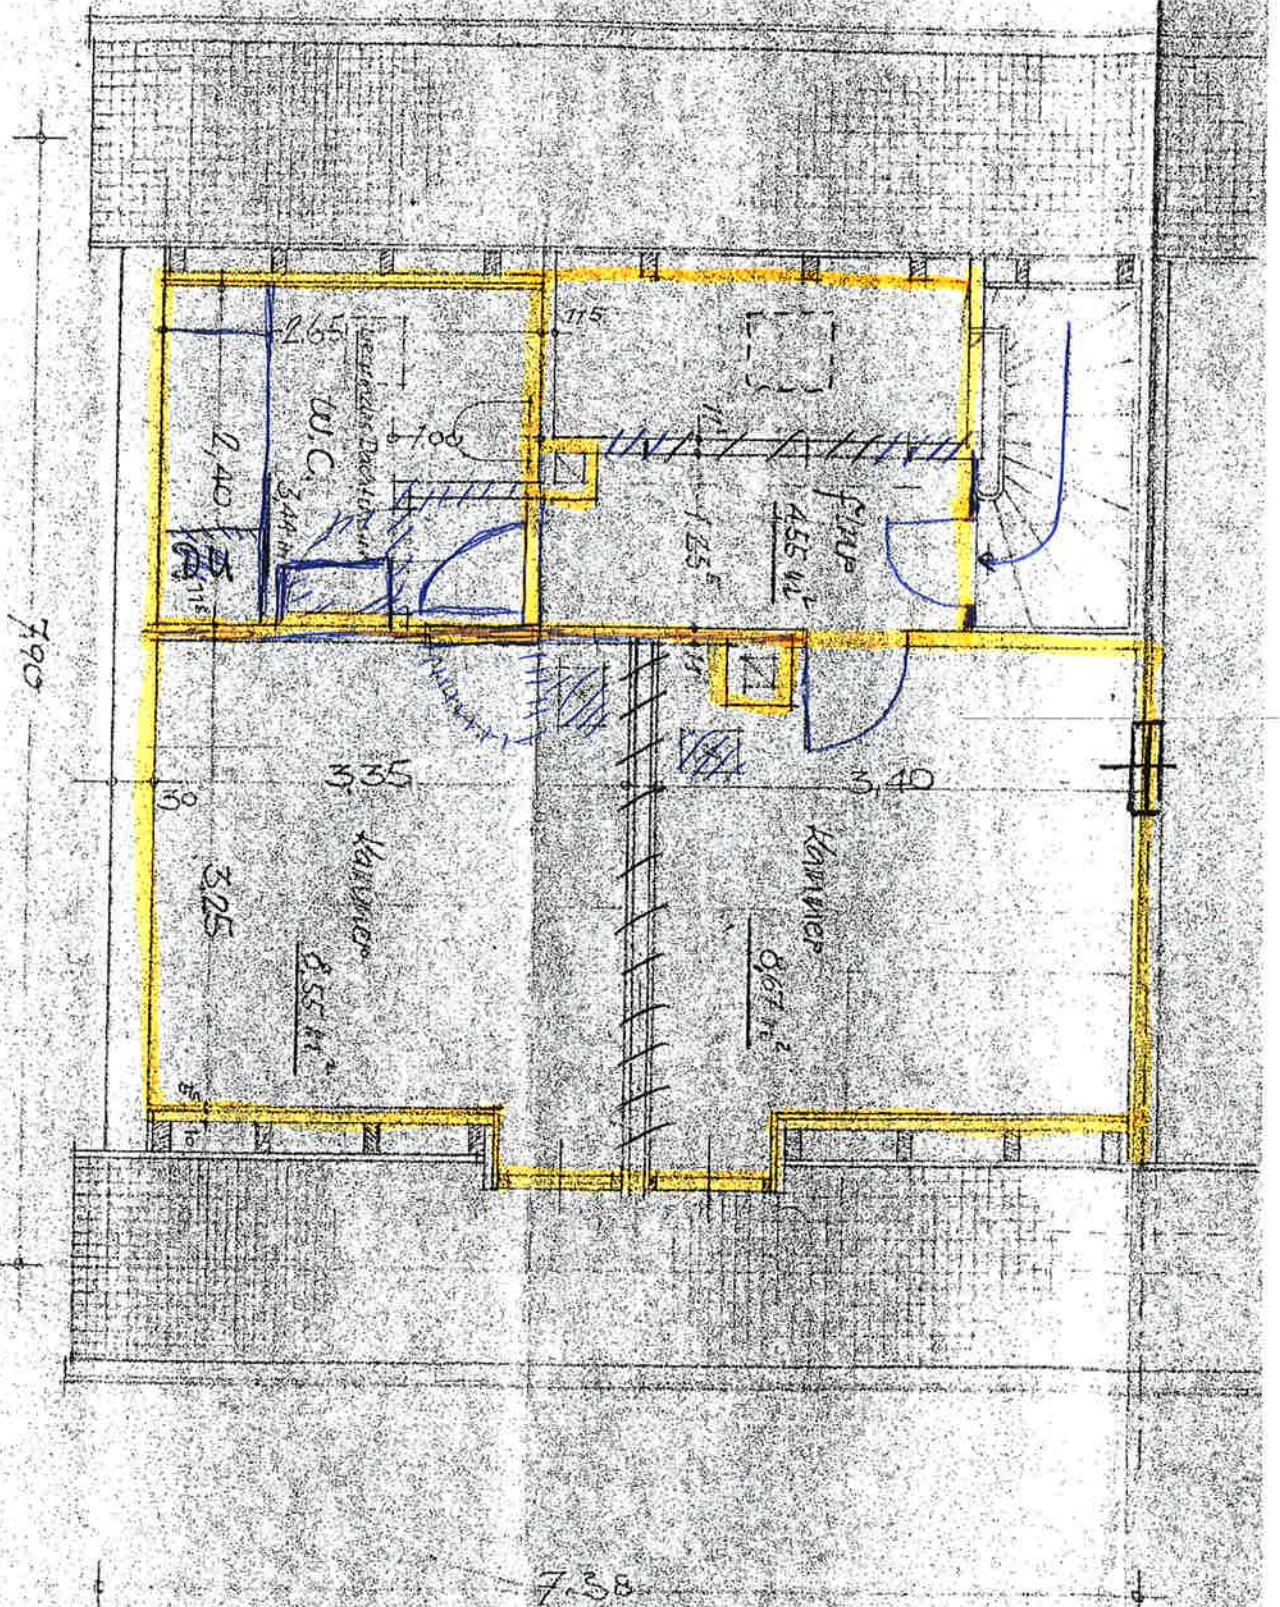


