Legende:

- Bestand/Nachbargebäude
- Abbruch
- neue Wände
- Baugrenze

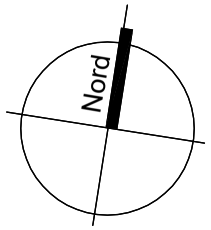

VORABZUG
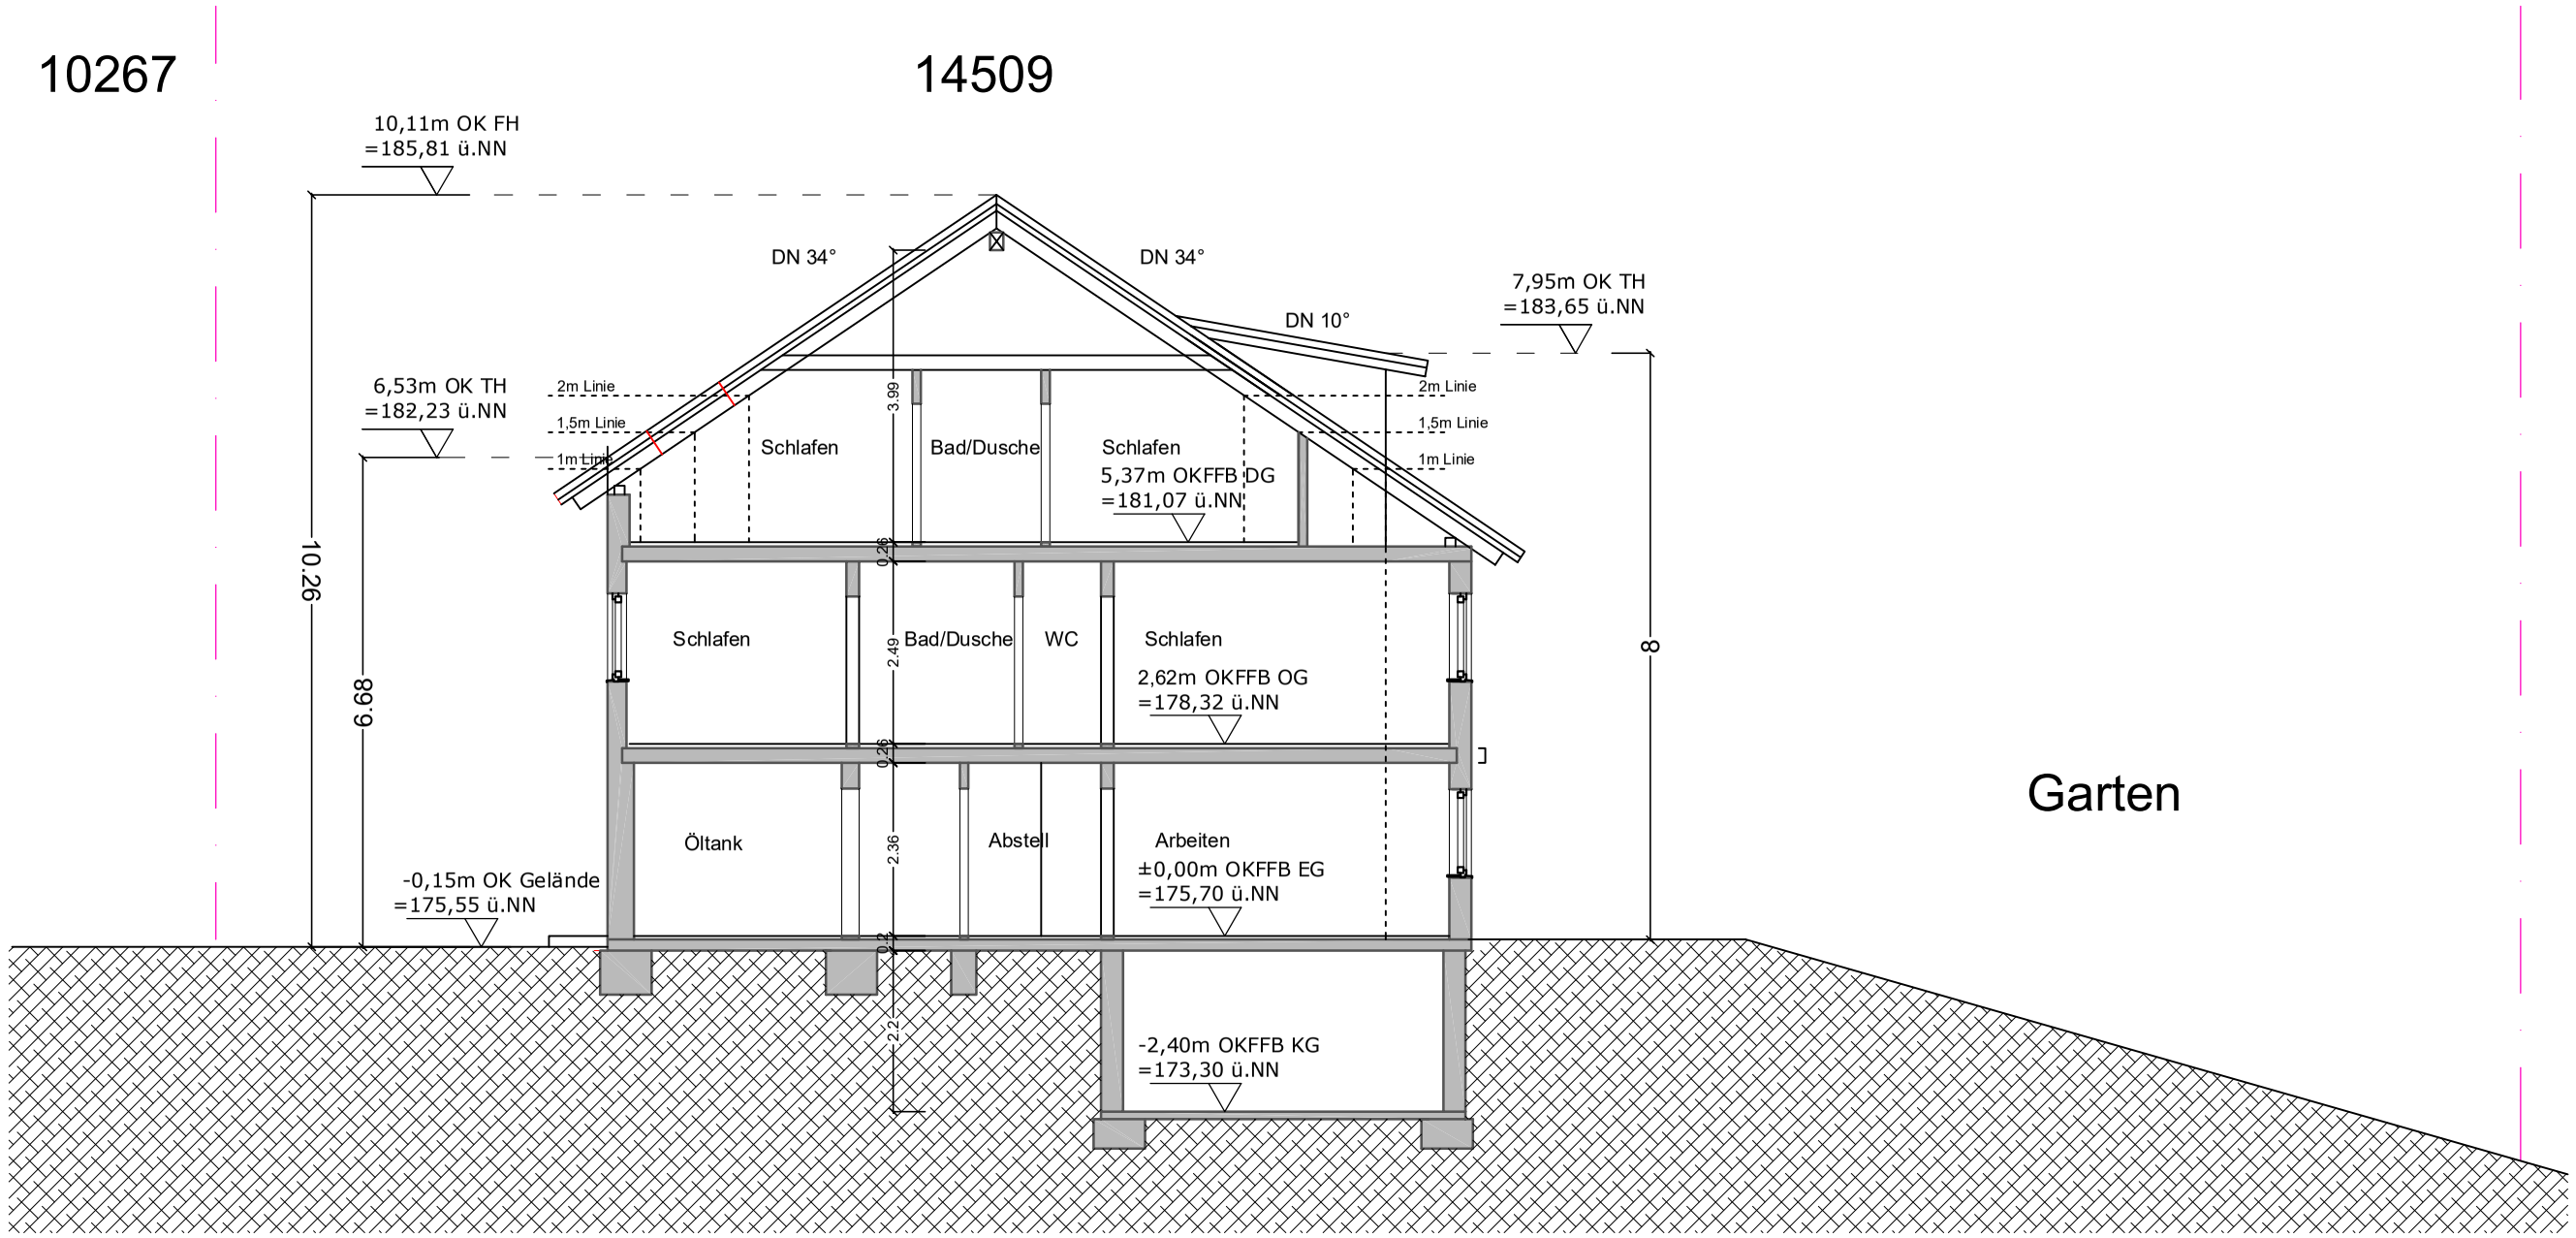
Projekt/Maßnahme/Objekt: BV: Bestandsaufnahme eines Zweifamilienhauses im Waldweg 19, 69121 Heidelberg Flurstück : 458		
Phase: Bestandsaufnahme		Projekt/Phase/Plannr.: 1007/01/06
Inhalt: Schnitt BB	Maßstab.: 1:100	gezeichnet/geprüft/Datum: 26.06.2025