



Legende:

- Bestand/Nachbargebäude
- Abbruch
- neue Wände
- Baugrenze

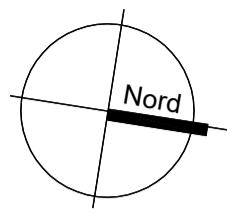

VORABZUG

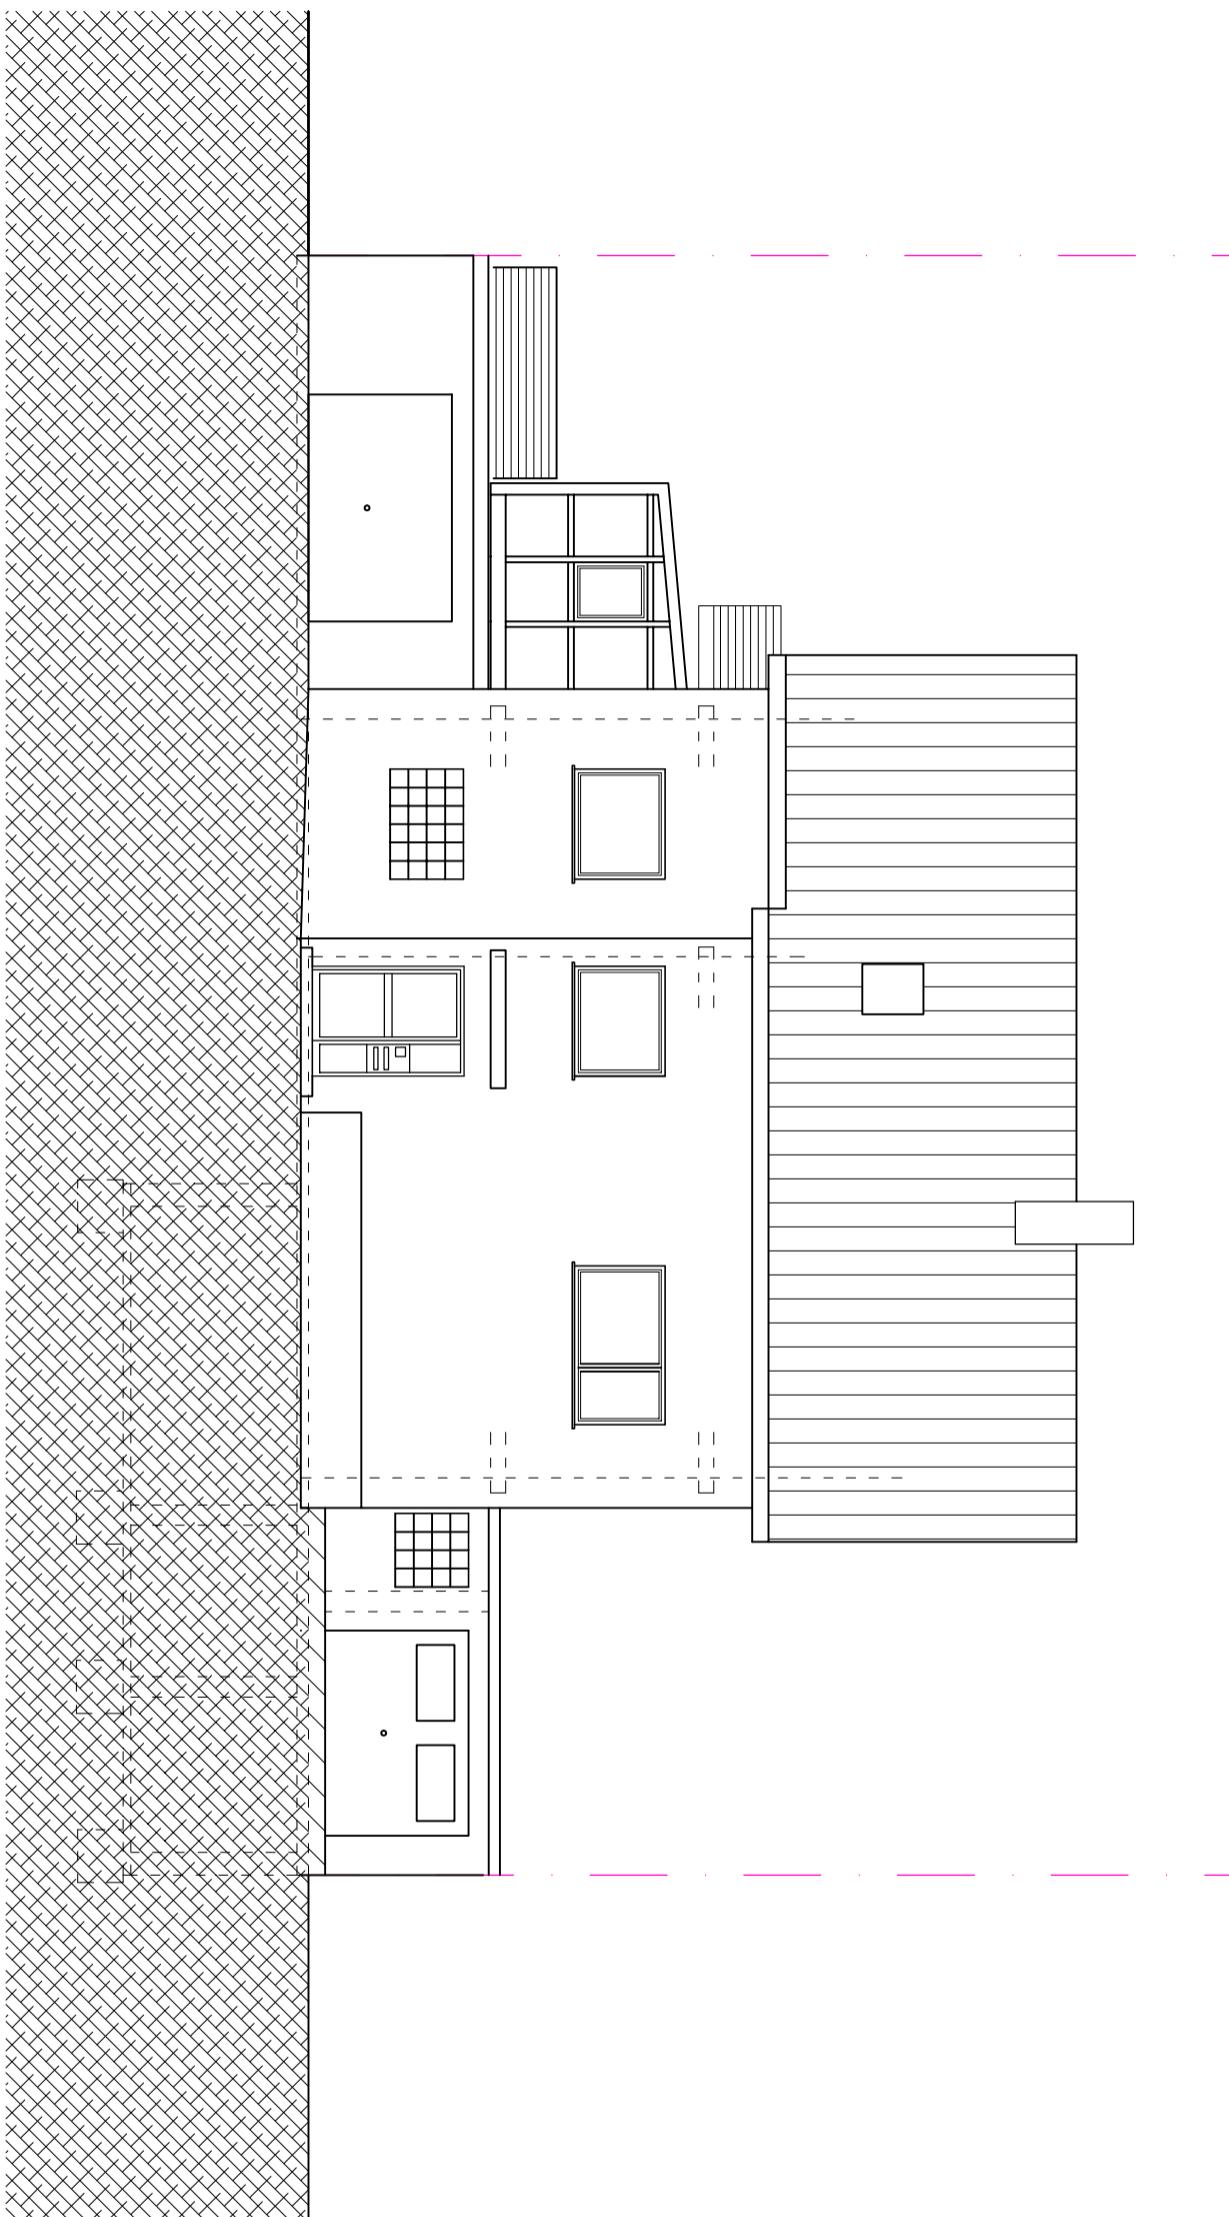

Projekt/Maßnahme/Objekt:
BV: Bestandsaufnahme eines Zweifamilienhauses
im Waldweg 19, 69121 Heidelberg
Flurstück : 458

Phase:	Bestandsaufnahme	Projekt/Phase/Plannr.:
		1007/01/07
Inhalt:	Süd/Eingang	Maßstab:
		gezeichnet/geprüft/Datum: 26.06.2025