


**Legende:**


- Bestand/Nachbargebäude
- Abbruch
- neue Wände
- Baugrenze

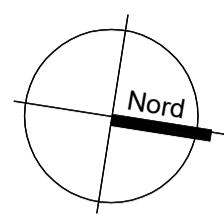

10267

14509

**VORABZUG**

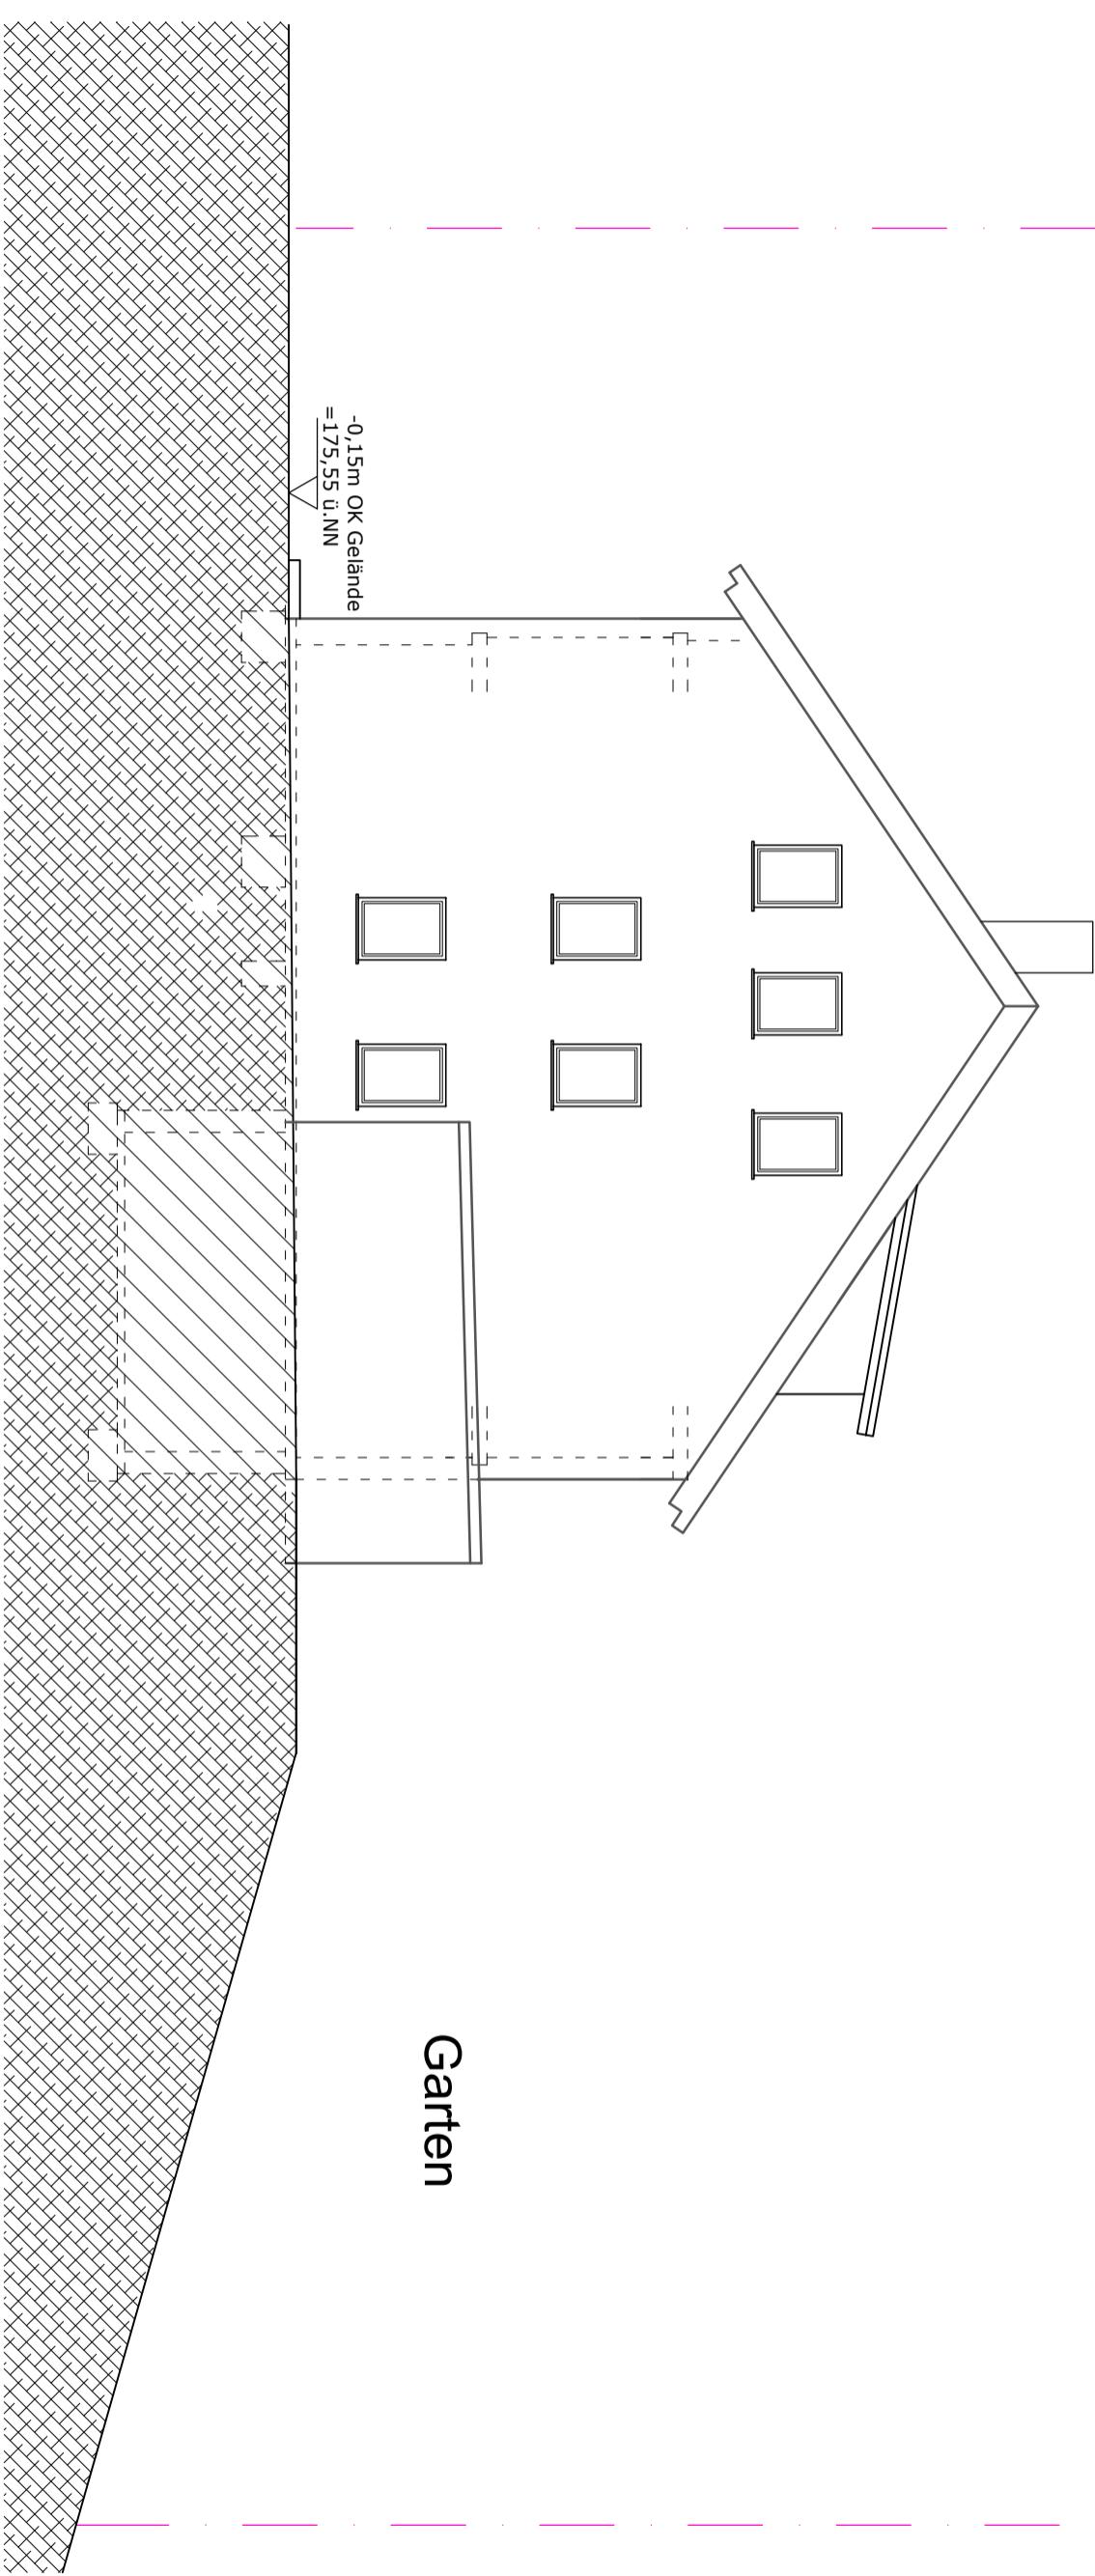

Projekt/Maßnahme/Objekt:  
BV: Bestandsaufnahme eines Zweifamilienhauses  
im Waldweg 19, 69121 Heidelberg  
Flurstück : 458

Phase: Bestandsaufnahme	Projekt/Phase/Plannr.: 1007/01/09
Inhalt: Ost	Maßstab: 1:100
	gezeichnet/geprüft/Datum: 26.06.2025