



**Legende:**

- Bestand/Nachbargebäude
- Abbruch
- neue Wände
- Baugrenze

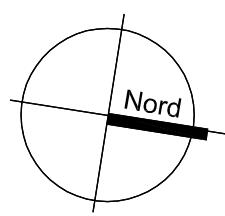

**VORABZUG**

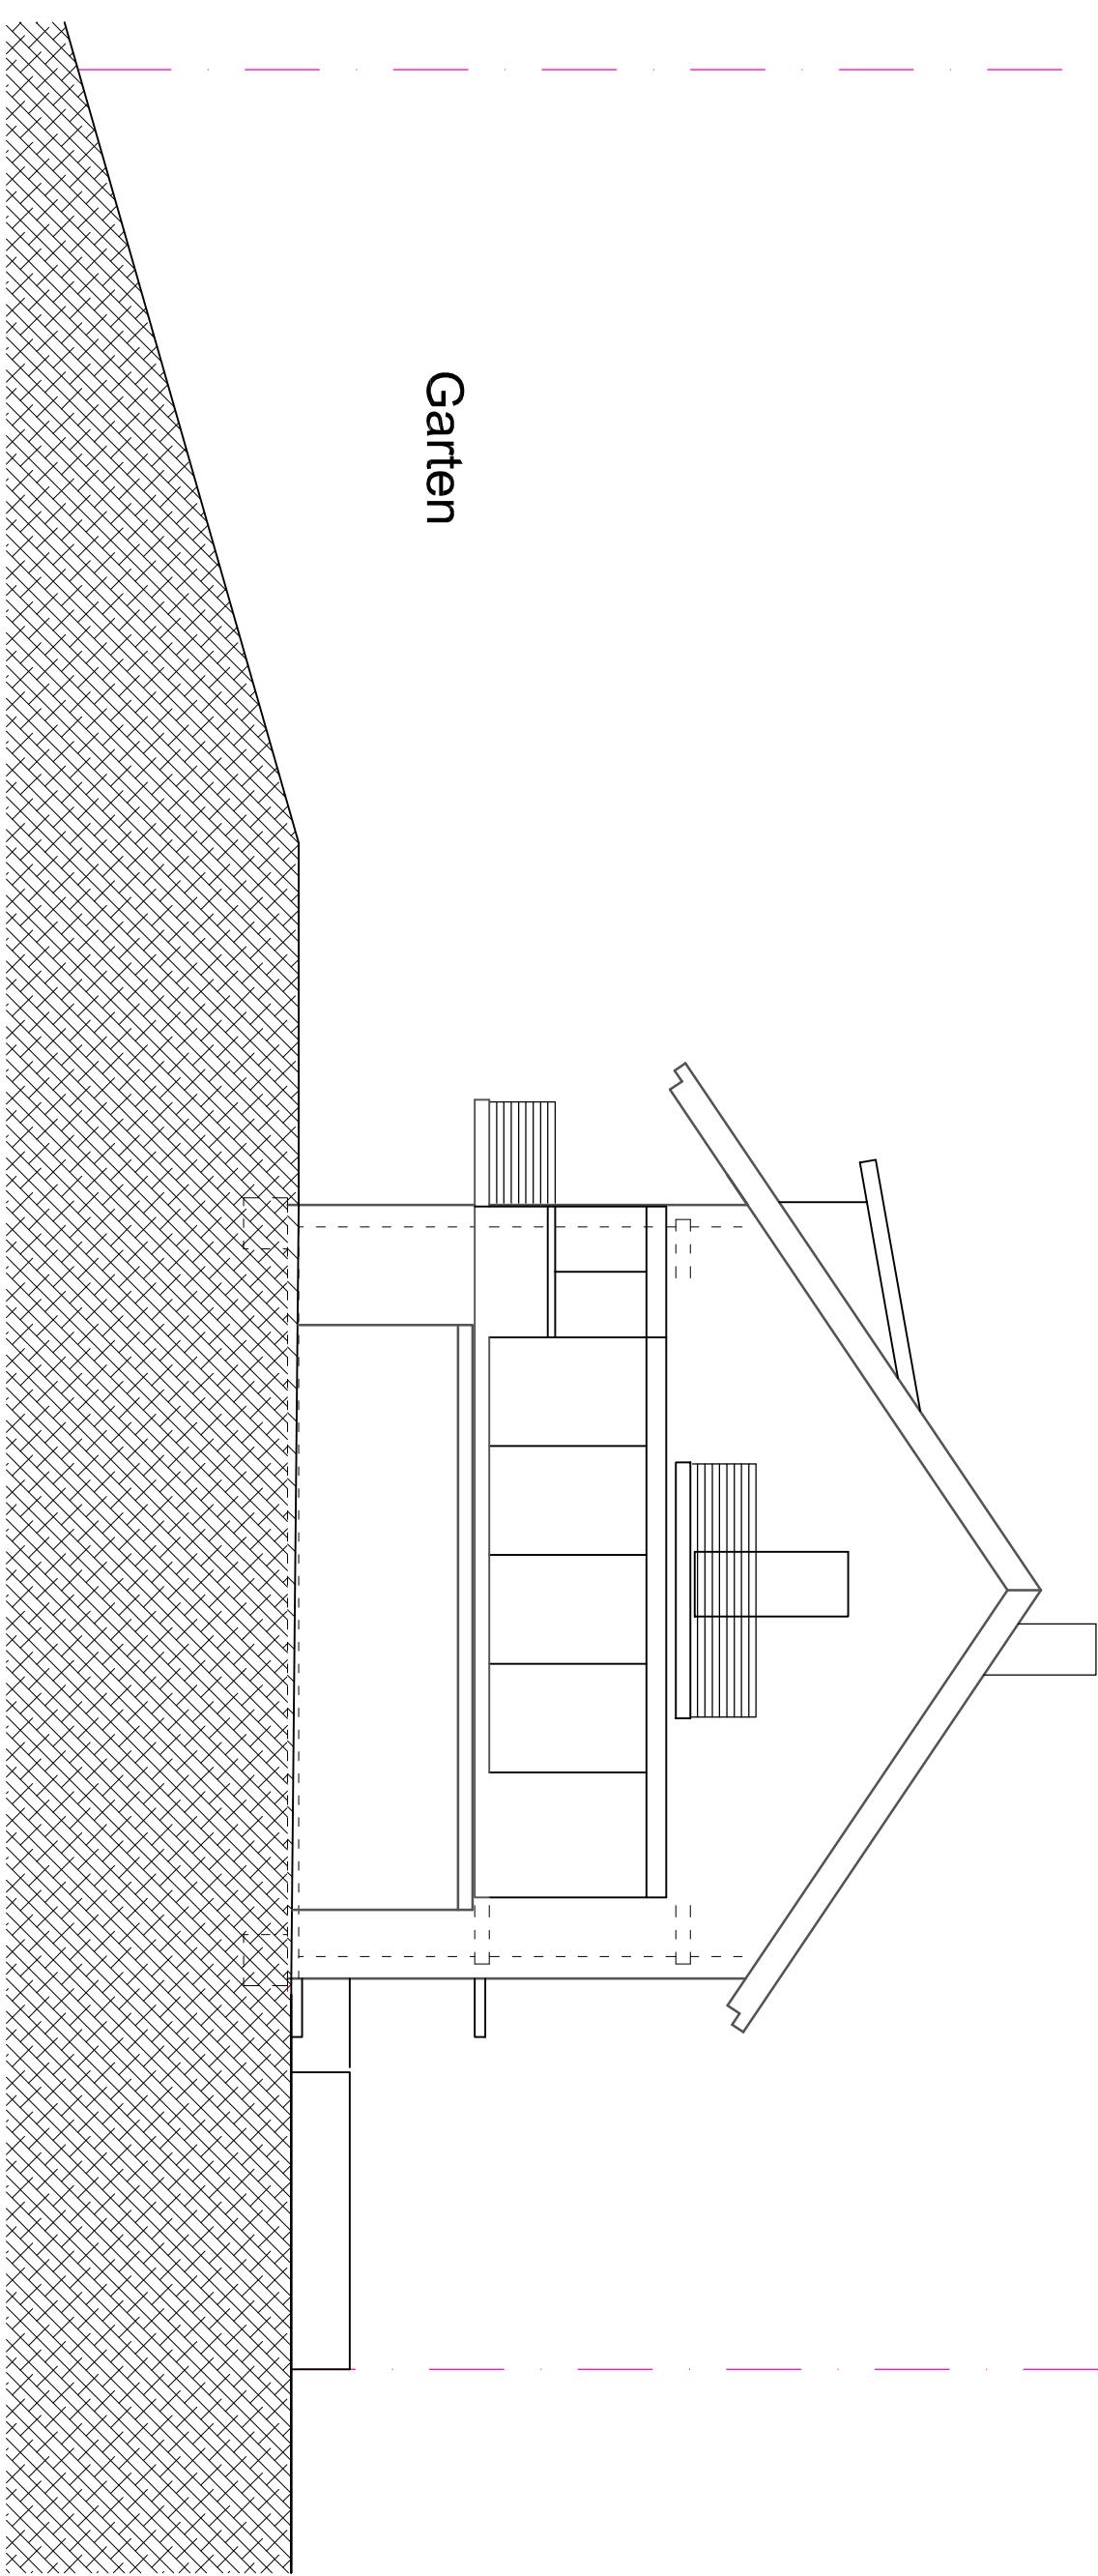

14509

10267

Projekt/Maßnahme/Objekt:  
BV: Bestandsaufnahme eines Zweifamilienhauses  
im Waldweg 19, 69121 Heidelberg  
Flurstück : 458

Phase: Bestandsaufnahme	Projekt/Phase/Plannr.: 1007/01/10
Inhalt: West	Maßstab: 1:100 gezeichnet/geprüft/Datum: 26.06.2025