



Legende:

- Bestand/Nachbargebäude
- Abbruch
- neue Wände
- Baugrenze

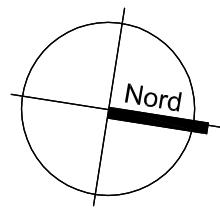

VORABZUG

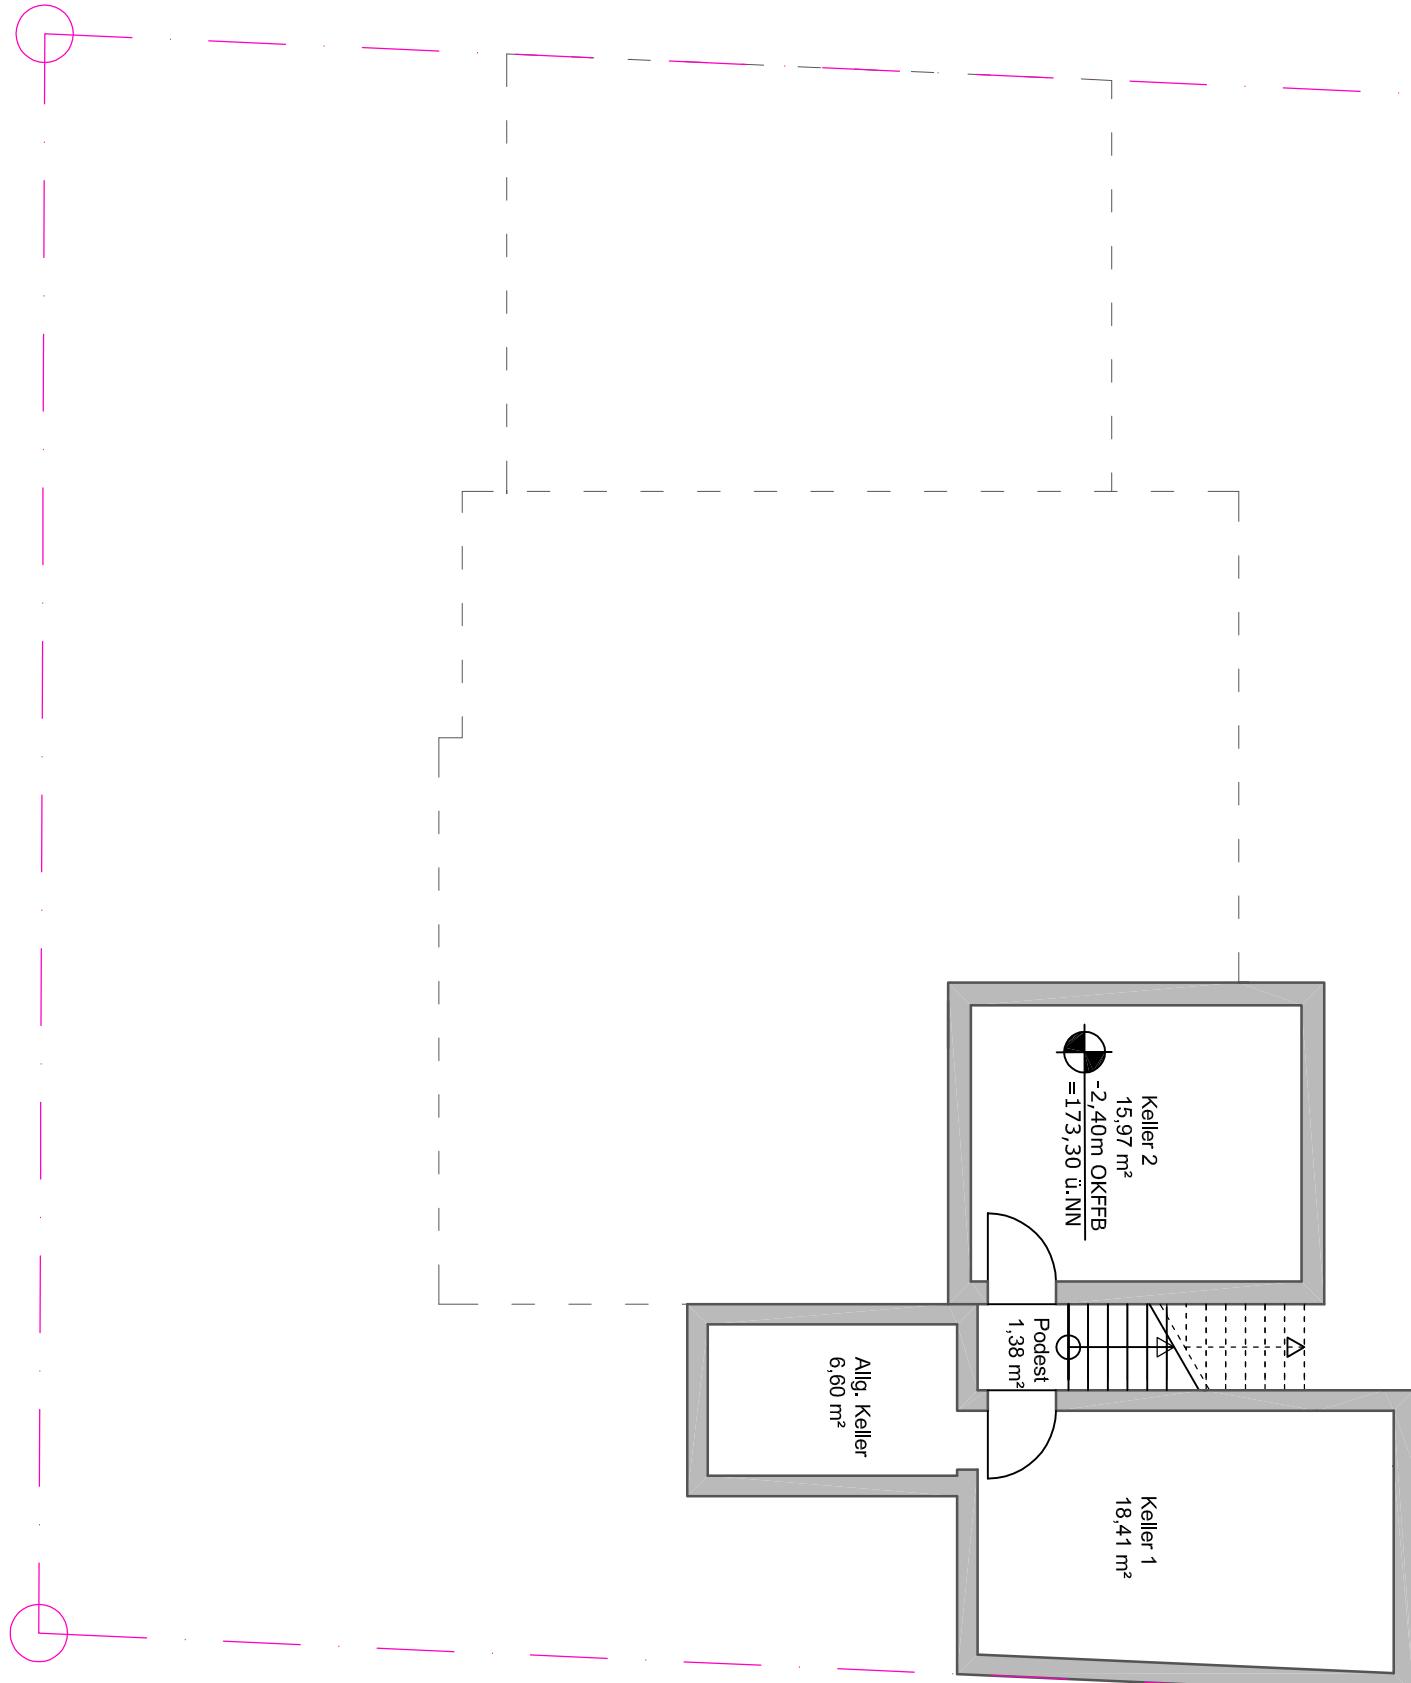

Projekt/Maßnahme/Objekt:
BV: Bestandsaufnahme eines Zweifamilienhauses
im Waldweg 19, 69121 Heidelberg
Flurstück : 458

Phase:	Bestandsaufnahme	Projekt/Phase/Plannr.:	107/01/01
Inhalt:	Maßstab.:	gezeichnet/geprüft/Datum:	
KG	1:100	26.06.2025	