


Legende:

- Bestand/Nachbargebäude
- Abbruch
- neue Wände

Baugrenze

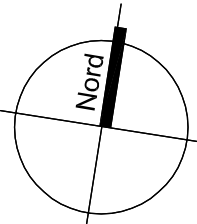


VORABZUG

Projekt/Maßnahme/Objekt:
BV: Bestandsaufnahme eines Zweifamilienhauses
im Waldweg 19, 69121 Heidelberg
Flurstück : 458

Phase: Bestandsaufnahme	Projekt/Phase/Plannr.: 1007/01/02
Inhalt: EG	Maßstab.: 1:100
	gezeichnet/geprüft/Datum: 26.06.2025

Garten

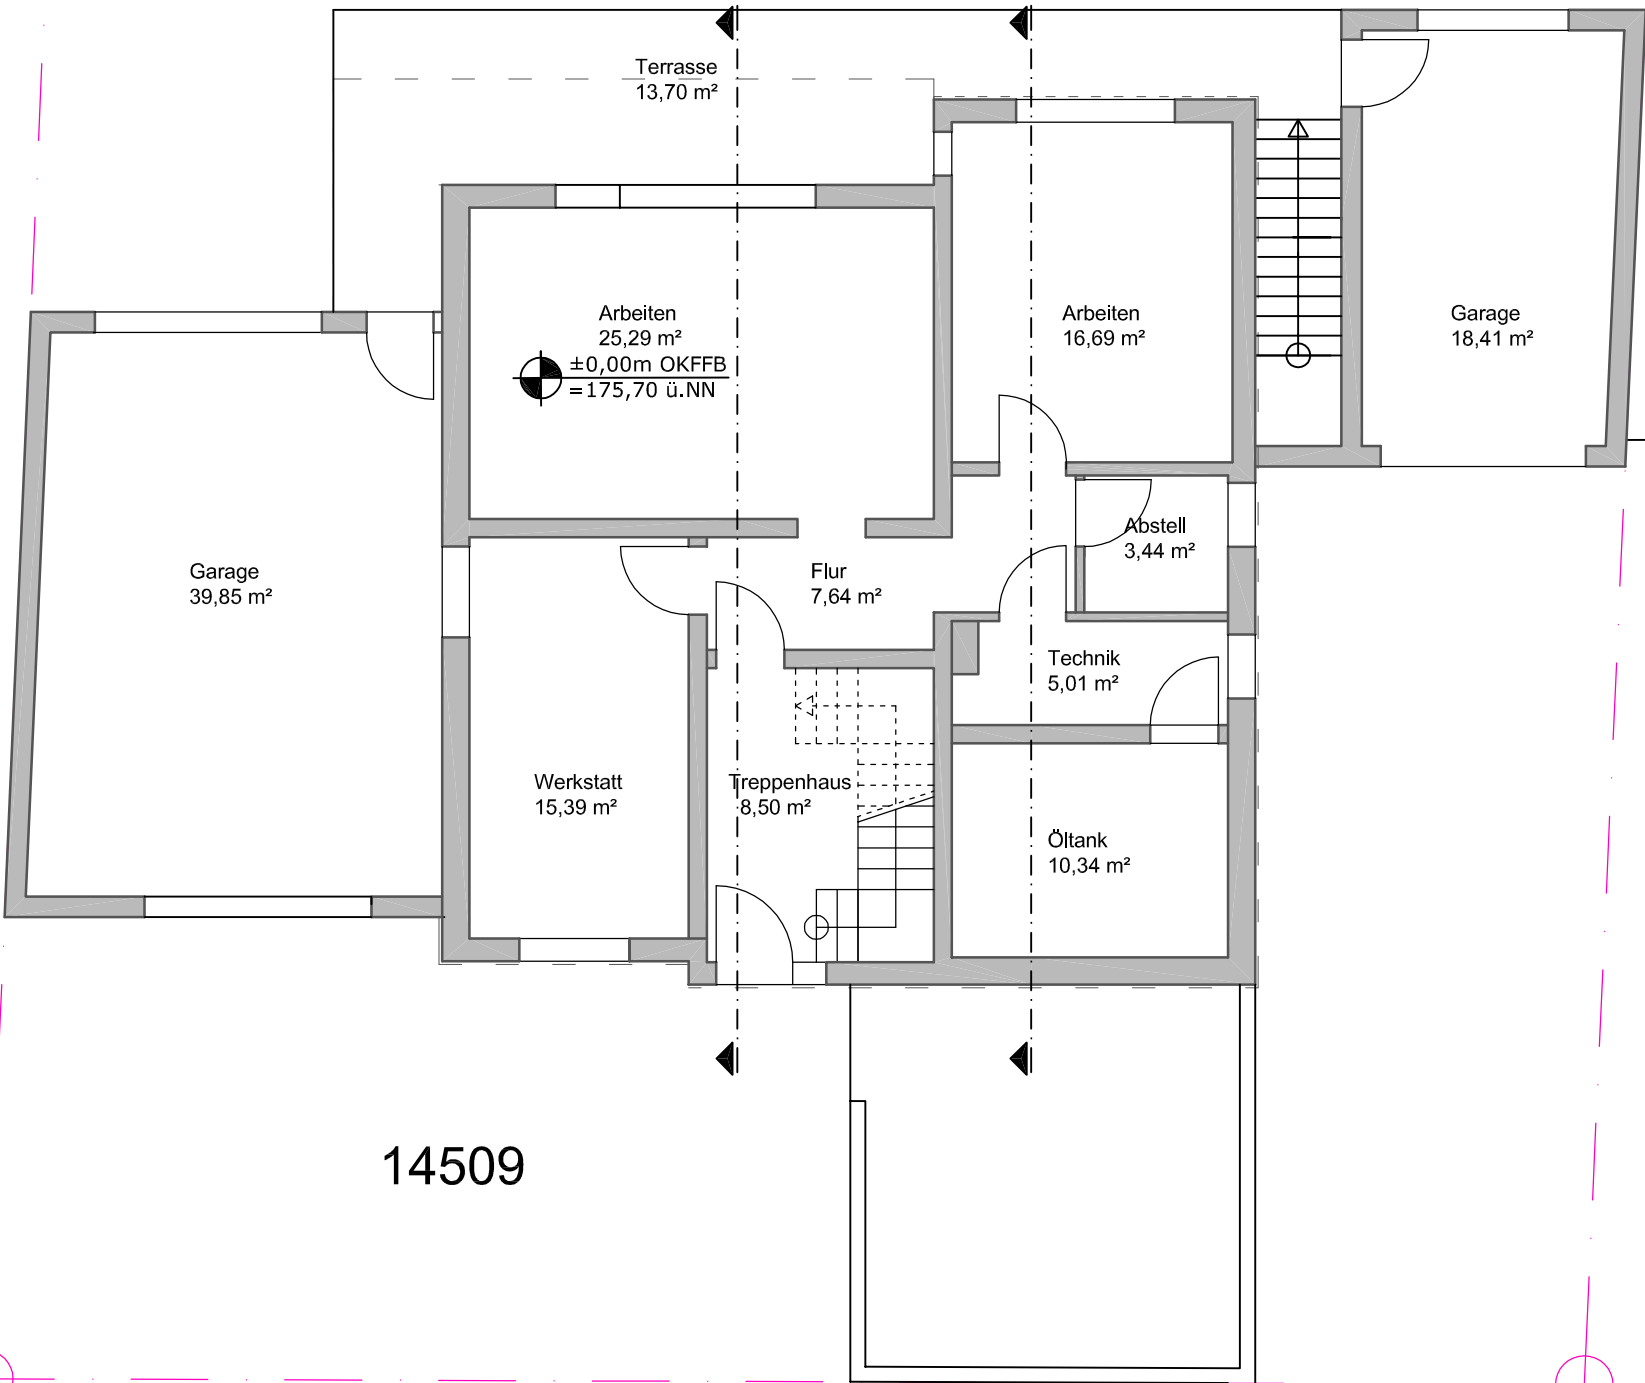

14509

10267
Waldweg