



**Legende:**

- Bestand/Nachbargebäude
- Abbruch
- neue Wände
- Baugrenze

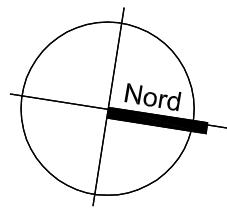

**VORABZUG**

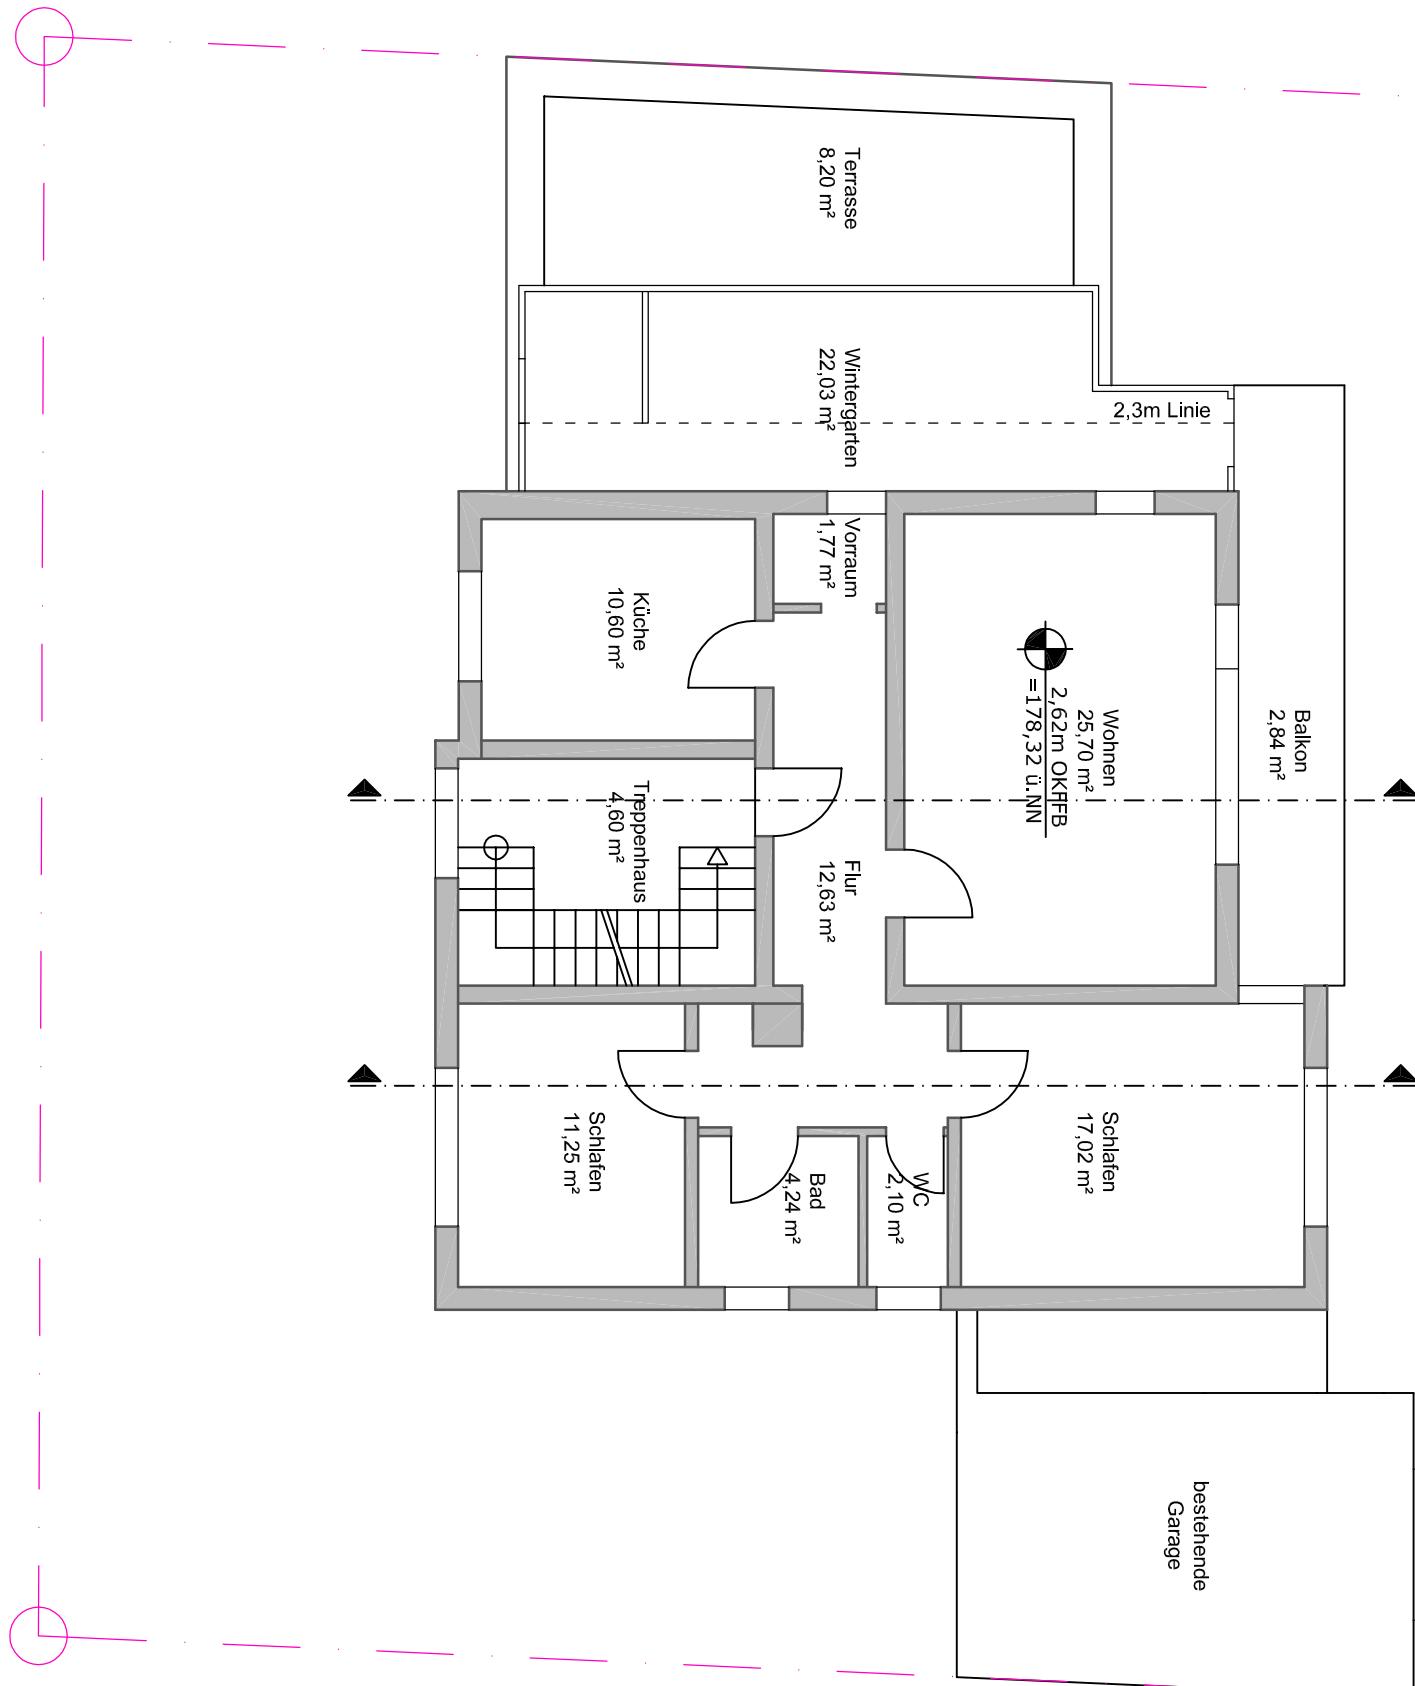

Projekt/Maßnahme/Objekt:  
BV: Bestandsaufnahme eines Zweifamilienhauses  
im Waldweg 19, 69121 Heidelberg  
Flurstück : 458

Phase: <b>Bestandsaufnahme</b>	Projekt/Phase/Plannr.: <b>1007/01/03</b>
Inhalt: <b>OG</b>	Maßstab: <b>1:100</b>
	gezeichnet/geprüft/Datum: <b>26.06.2025</b>