



Legende:

- Bestand/Nachbargebäude
- Abruch
- neue Wände
- Baugrenze

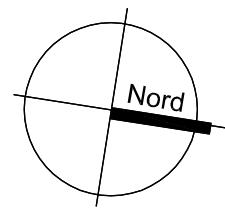

VORABZUG

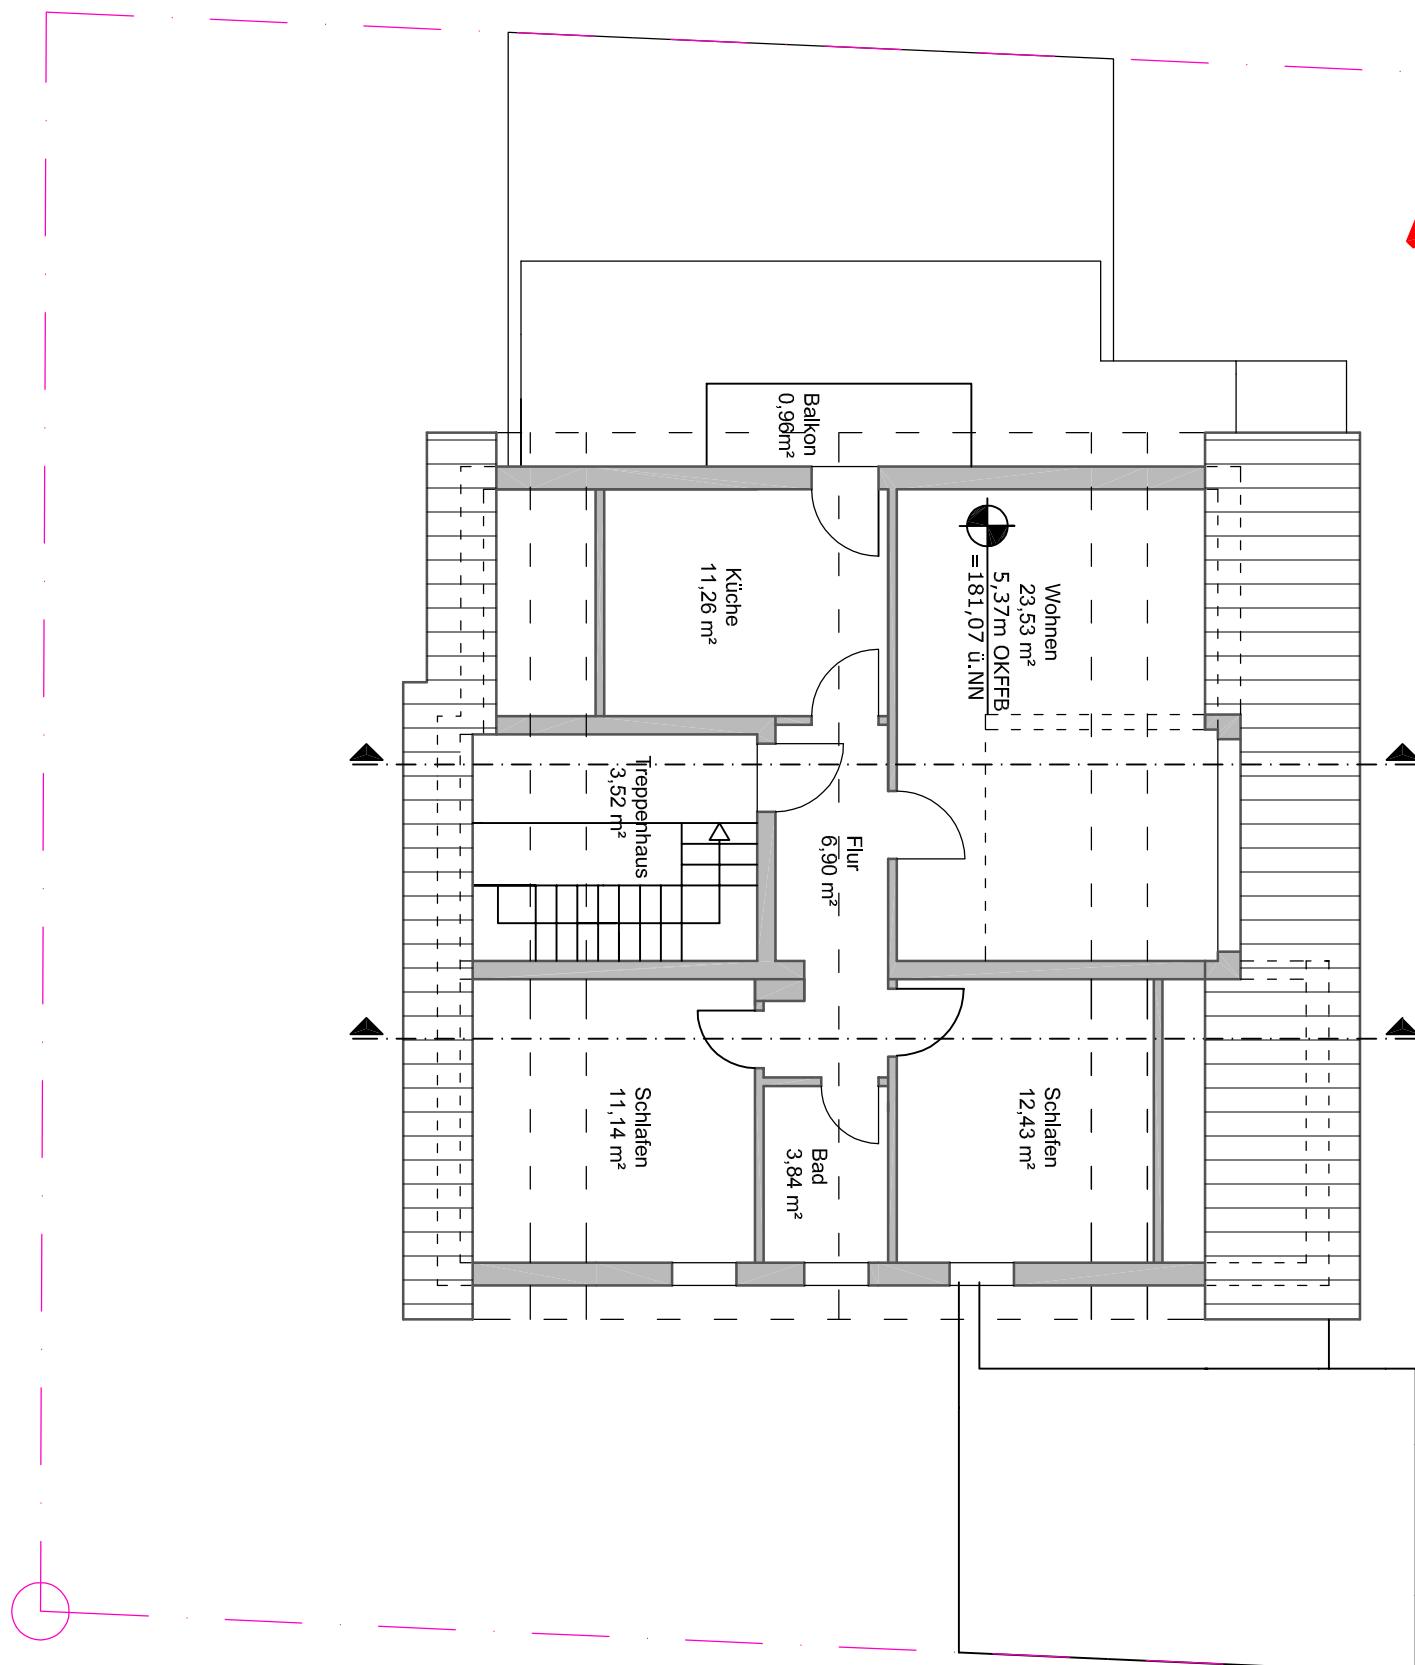

Projekt/Maßnahme/Objekt:
BV: Bestandsaufnahme eines Zweifamilienhauses
im Waldweg 19, 69121 Heidelberg
Flurstück : 458

Phase: Bestandsaufnahme		Projekt/Phase/Plannr.: 107/01/04	
Inhalt: DG	Maßstab: 1:100	gezeichnet/geprüft/Datum: 26.06.2025	