
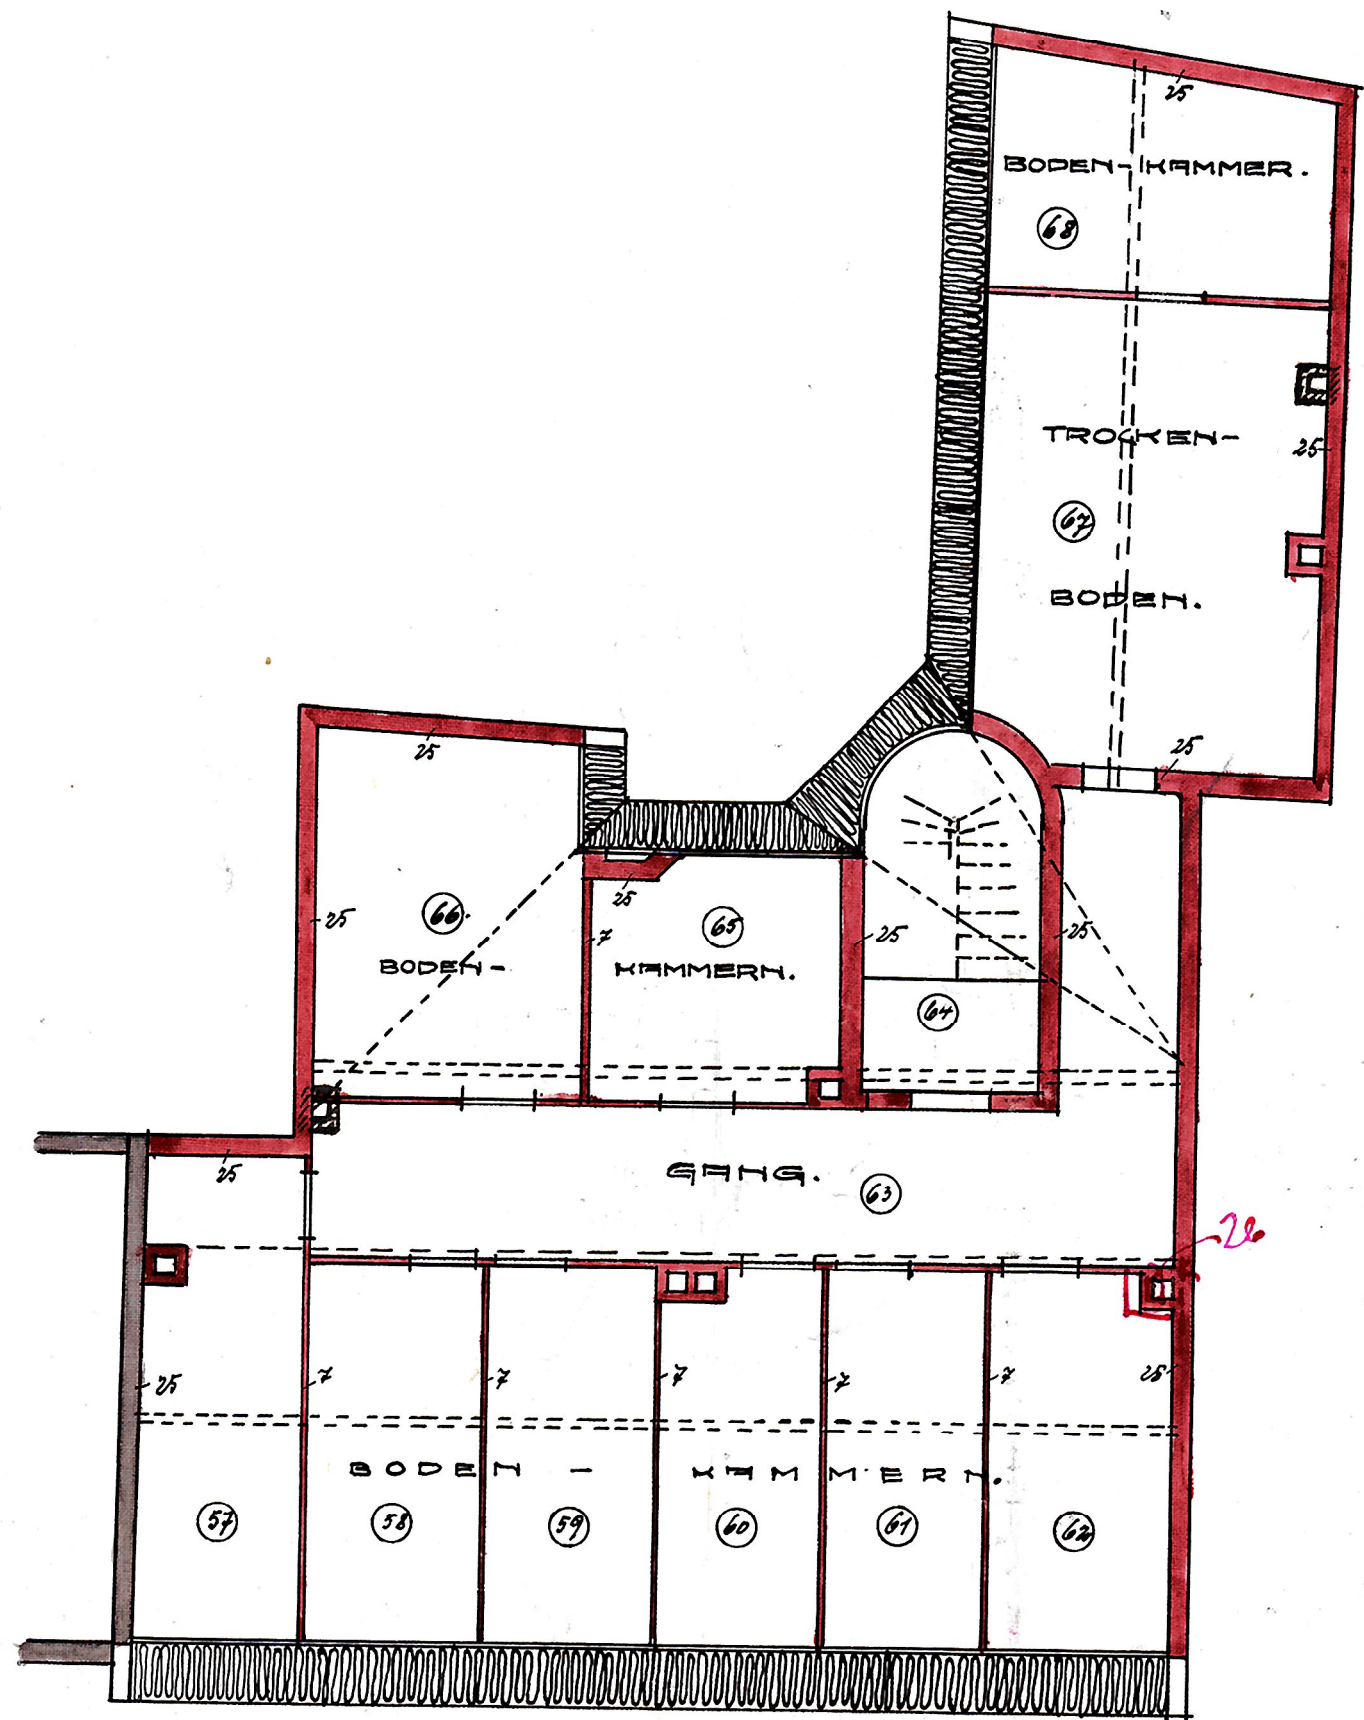
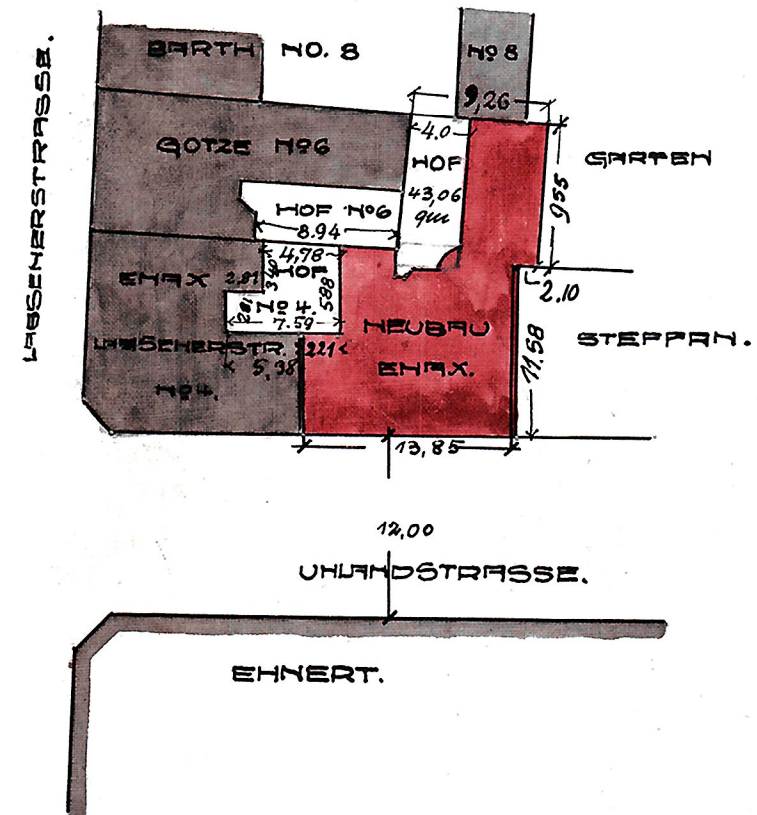



M. 1:100.

SITUATIONS-PLAN.


M. 1:500

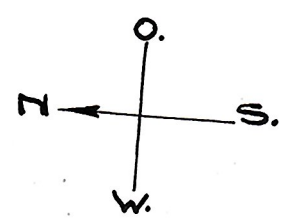


DECHGESCHOSS.

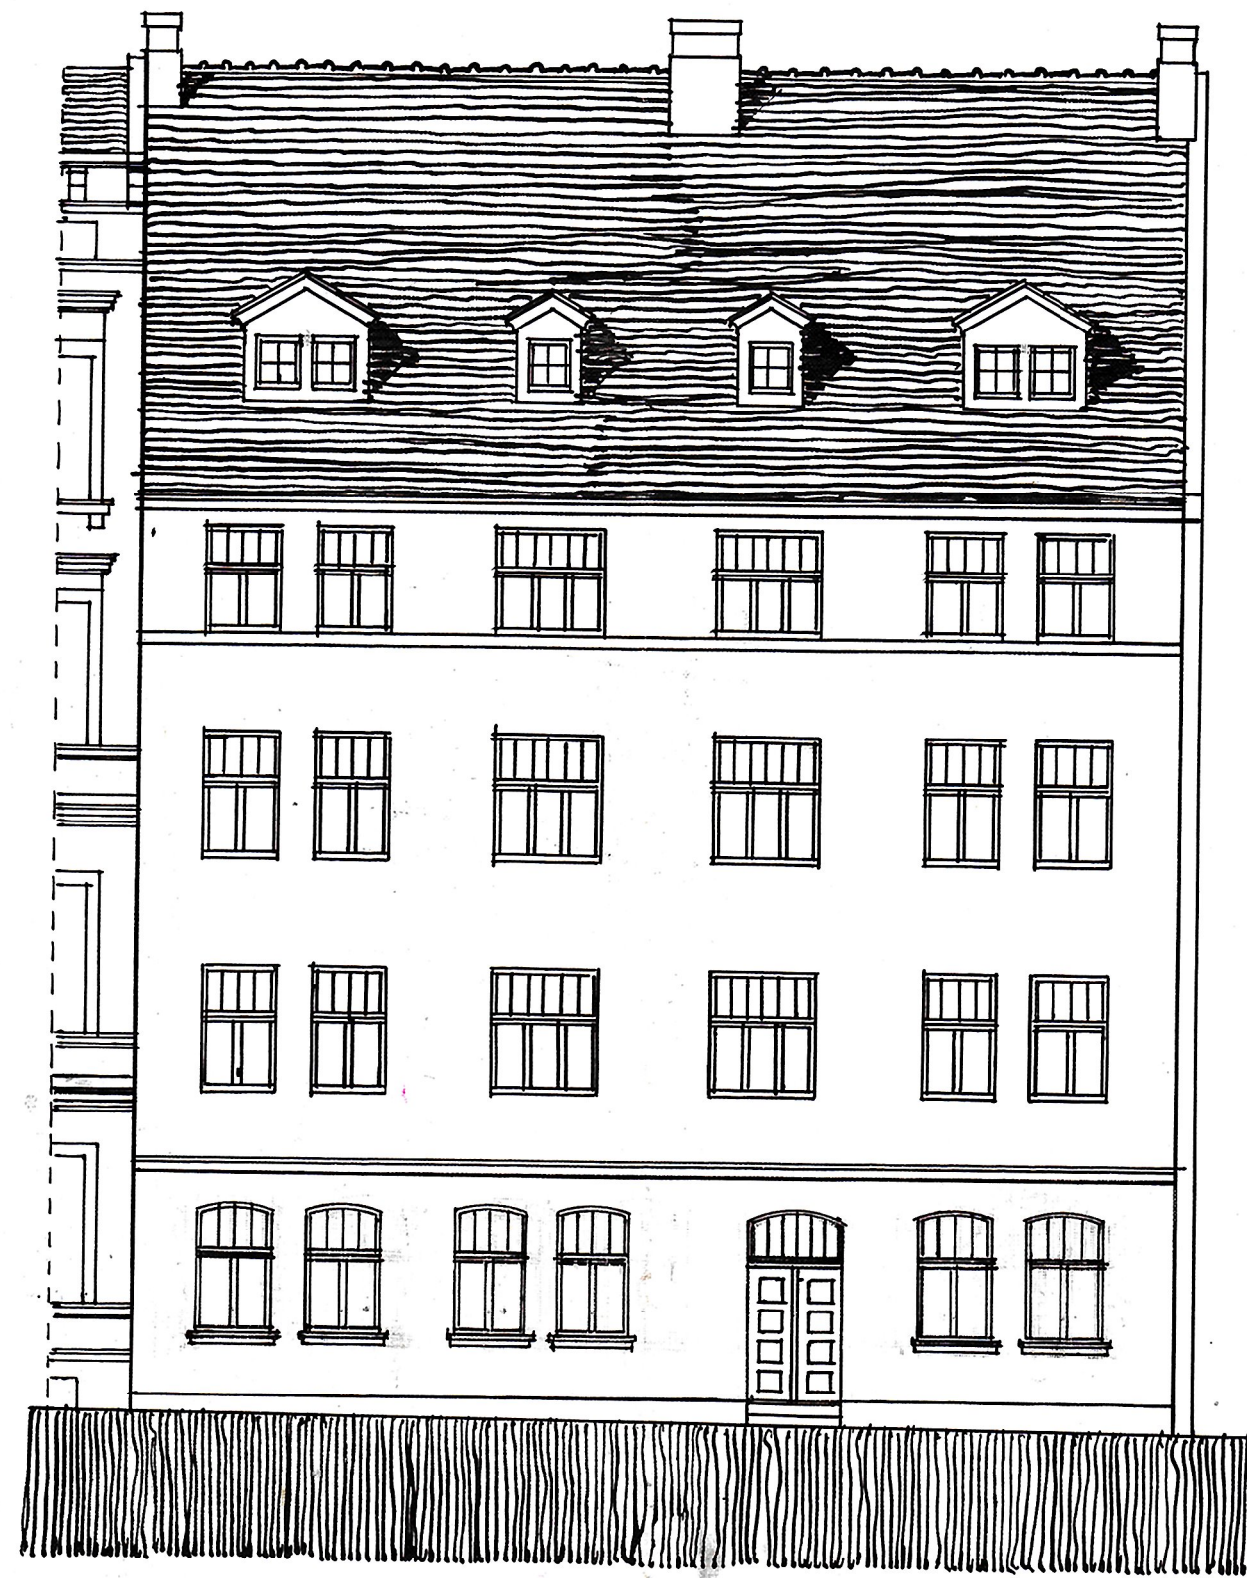


ANSICHT.

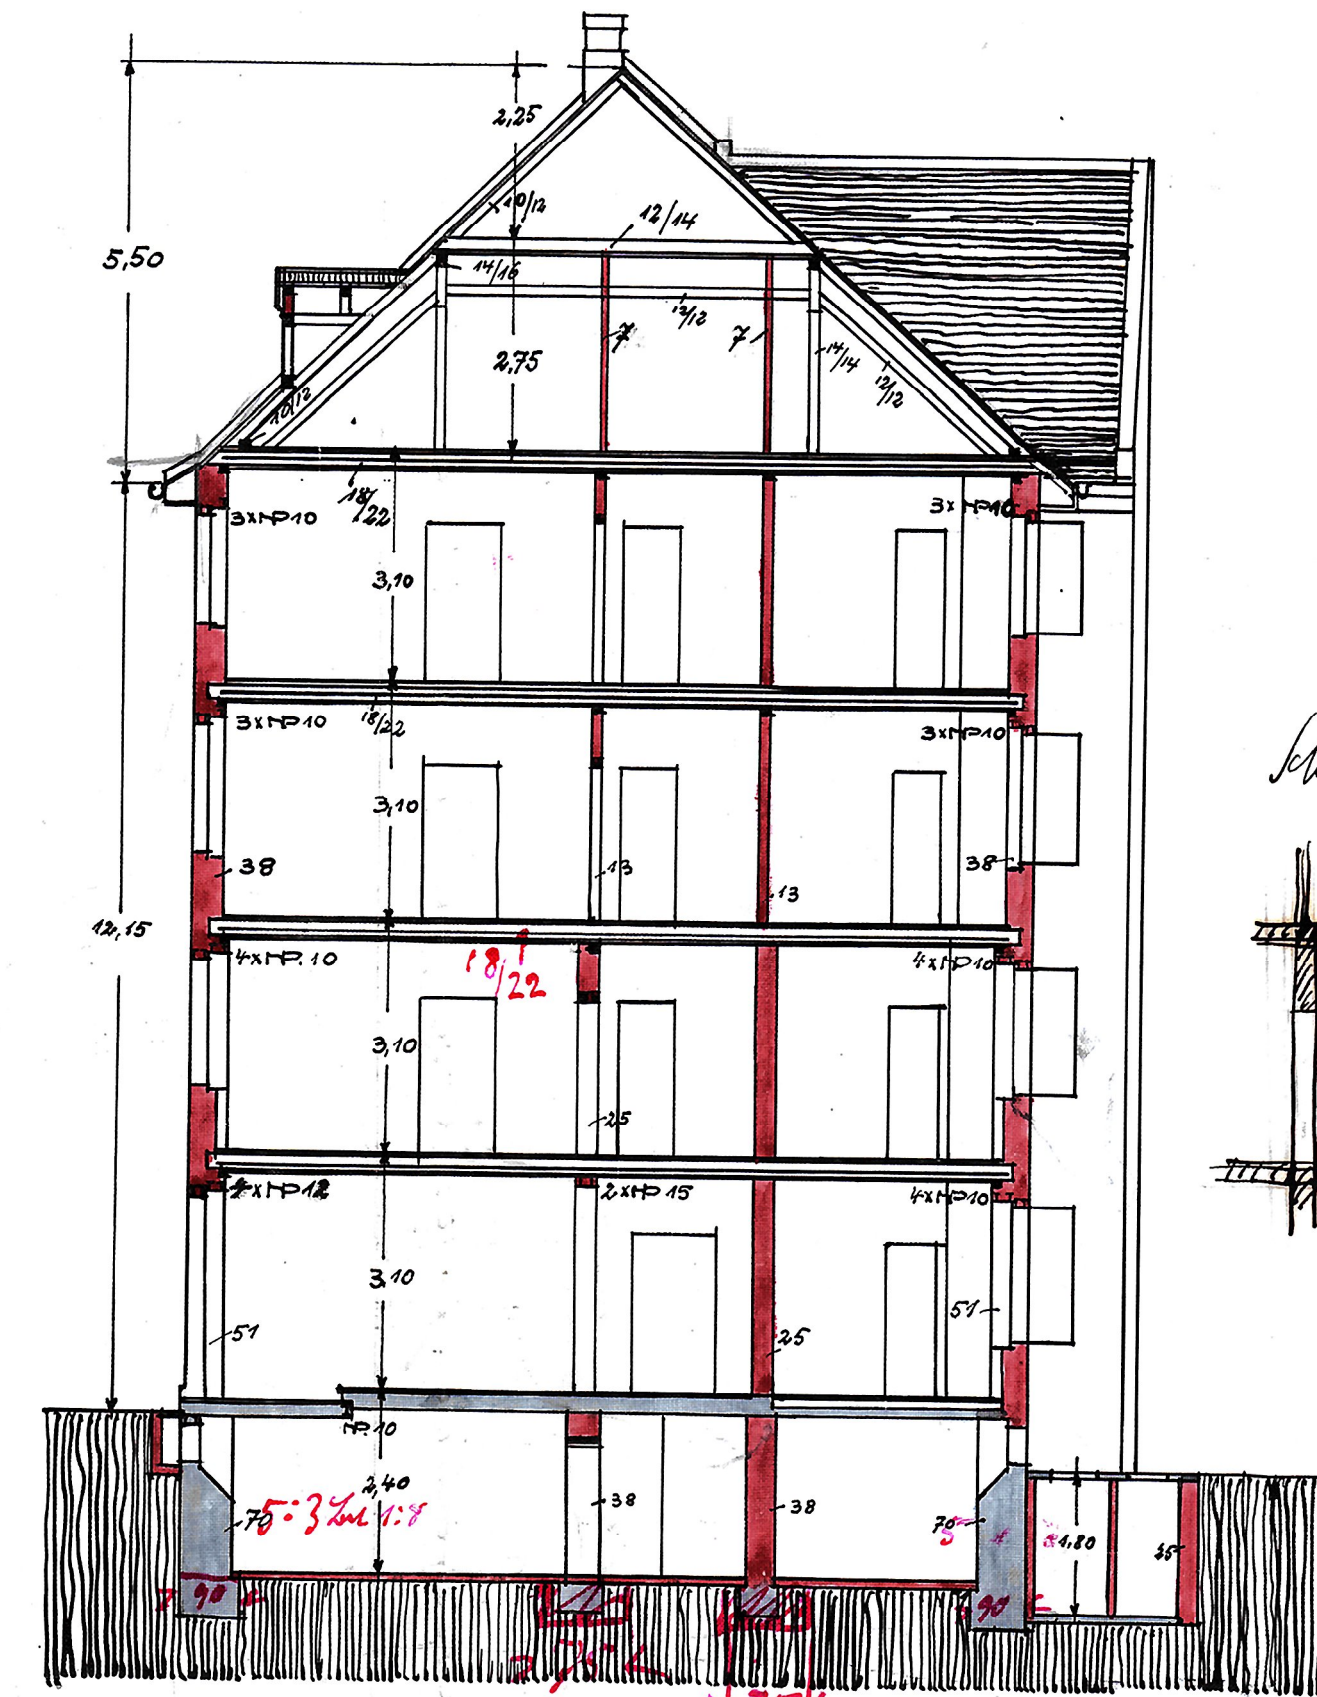


SCHNITT A-B.

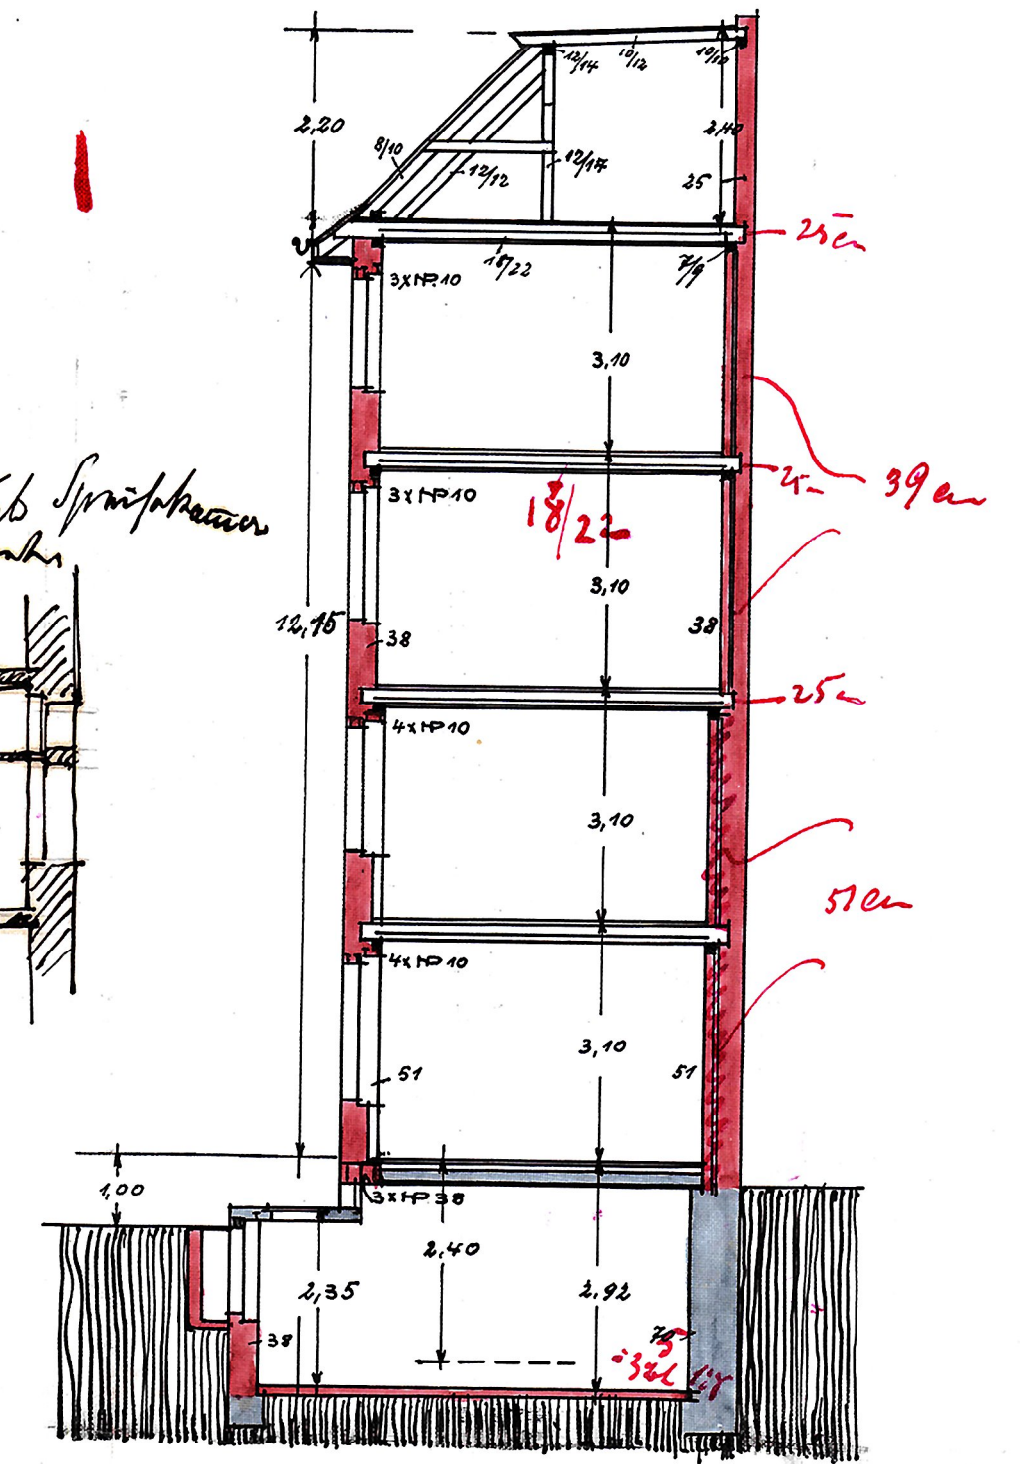


SNITT C.-D.

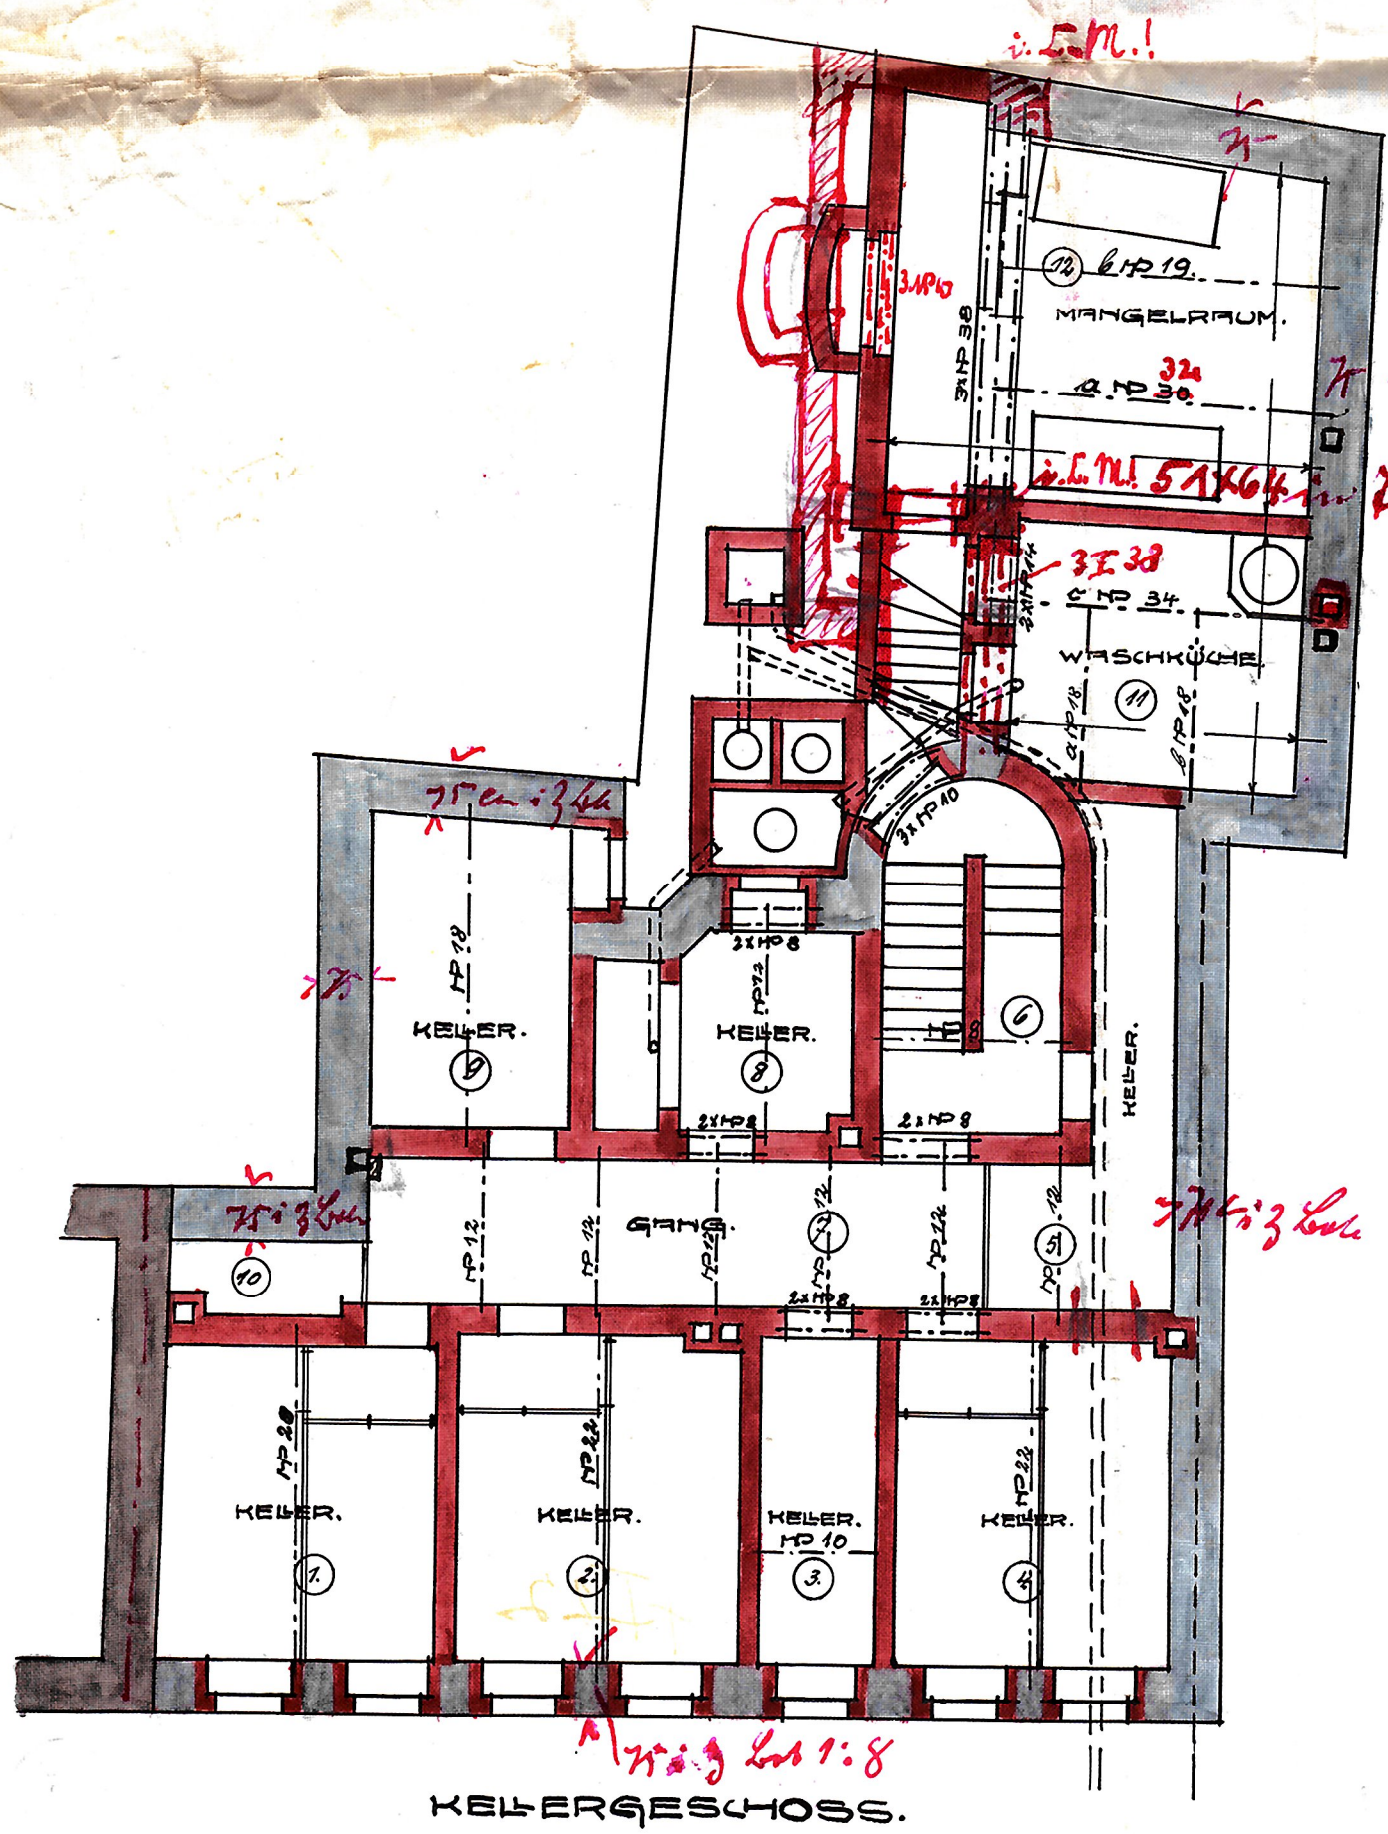


KELLERGESCHOS.

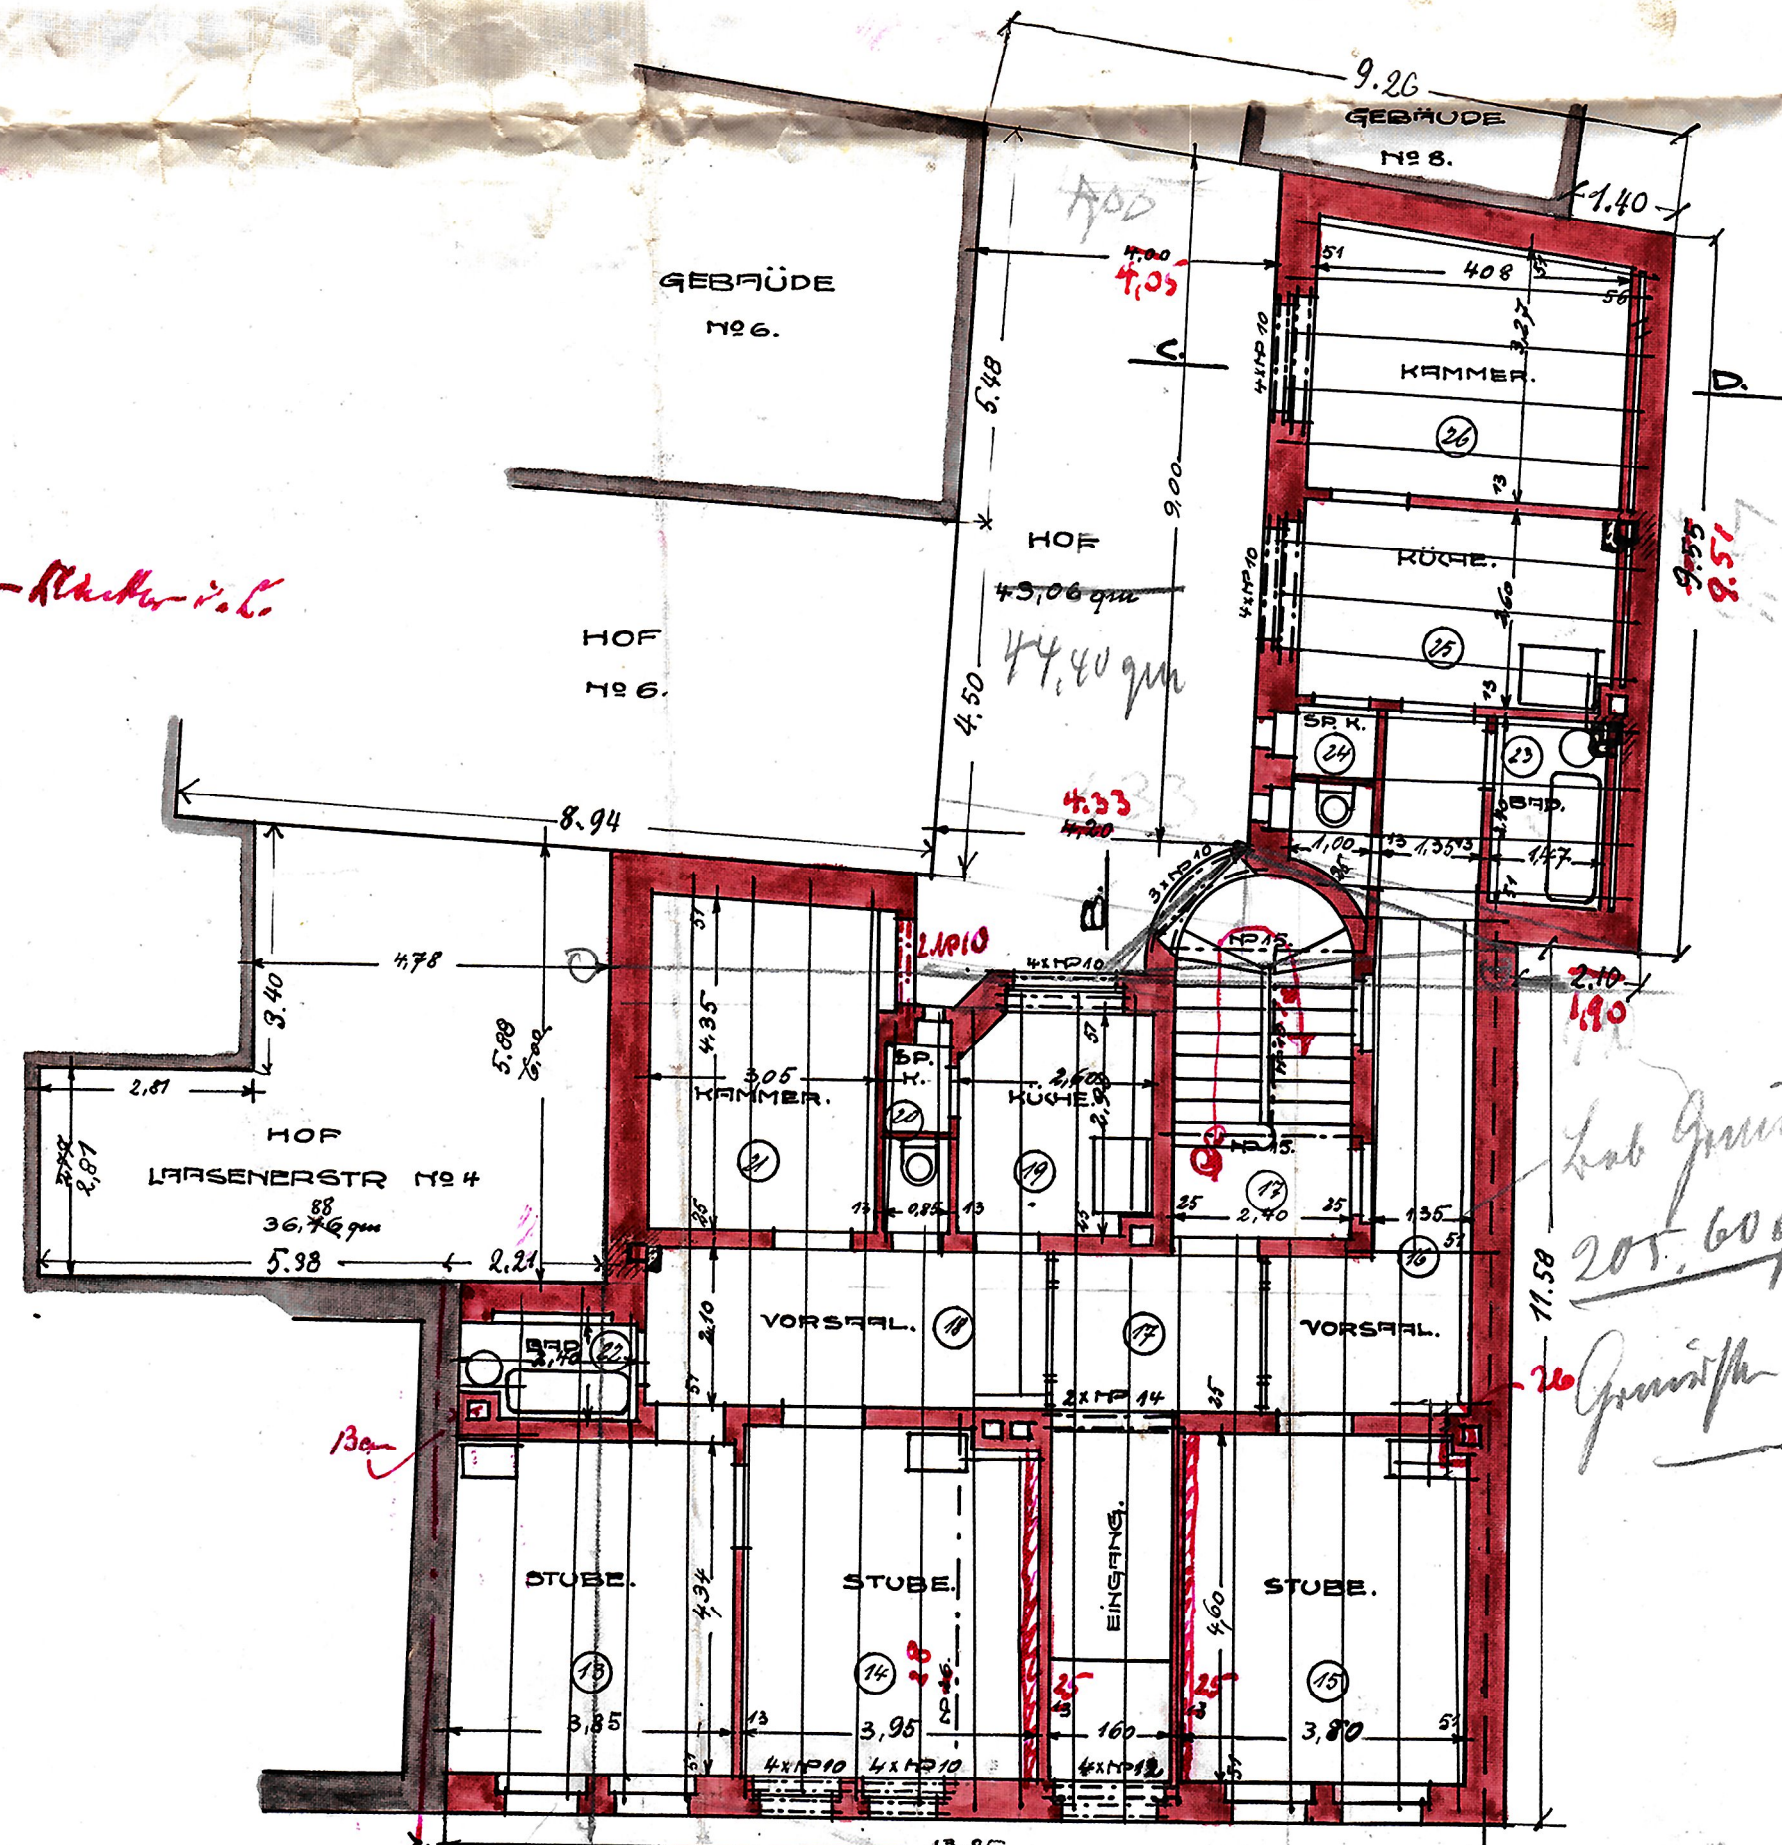

ERDGESCHOSS.

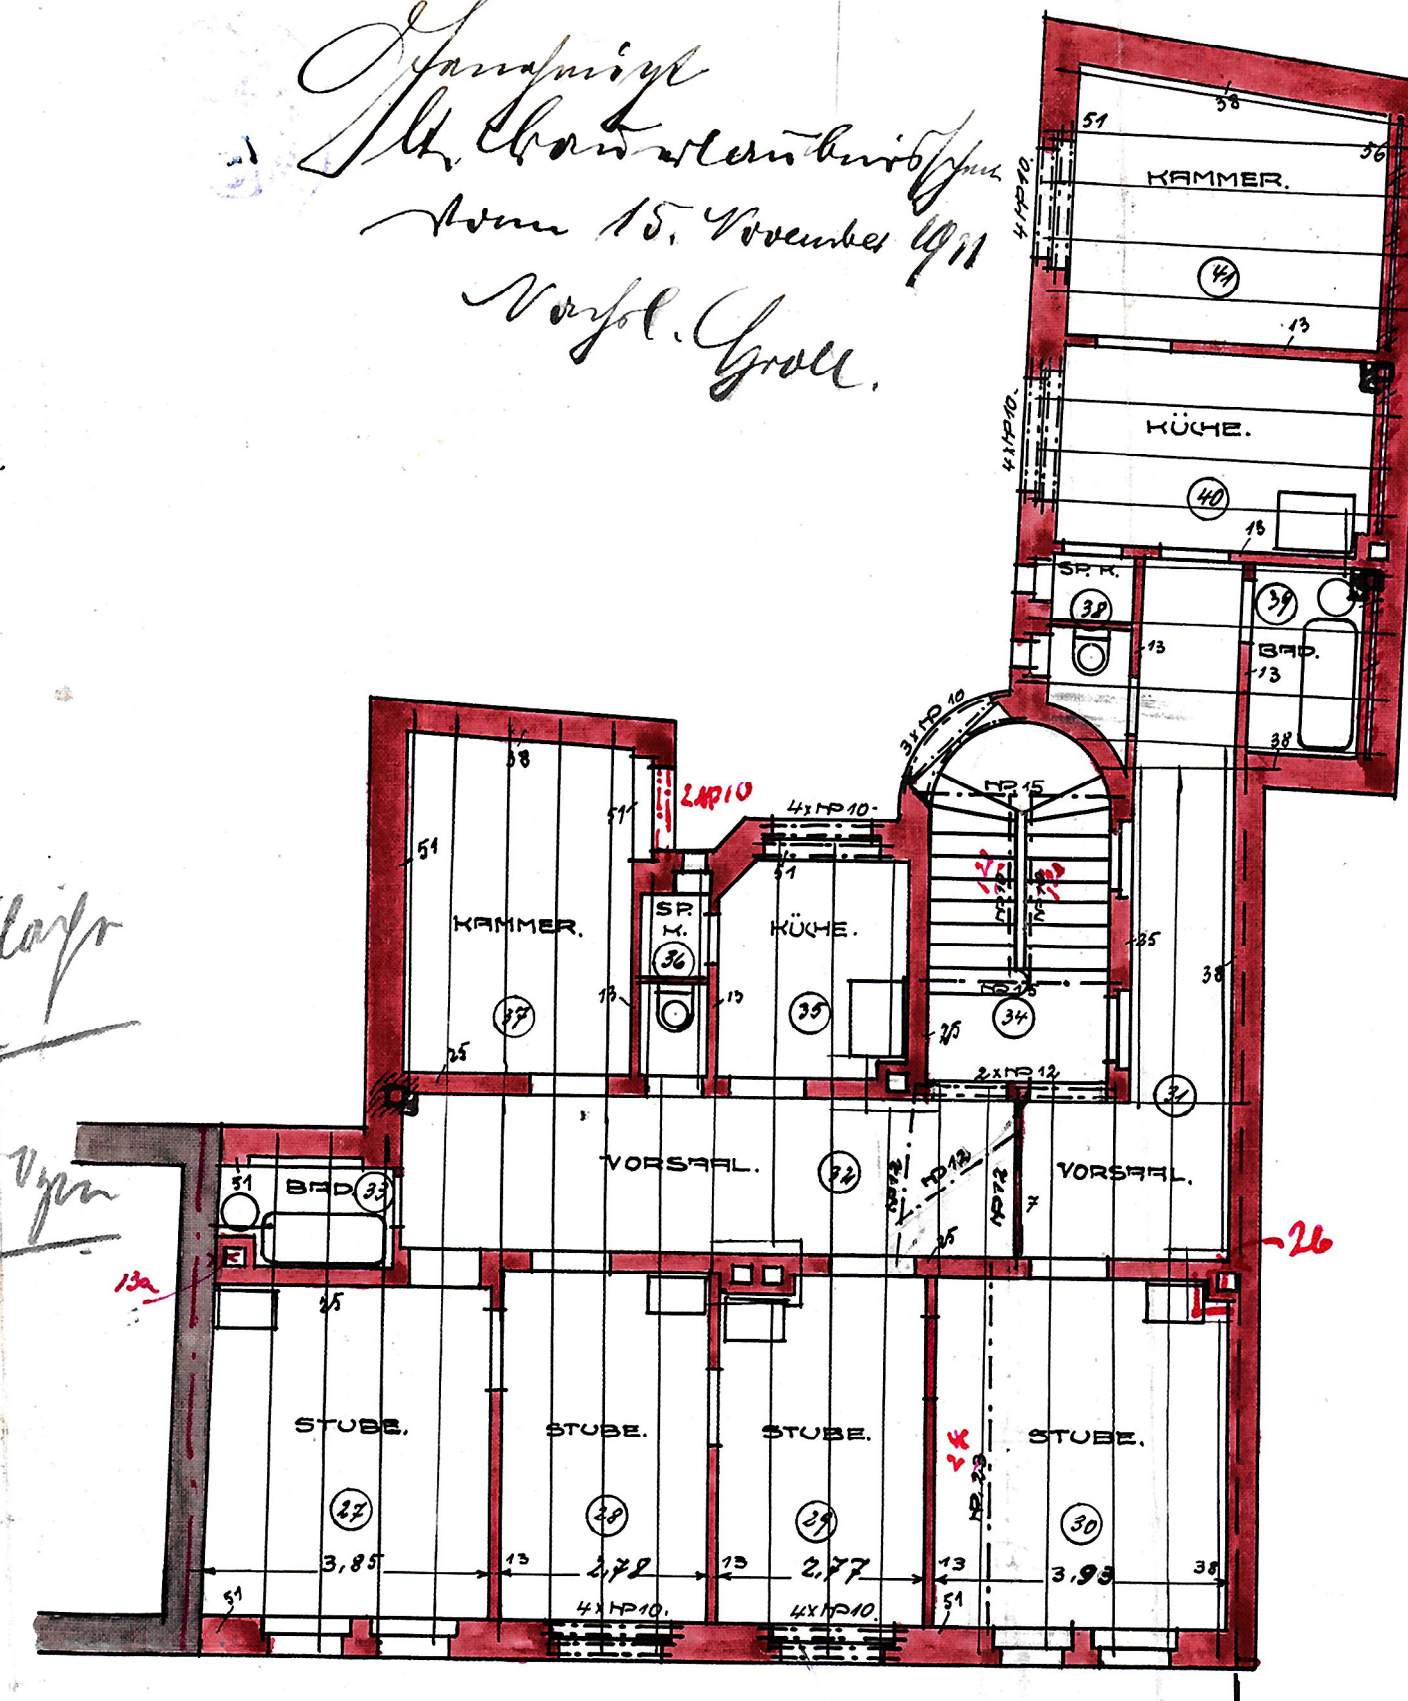

1. OBERGESCHOSS.

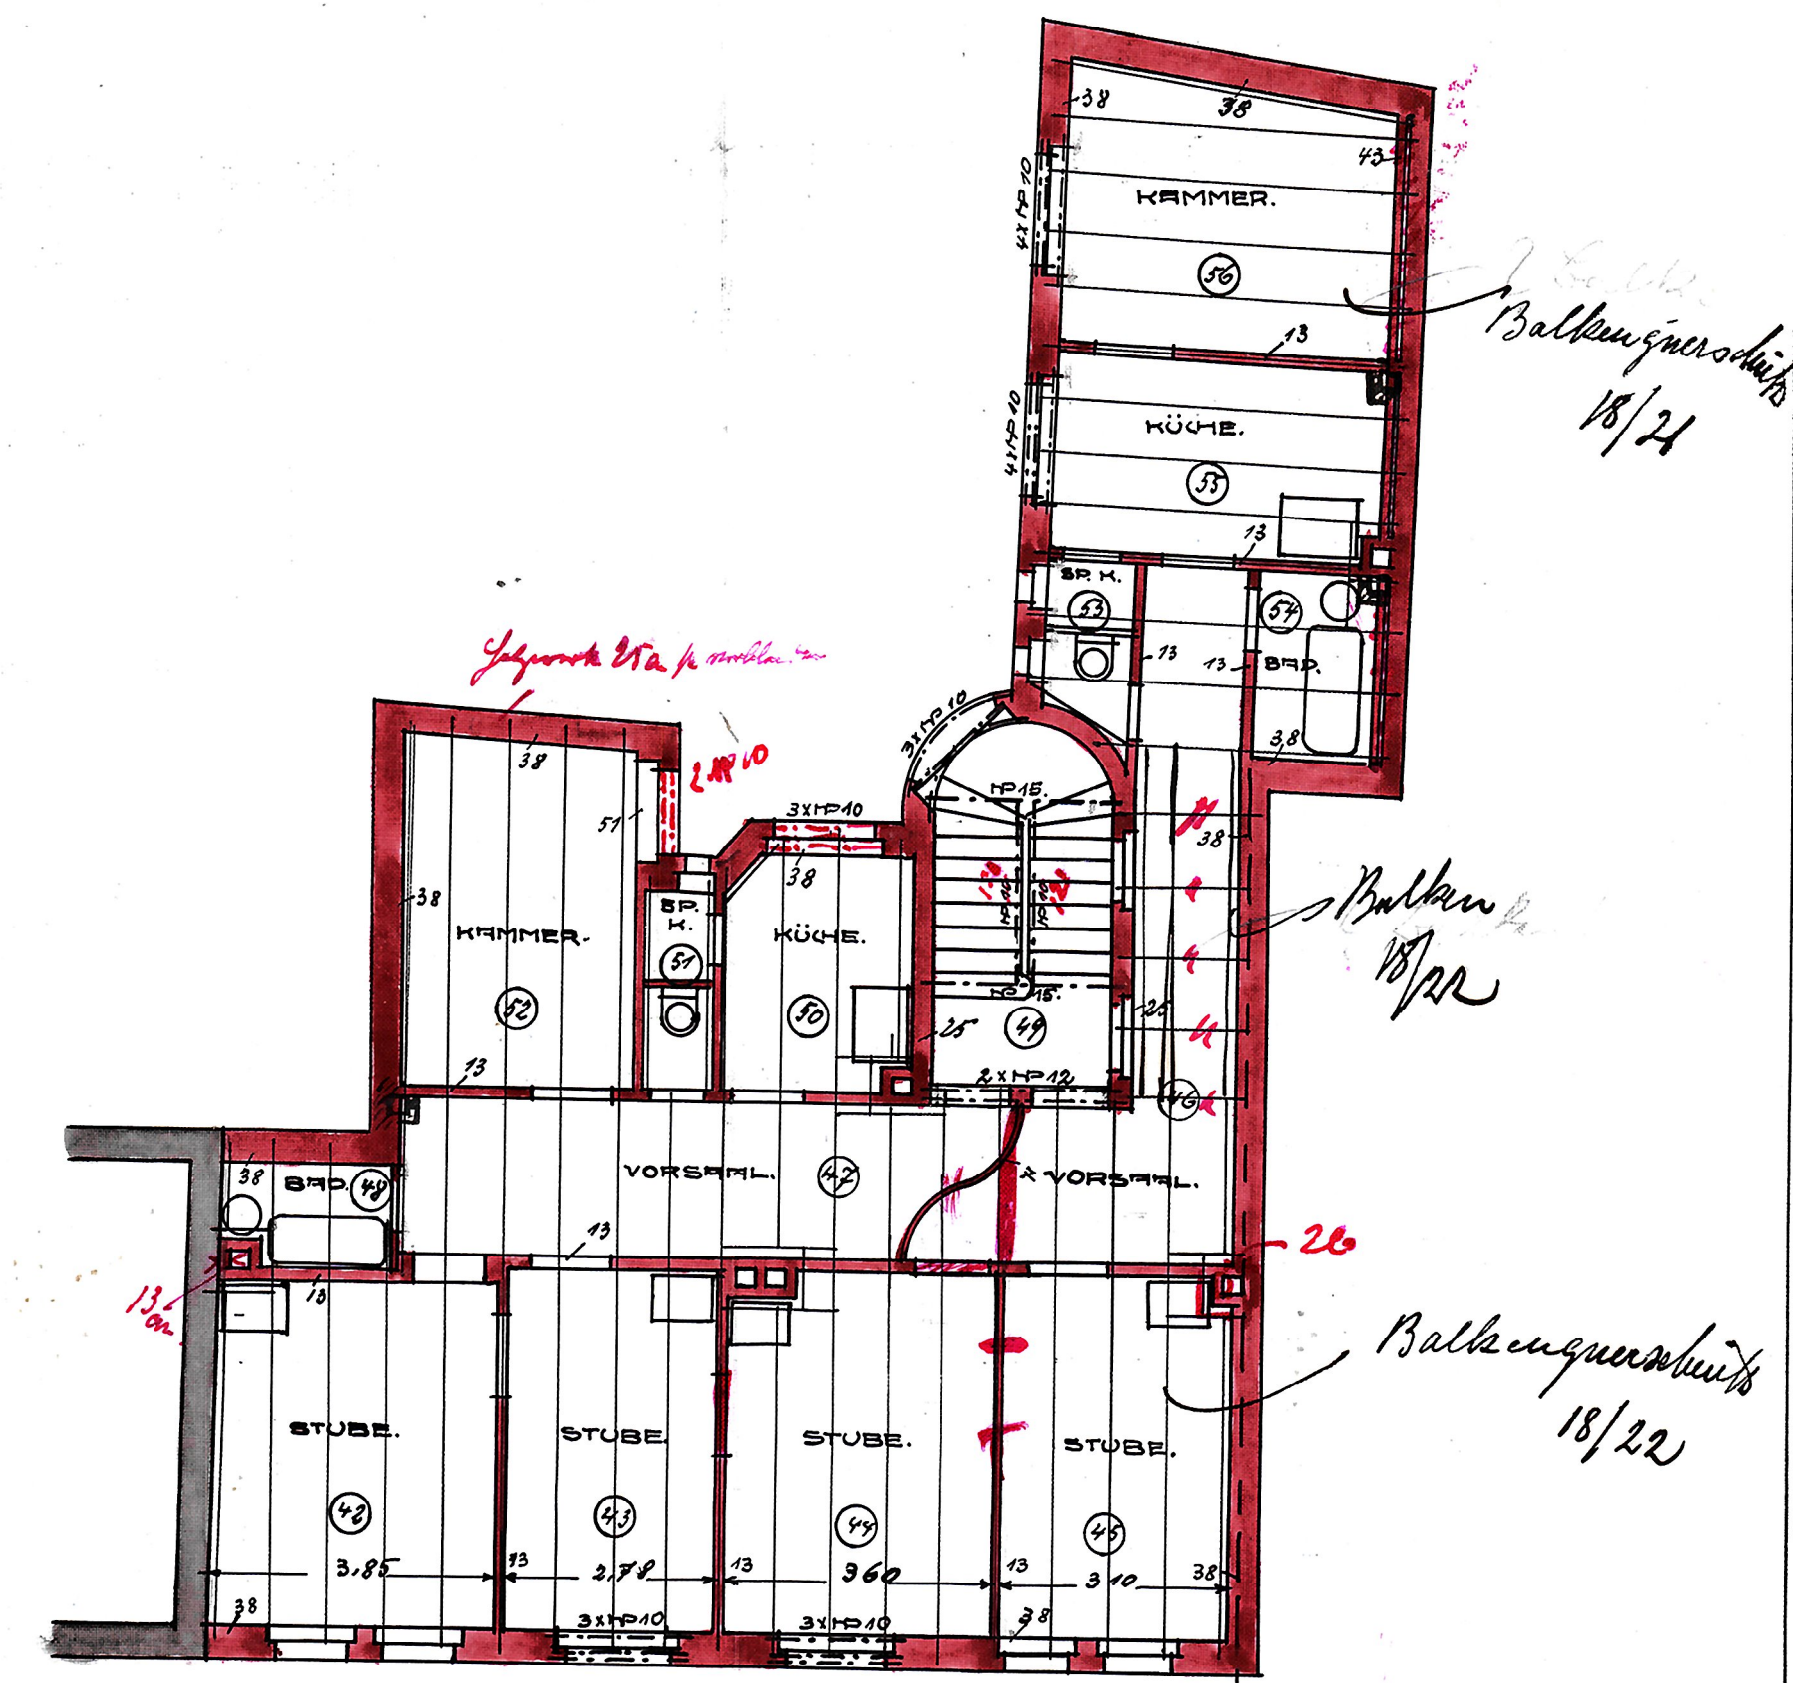

2. UND 3. OBERGESCHOSS.

GERA, DEN 6. OKTOBER 1911.

DER BAUHERR:

~~DER ARCHITEKT:~~

Für die Ausführung verantw.
Quilgaber
Prof. Scht.

~~Chas Fleischer~~