
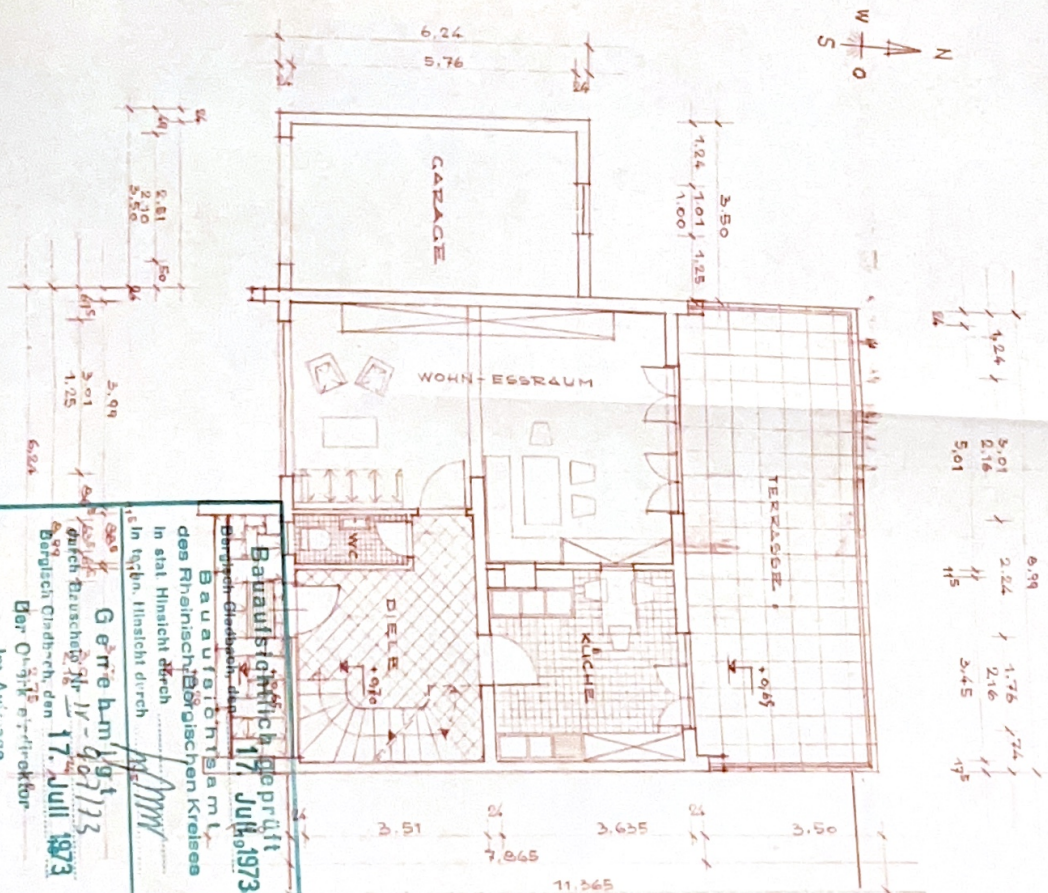


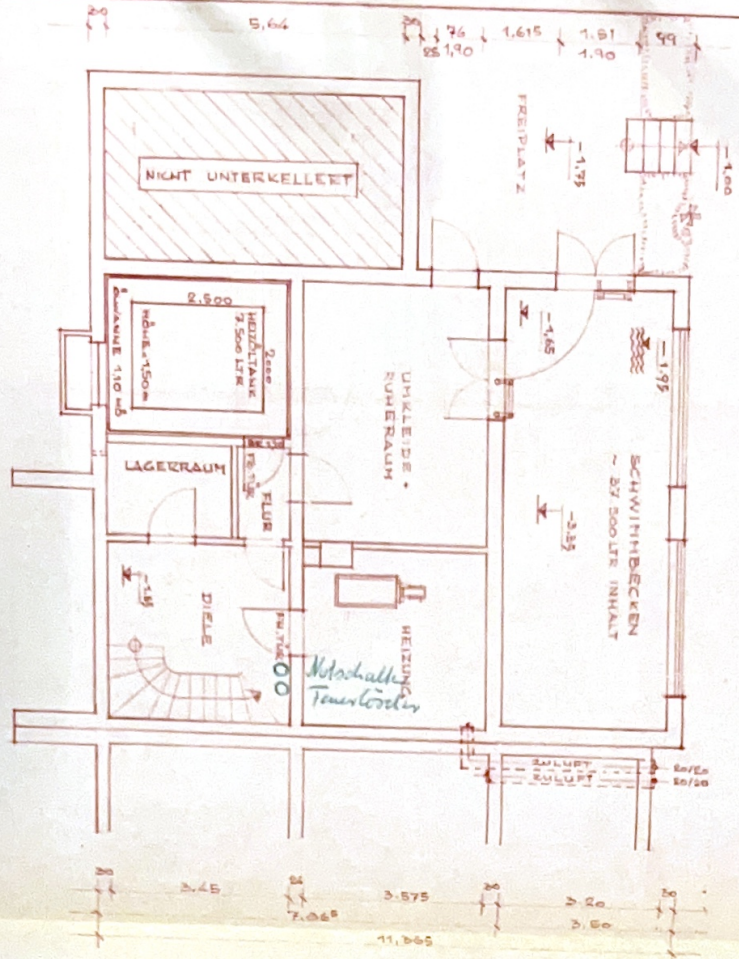




INDEX

BENSB EDC, im April 1973
DER ARCHITEKT: Frau Ziffren

[illegible]

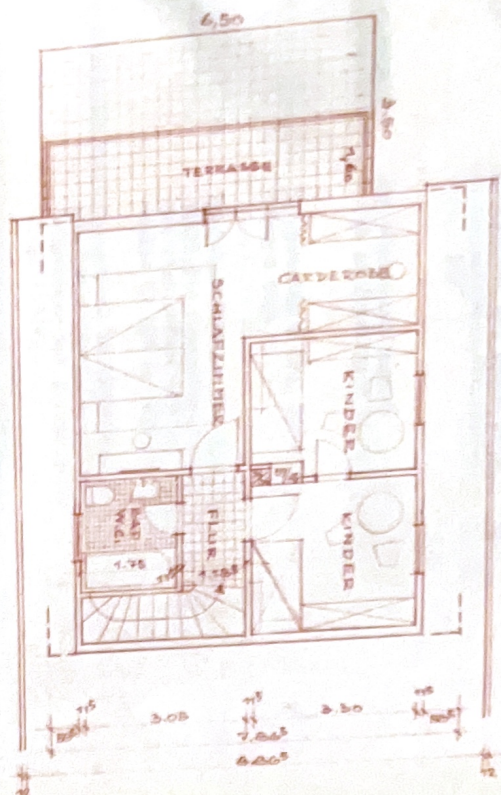


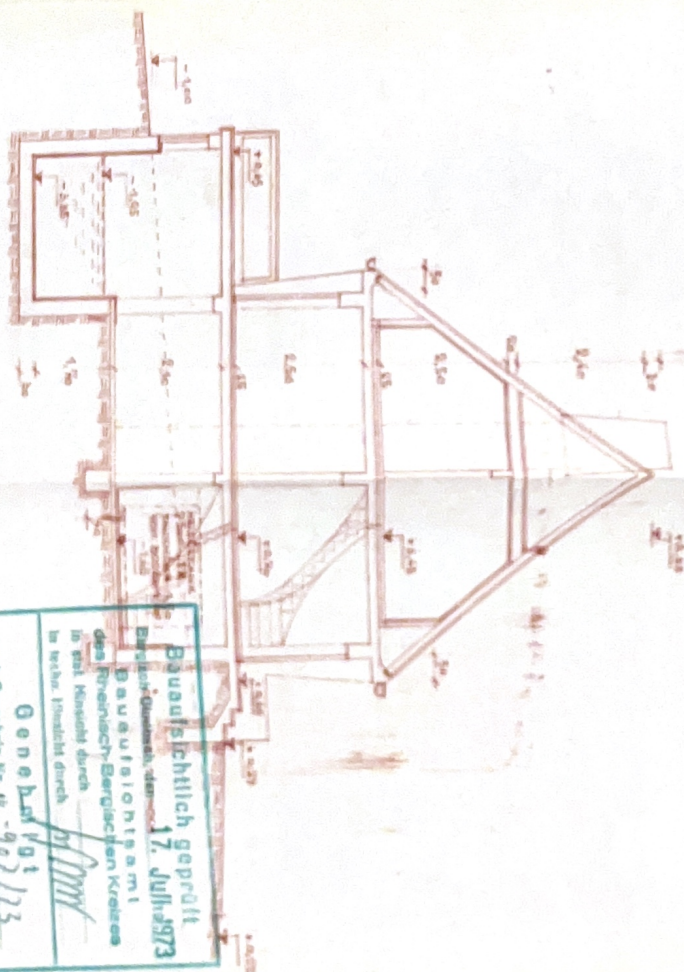




Im Aufzuge

Der Direktor


Geneham Vt
-902/173



des Rheinisch-Bergischen Kreises


17. July 1973

