


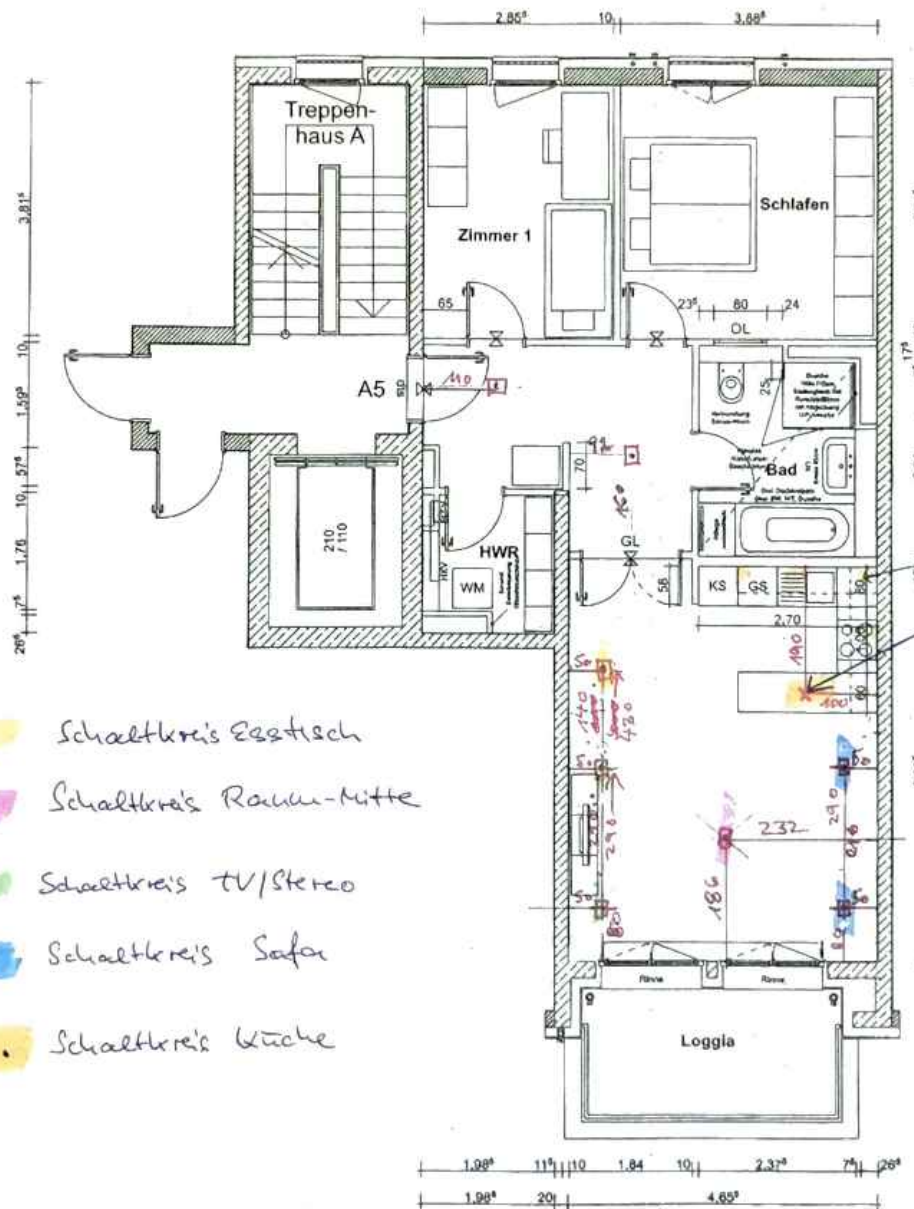

WOHNUNG A 5

Ausschnitt für Lampen 229 mm x 125 mm
Hawa Wittenberg Einbaustrahler



Hinweis:
die nach VDI 6000 Blatt 1
empfohlenen Mindestabstände
sind im Bad z.T. unterschritten!

vorbehaltlich notwendiger Änderungen
im Zuge der Ausführungsplanung!

integriertes Küchenlicht

normaler
Deckenauslass

Angaben der Fundament
in cm:



Planfertiger:

Stephan Höhne
Gesellschaft von Architekten mbH
Caroline-von-Humboldt-Weg 38
10117 Berlin

06.03.2013 gez. PT/AJP

Neue Grünstraße - Berlin-Mitte

Planskizze für Einzelwünsche

Umplanung Wohnung A5

Haus A 2.OG

ohne Maßstab