


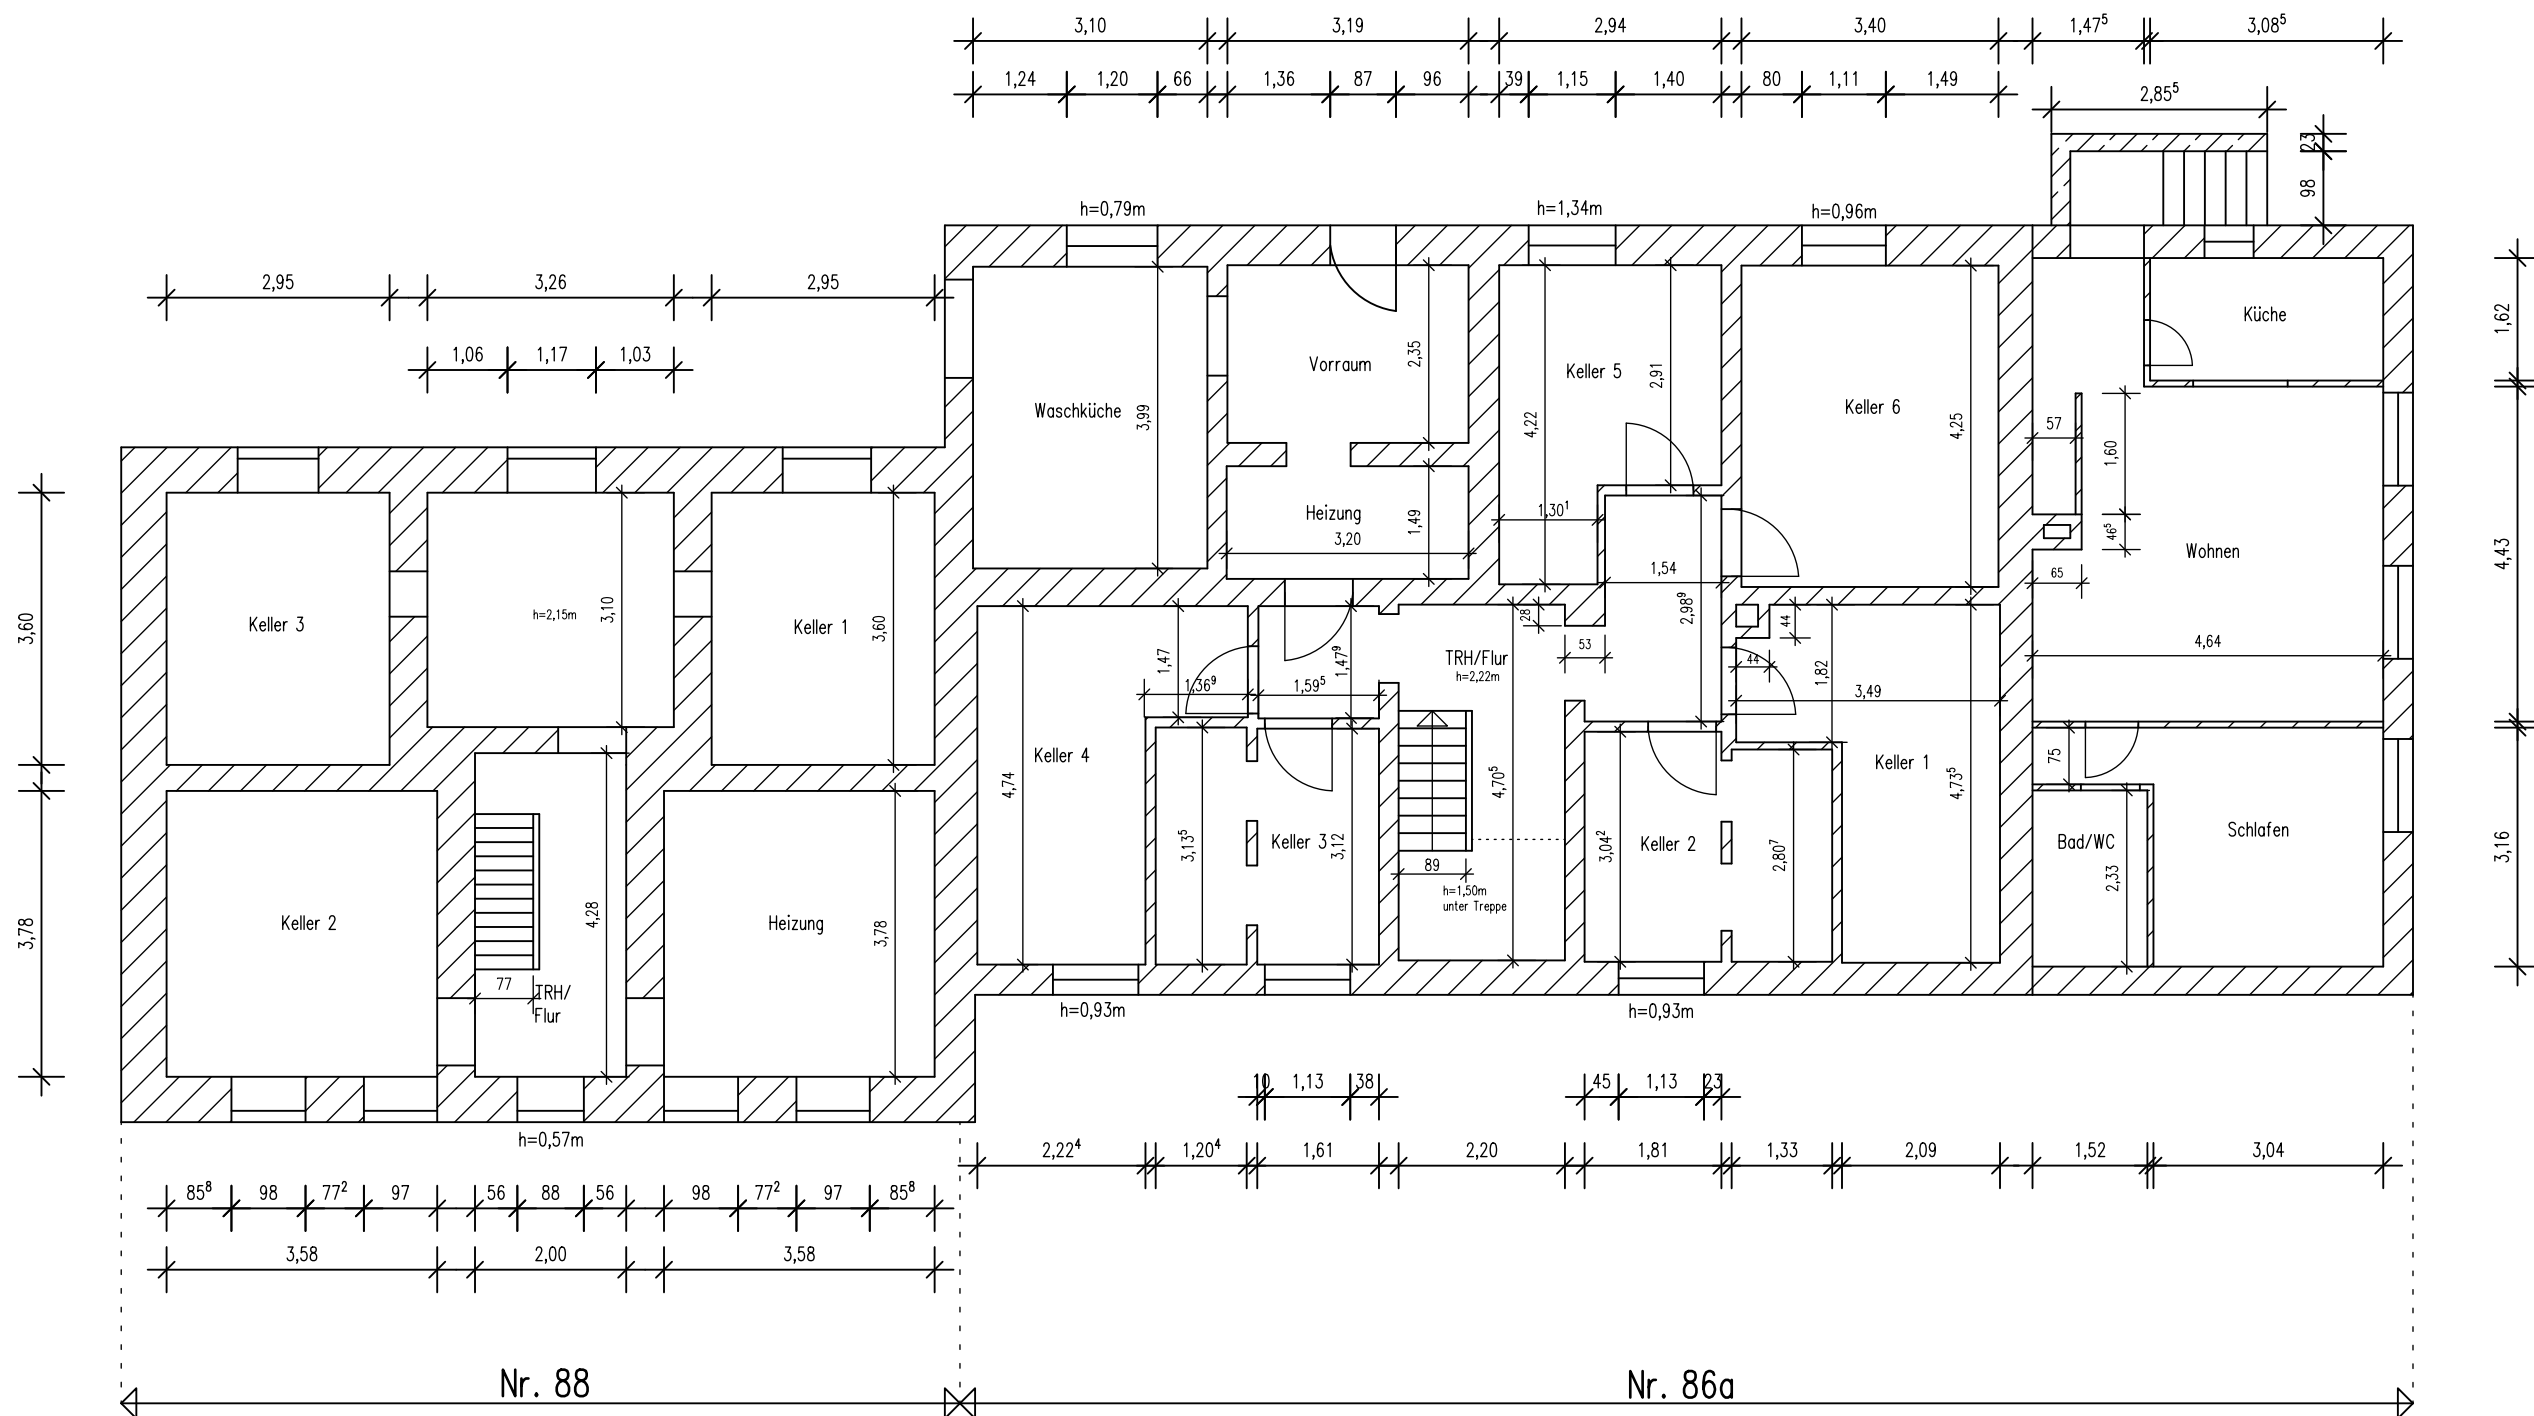

KEINE BAUVORLAGEN PLÄNE ZUR VORLAGE BEI DER BANK		
PROJEKT: Heedfelder Str. 86a+88 58507 Lüdenscheid		
BAUTEIL: Grundriss Kellergeschoss		
MASZSTAB: 1:100	BATTGRÖßE GEZEICHNET DATUM	DIN A3 15.11.2025
DIE ZEICHNUNGEN WURDEN AUF GRUNDLAGE DES AUFMAßES ERSTELLT.		ZEICHNUNG-NR.: 01