


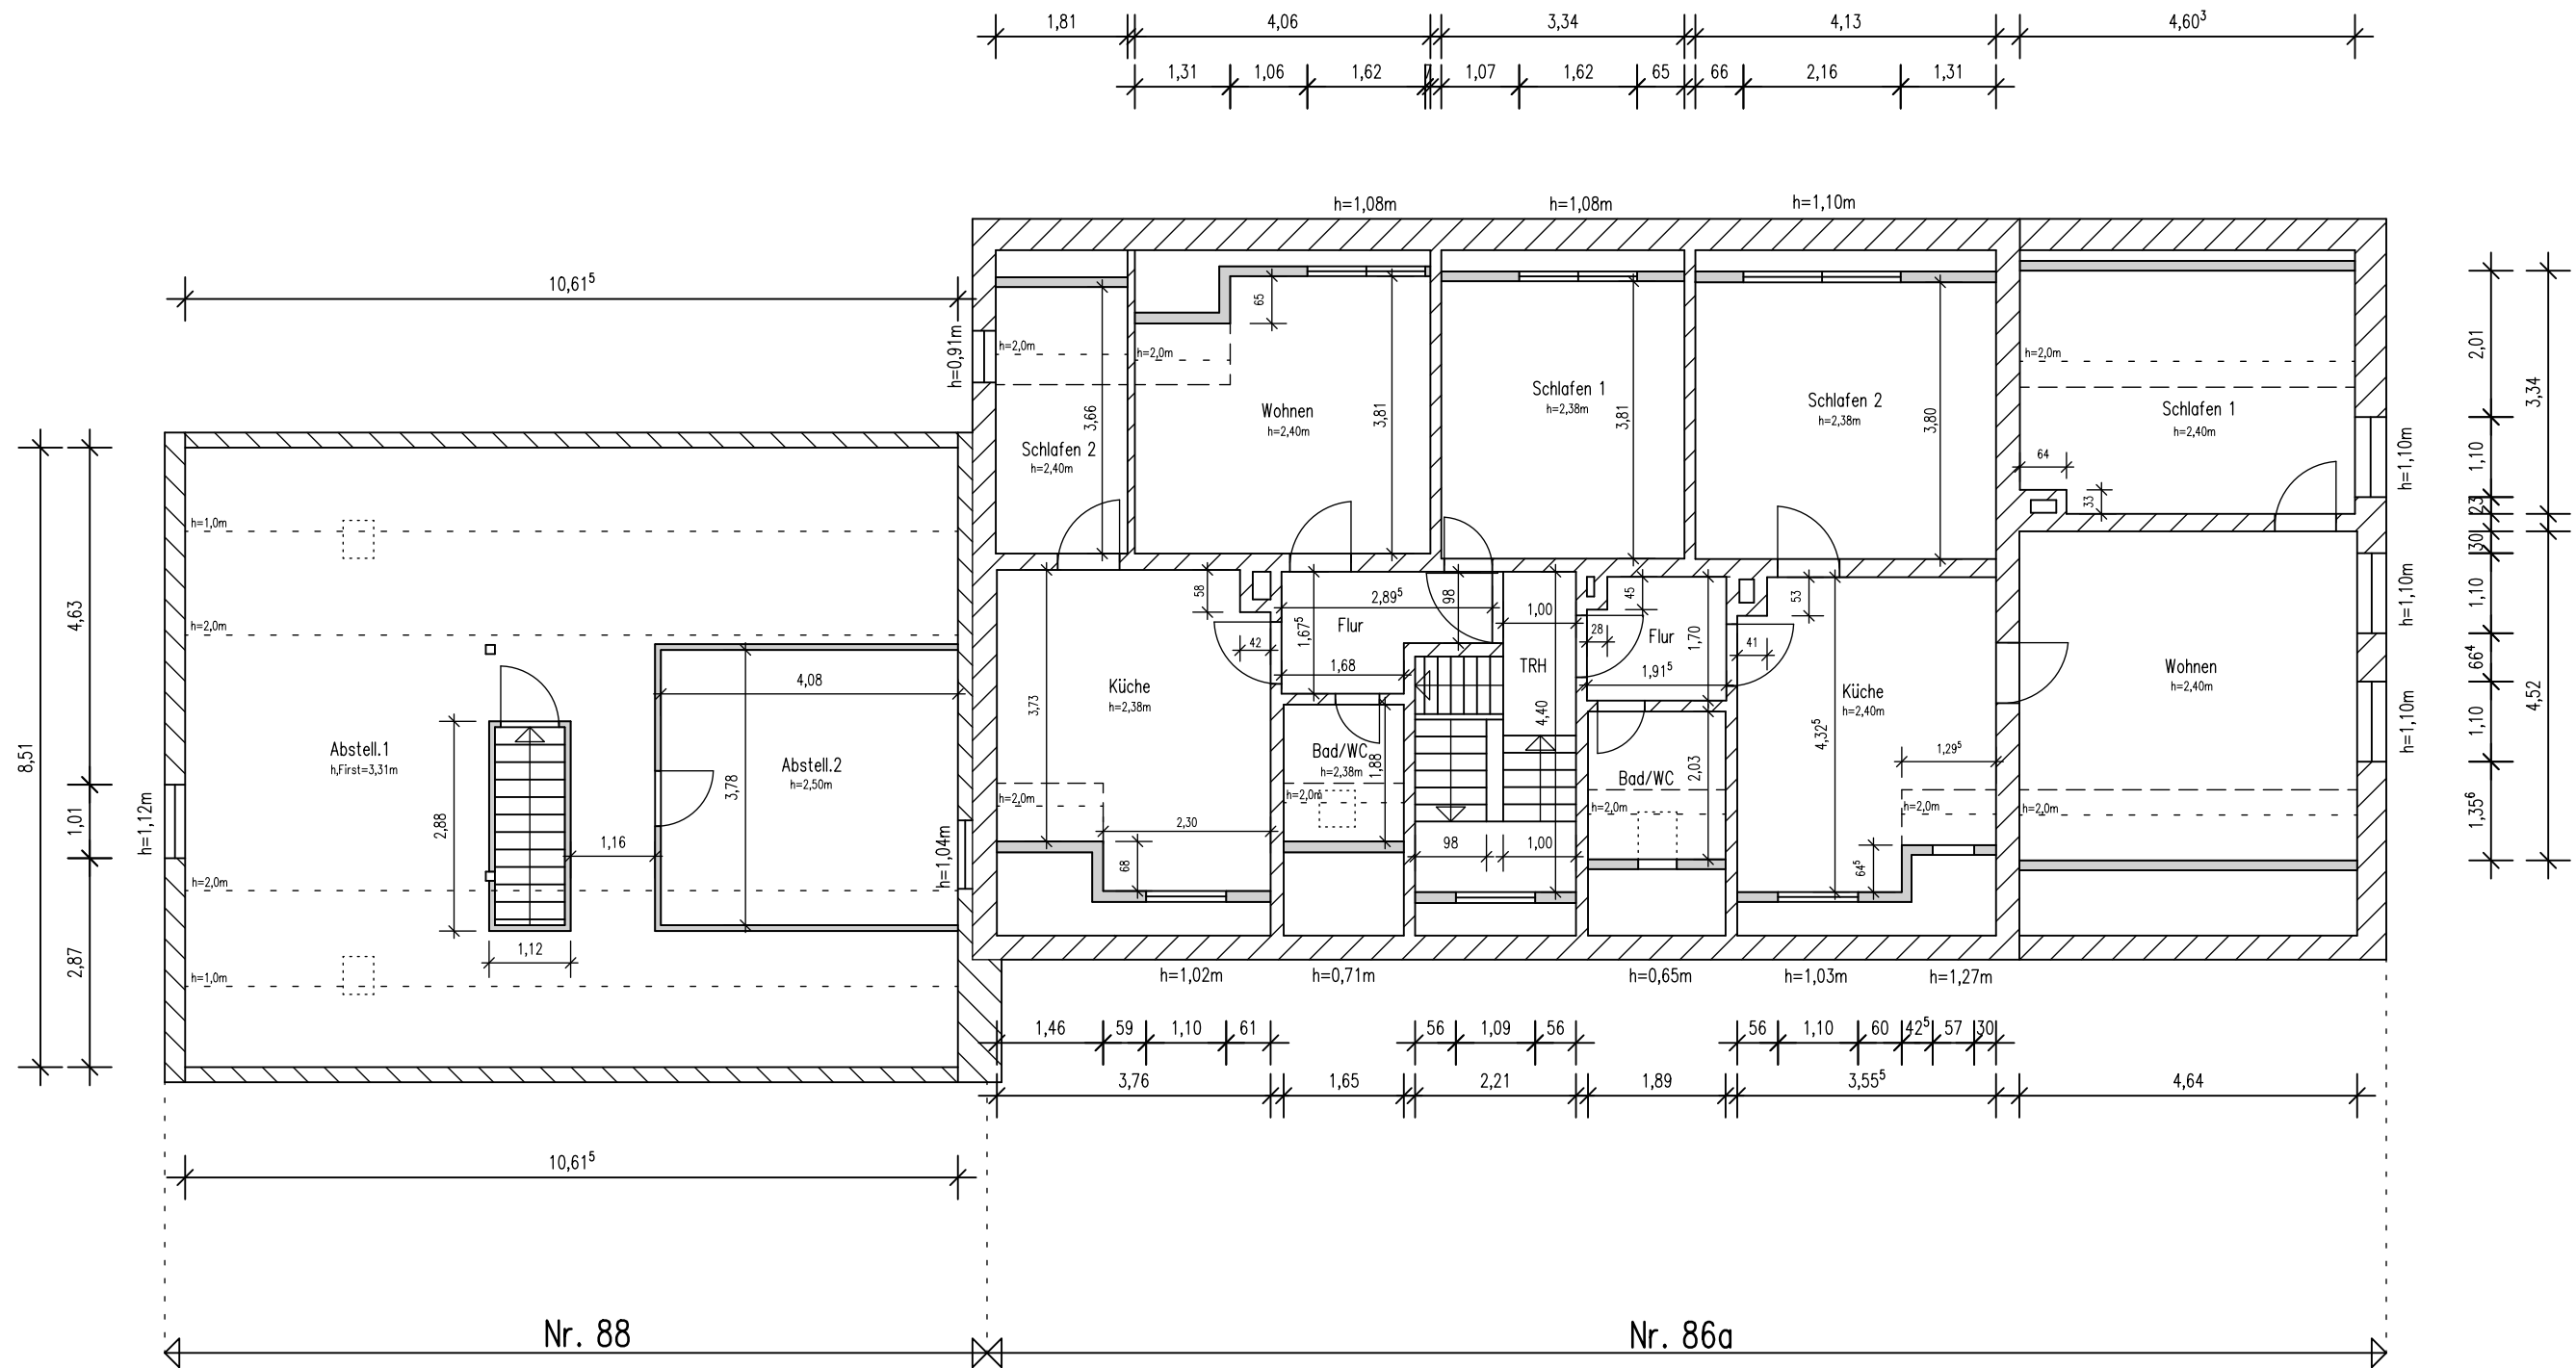

KEINE BAUVORLAGEN PLÄNE ZUR VORLAGE BEI DER BANK		
PROJEKT: Heedfelder Str. 86a+88 58507 Lüdenscheld		
BAUTEIL: Grundriss Dachgeschoss		
MASZSTAB: 1:100	BATTGRÖßE	DIN A3
	GEZEICHNET DATUM	15.11.2025
DIE ZEICHNUNGEN WURDEN AUF GRUNDLAGE DES AUFMAßES ERSTELLT.		ZEICHNUNG-NR.: 04