


Nord

Kreis Nürtingen

Gemeinde Zizishausen

Vorläufig genehmigt entsprechend der
Baugenehmigungsurkunde vom 29.9.61
Landratsamt Nürtingen
Im Auftrag

Regierungsinspektor

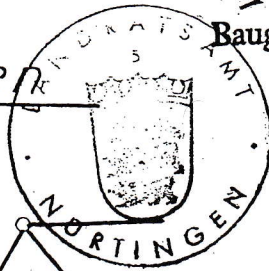


ageplan

OW. 1 Bergstraße


Unterensinger Str. 25

Stark, Karl Schreiners Ehel.

Würth, Jakob
Hilfsarb. Ehel.

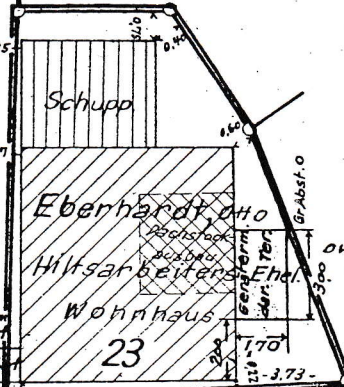


Gemeinde Zizishausen

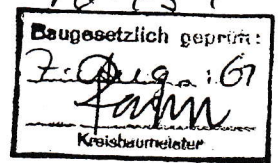

Cläß, Hans
Strickers Eheleute
Wohnhaus
21


OW. 3

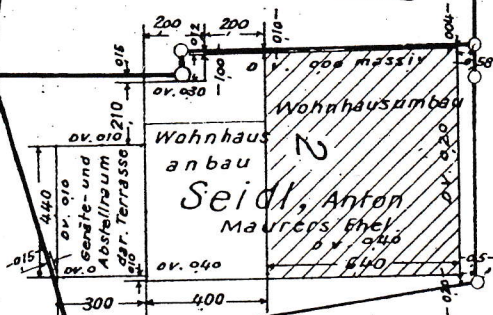

Unterensinger Str.



Vermessungsamtsnebenstelle Nürtingen

17. Juli 1961

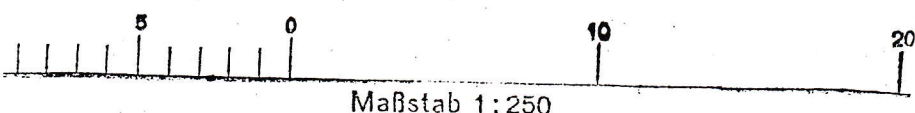

Maßstab 1:250

Ullmann

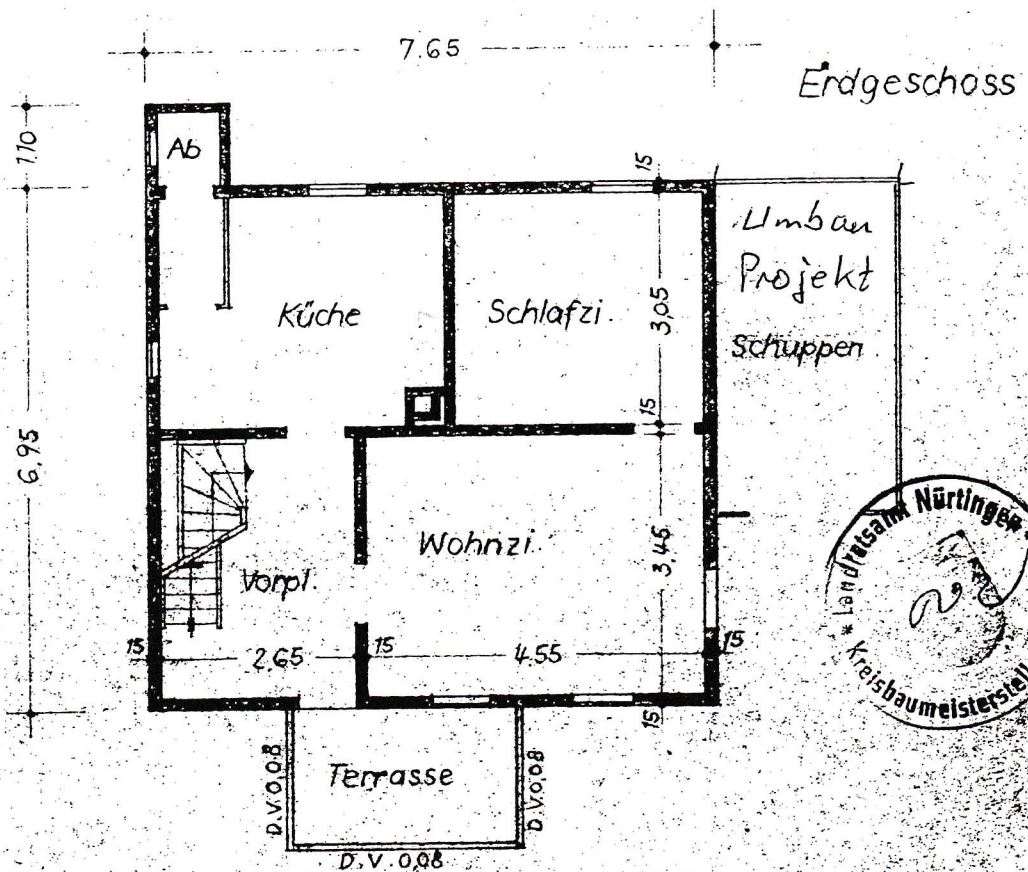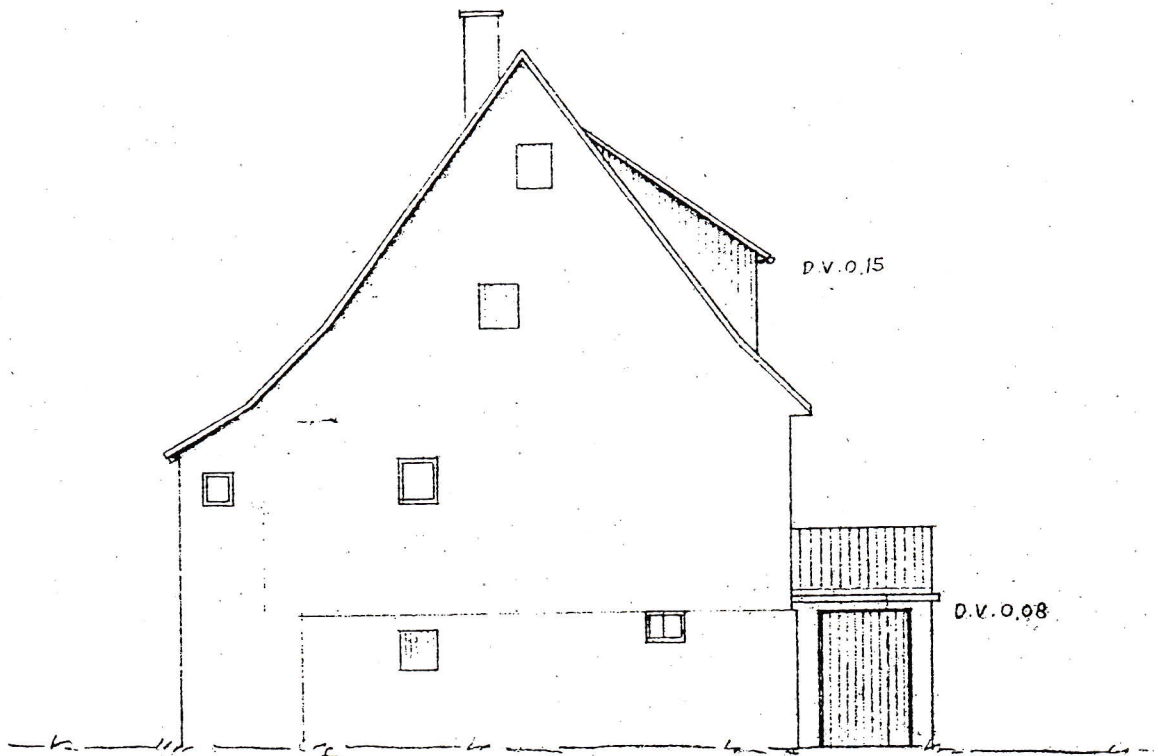


Gefertigt:
Zizishausen, den 24. Mai 1961
Der Architekt GEORG THOMM
ARCHITECT
ZIZISHAUSEN

WOHNHAUS UMBAU HANS CLASS ZIZISHAUSEN

EDGESCHÖSS M 1:100

13020

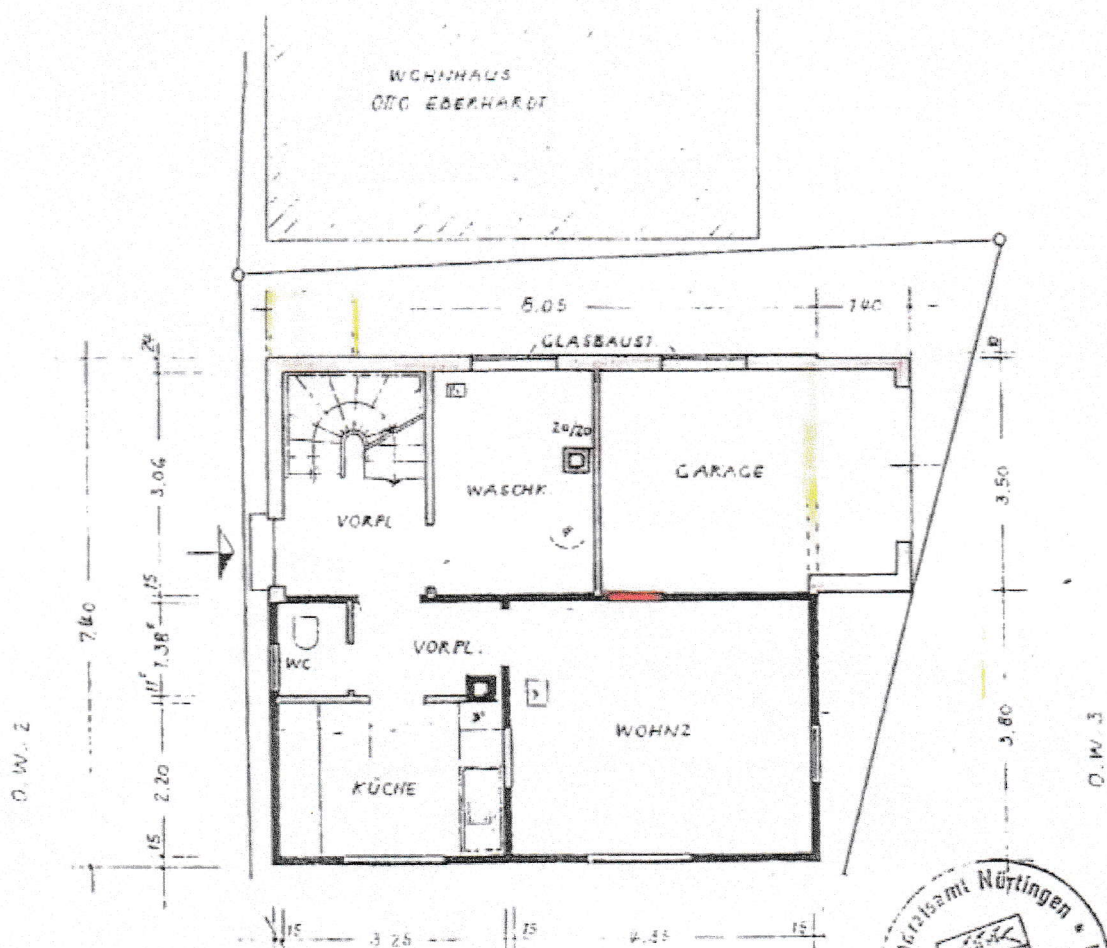


ROTE ANDERUNG

ANERKANNT:

ZIZISHAUSEN, DEN 4. 10. 63

DER BAUHER: Hausklyp.

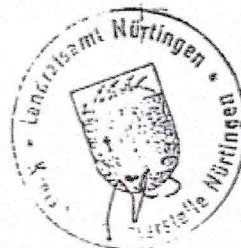




Baujahr ca 1920
Wohnfläche ca 100qm


sführung:
mf. Wände
Decke
Dachdeckung
Umb. Raum
Baukosten

Bimsstahlblock u. Fachwerk
Massiv u. Holz
Ziegel
cbm 20.-
DM 4000.-

Schnitt M. 1:100

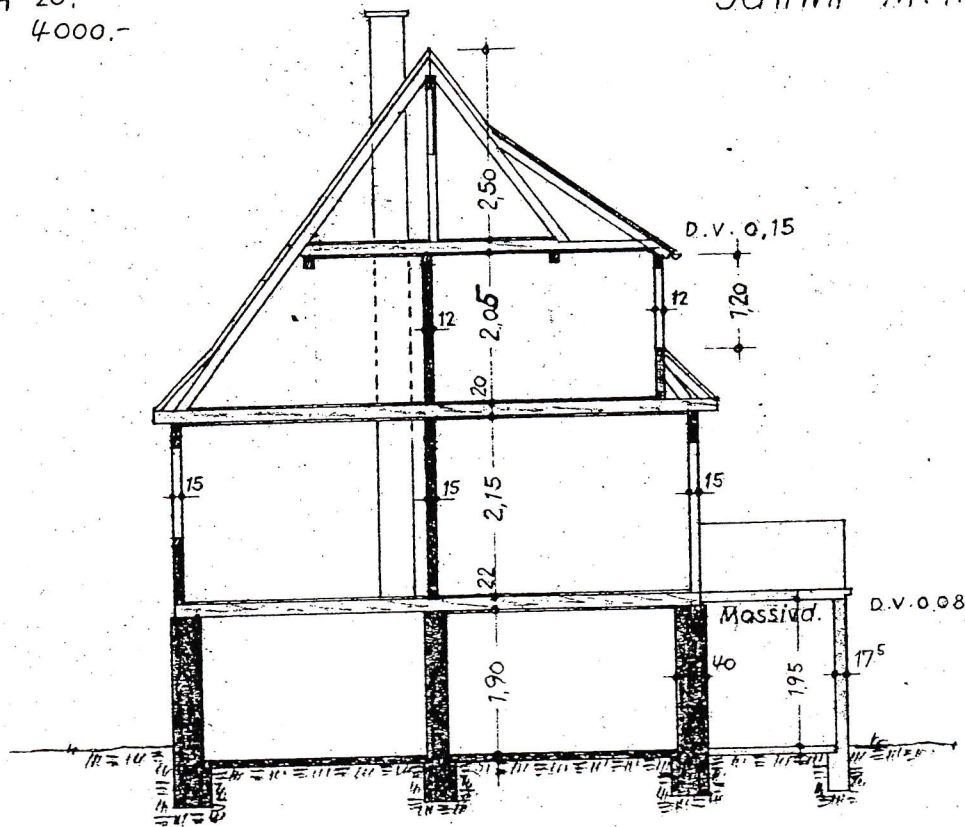

Dachgeschoss

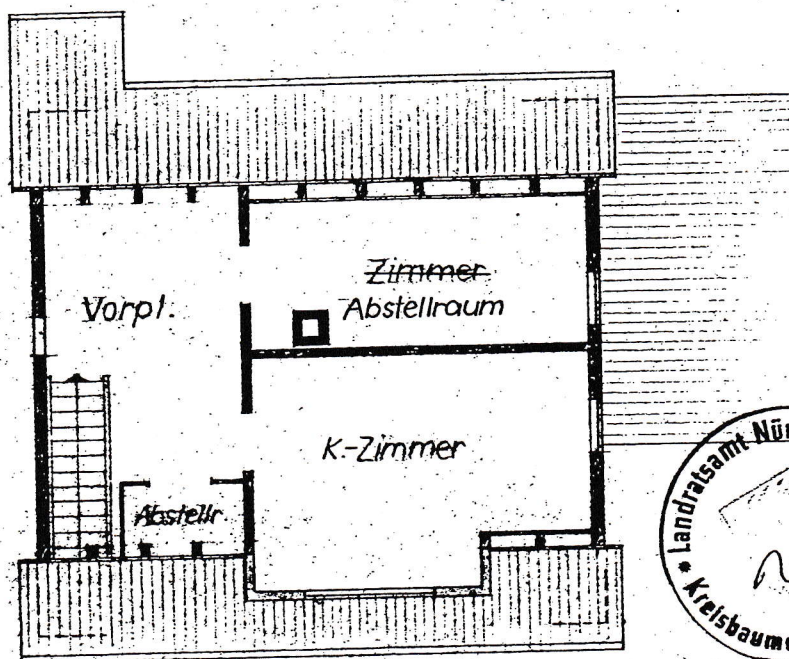

Änderung anerkannt:

19.9.61. 4. Mr. Fleckner

Anerkannt:

Zizishausen, den 26. Mai 1961

Der Bauherr: Mr. Fleckner

Gefertigt:

Zizishausen, den 24. Mai 1961


Der Architekt: GEORG THUMM

ARCHITECT

Nord-Ost-Ansicht



Untergeschoss

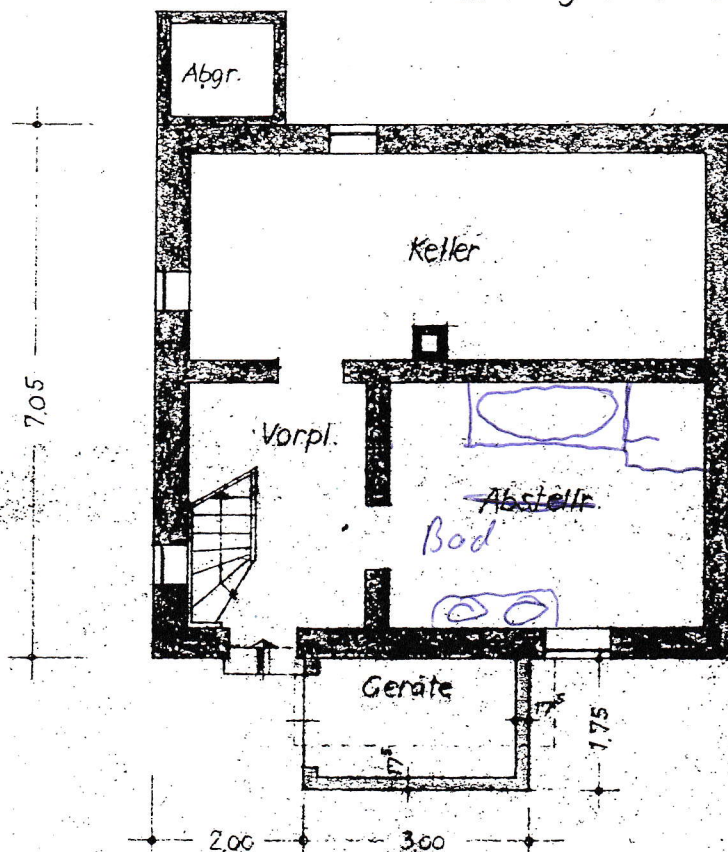

Anerkannt:

Zizishausen, den 26. Mai 1961

Der Bauherr: Otto Eberhai