
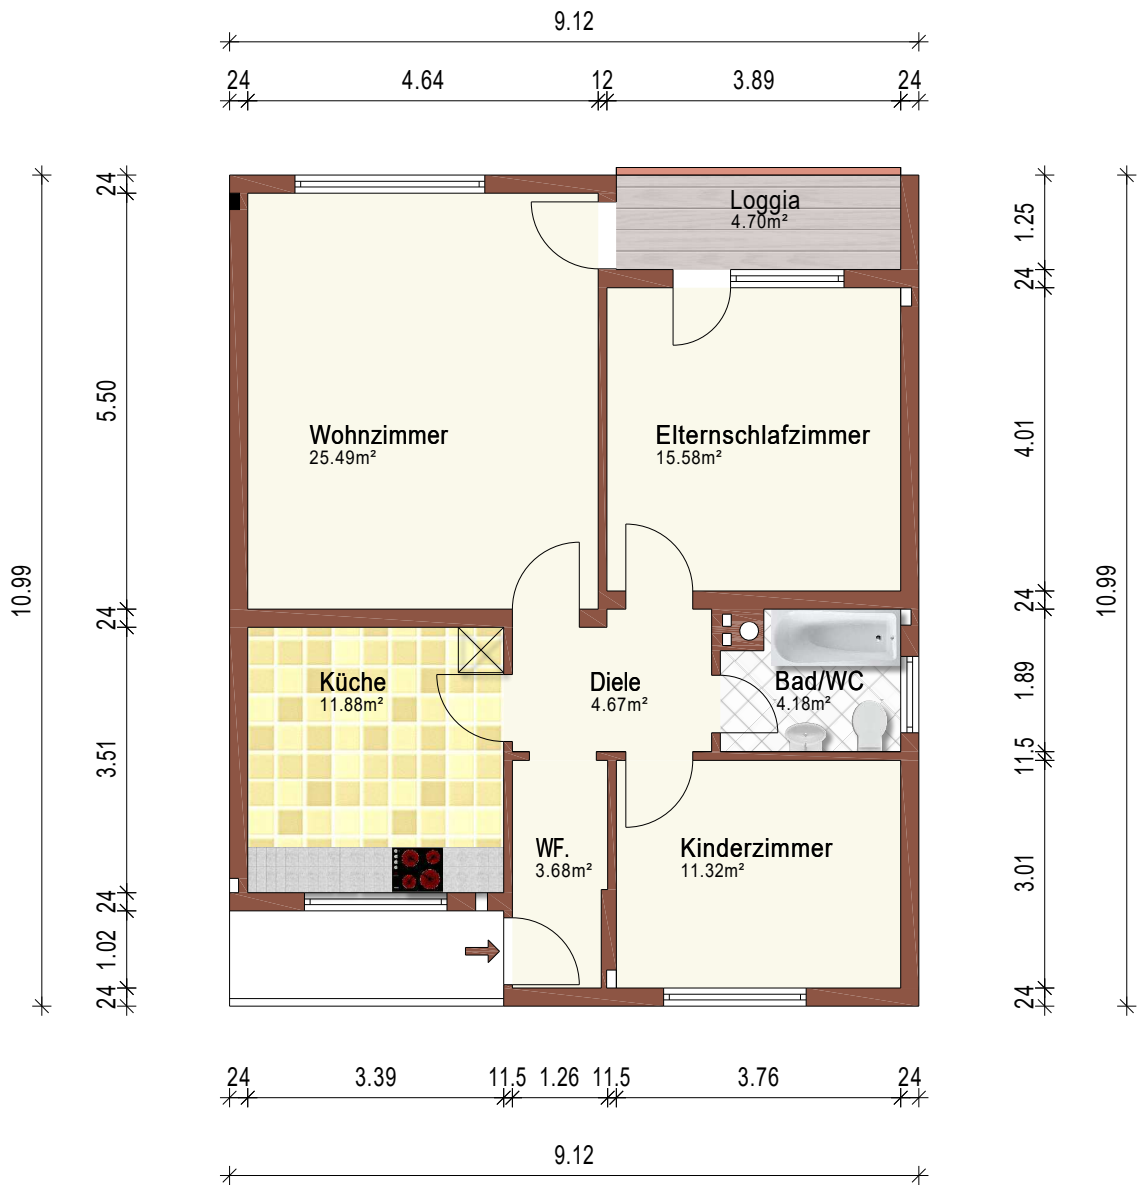


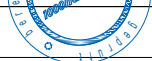

Gebäude ETW		 grundriss.com Ein Service der 1000hands AG Aufmaß - CAD-Service - Flächen
Ort/Straße 64646 Heppenheim, Von-Kronberg-Strasse 1		
Planinhalt Dachgeschoss		
Maßstab 1:100	Datum 28.05.2025	
Objekt-Nr. WE D5	Plan-Nr. 1	