

Geprüft.
Bauaufsichtsammt
Im Auftrag

BLOCK NR. 57 HAUS NR. 1-11


BAUVORHABEN: KATTENESCH

TYP: ALMUTH 3

MASSTAB: 1:100 GRÖSSE: 30 x 55

ANSICHTEN SCHNITT GRUNDRISS

HINWEISE:

 



Im Auftrag: *[Signature]*

DATUM: 18.4.1958


ZEICHNUNG NR. 3

BAUHERR U. ARCHITEKT:


BREMER TREUHANDGESELLSCHAFT
FÜR WOHNUNGSBAU G.M.B.H.
SÖGESTRASSE 31 TEL. 221 31




5001494030

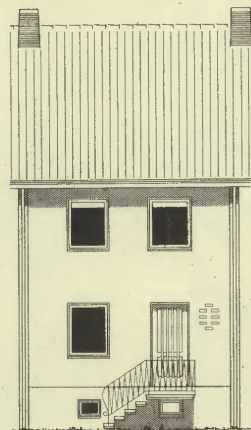


STRASSENANSICHT

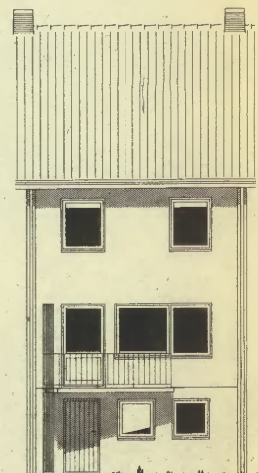


GARTENANSICHT

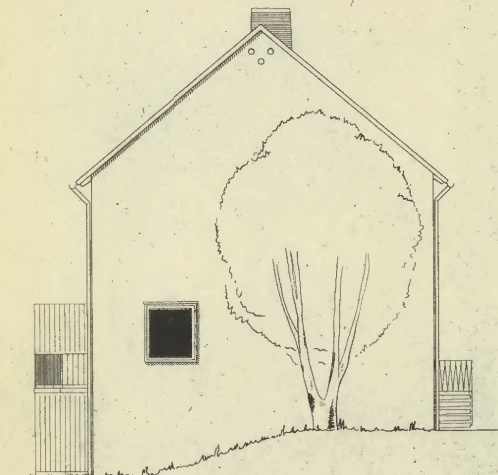


GIEBELANSICHT

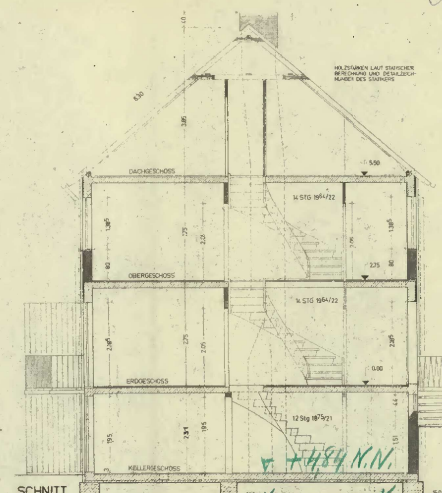


SCHNITT

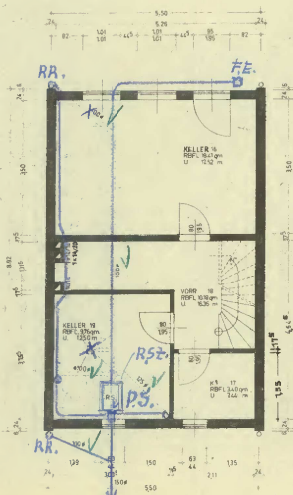


KELLERGESCHOSS

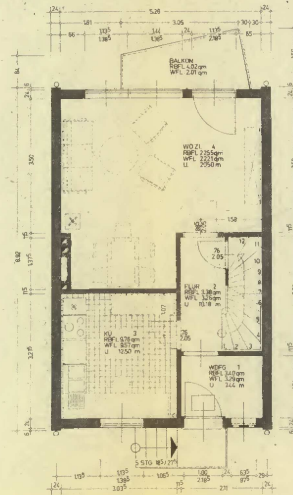

ERDGESCHOSS

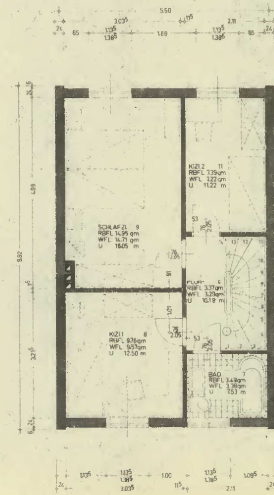

OBERGESCHOSS

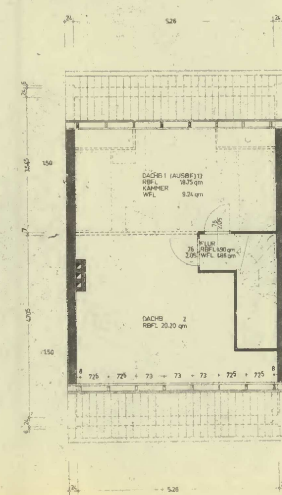

DACHGESCHOSS

072578
Entwässerung

Geprüft:
Bremen, am 20.9.58
Bauaufsicht:
Im Auftrag



Blöck Nr. 57 Haus Nr. 1-11

BAUVORHABEN: KATTENESCH

TYP: ALMUTH 3

MASSTAB: 1:100 GRÖSSE: 30x55

ANSICHTEN SCHNITT GRUNDRISS

HINWEISE:

Entwässerungstechnisch geprüft
- Eintragungen vorgenommen -
Amt für Stadtentwässerung und Stadtreinigung

Bremen, den 20.9.58
Auf Anordnung
Bauinsp.

Die Pflichtenormen f. d. Wohnnormen sind nicht eingehalten.
Die Grundrißgestaltung entspricht den haus- und
wohnungstechnischen Anforderungen nicht.
Das Bauvorhaben würde bei der Zuführung öffentlicher
Mittel nicht berücksichtigt werden.

Bremen, den 24. APR. 1958

Amt für Wohnung und Siedlung
Im Auftrag


DATUM: 18.4.1958

ZEICHNUNG NR. 3


BAUHERR U. ARCHITEKT:

BREMER TREUHANDGESellschaft
f. d. WOHNBANUBAU G.m.b.H.
BOGENSTRASSE 31



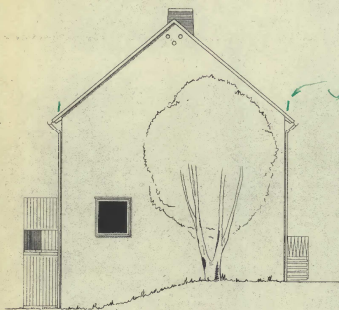

GIEBELANSICHT

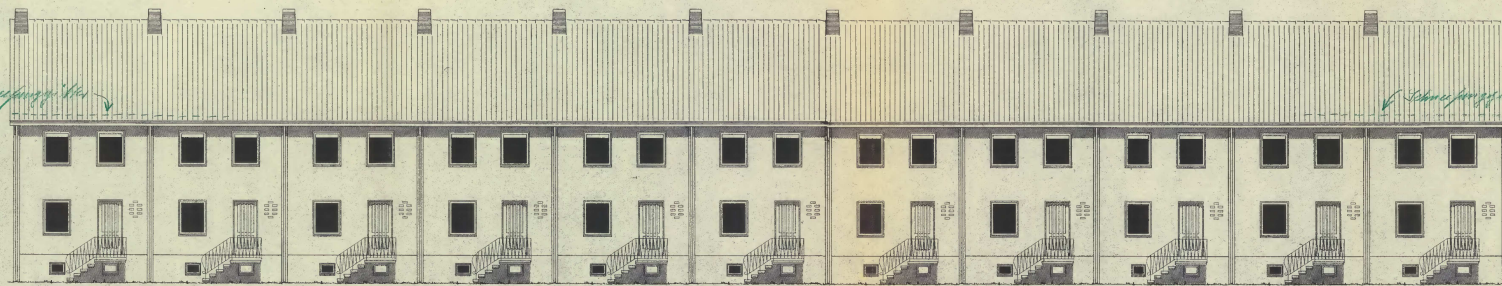

STRASSENANSICHT



GARTENANSICHT

3.24/58

Hochbau

Geprüft.
Bremen, am 28. 5. 58
Baubauksicht
Im Auftrag des





TYP: ALMUTH 3

MASSSTAB: 1 : 100 GRÖSSE: 30 x 90

BLOCKANSICHTEN

HINWEISE:



DATUM: 8.5.1958

ZEICHNUNG NR. 4

BAUHERR: U. ARCHT.

