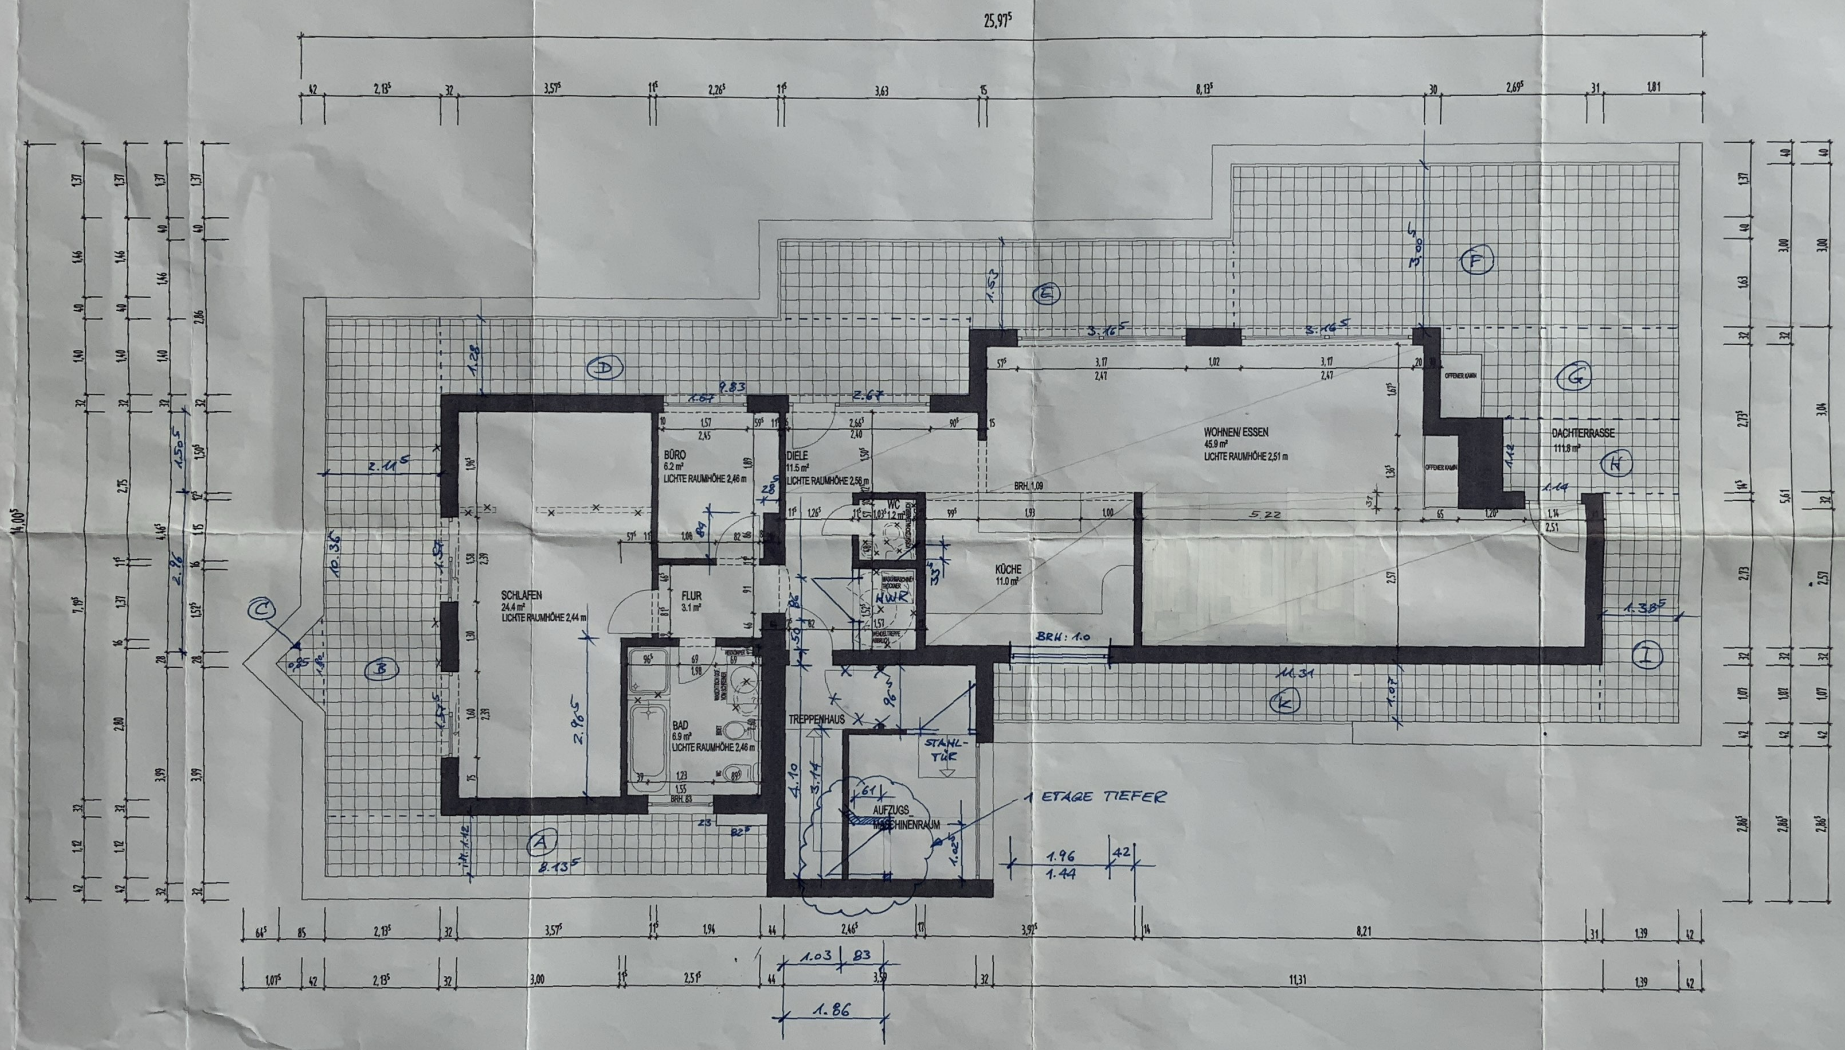

PROJEKT	UMBAU DER WOHNUNG UERDINGERSTR. 421 IN 47800 KREFELD
BAUHERR	HERR CARL- LEONHARD WINKENS SCHUTZENSTR.17 IN 28857 SYKE
ARCHITEKT	CHRISTOPH L. JANSZEN DIPL.-ING. ARCHITEKT GOTHERPFAD 6, 47839 KREFELD TEL 02151 / 749540 FAX 02151 / 749547
ZEICHNUNG	**GRUNDRISS**

LEISTUNGSPHASE

MASSTAB	1:50	VERFASSER	PROJEKT-NR.	BAUTEIL-NR.	ZEICHN.-NR.	INDEX
GEZ.	Mürkens		757		1	
DATUM	20.12.07					